


FÖRKLARINGAR

ALLA MÅTT I MILLIMETER (mm)

FÖRESKRIFTER:

HÄNVISNINGAR

PLANER, SE: A-4.0.1-100
A-4.0.1-101
A-4.0.1-102
A-4.0.1-103
A-4.0.1-104

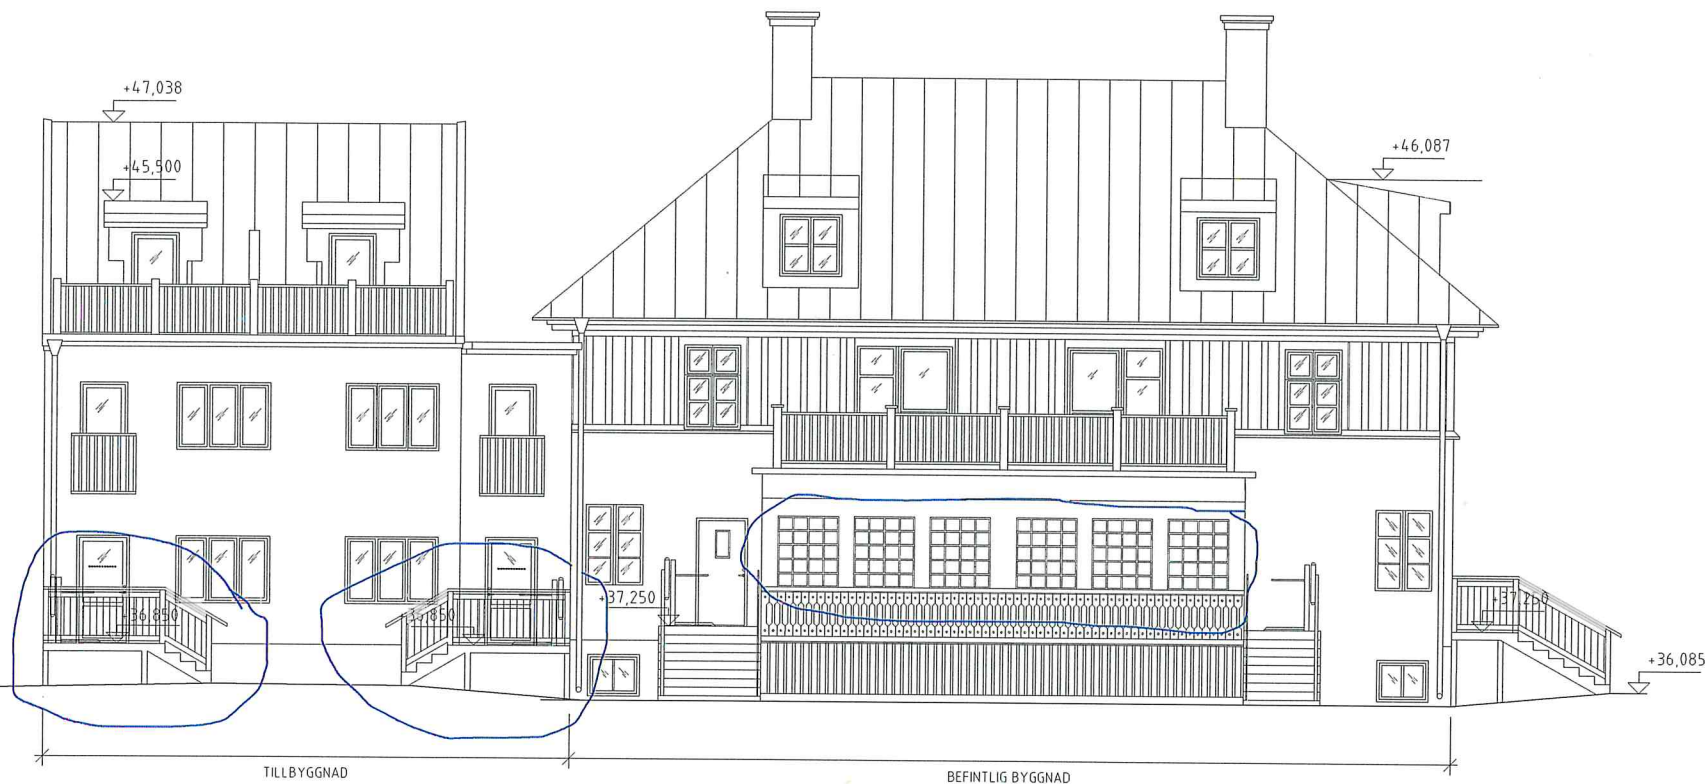


FASAD MOT SYDVÄST

0 1 5m
Skala i meter

BEI	ANT	ÄNDRING AVSEER	DATUM	SGN
RELATIONSHANDLING				
OBJEKT	PROJEKT	PROJEKTANSVARIGS BESTÄLLAREN		
A	ARSD ARKITEKTER AB	08-20 85 40		
K	STRUKTUR	08-572 979 98		
E	ELMÅL ETEKNIK	073-647 40 69		
V	CHENOVIA AB	073-312 16 23		
VVS	CHENOVIA AB	073-312 16 23		
M	-	-		
Dr	ERHAB	010-203 80 35		
UPPMÄT NR	RIKARDSDAHL AV	HANDLAGARE		
1826	191	JEB		
DATUM	PROJEKTANSVARIGS			
2022-12-09	Jm Persberg			
MODELLVILLAN 8				
ENSKEDALEN, GAMLA TYRESÖVÄGEN 326				
FASAD MOT SYDVÄST				
-				
SKALA	INTECKNINGSPÅR			REK
A1 150	A-4.0.3-103			
A3 150	-			

REVISOR A-4.0.3-103 2022-12-09 13:57

FÖRKLARINGAR
RITNINGAR OCH +HÖJDER PÅ BEFINTLIG
BYGGNAD BASERAS PÅ RELATIONSRI-
NINGAR DATERADE 2015-09-01,
UPPRÄTTADE AV PNTHOUSE.

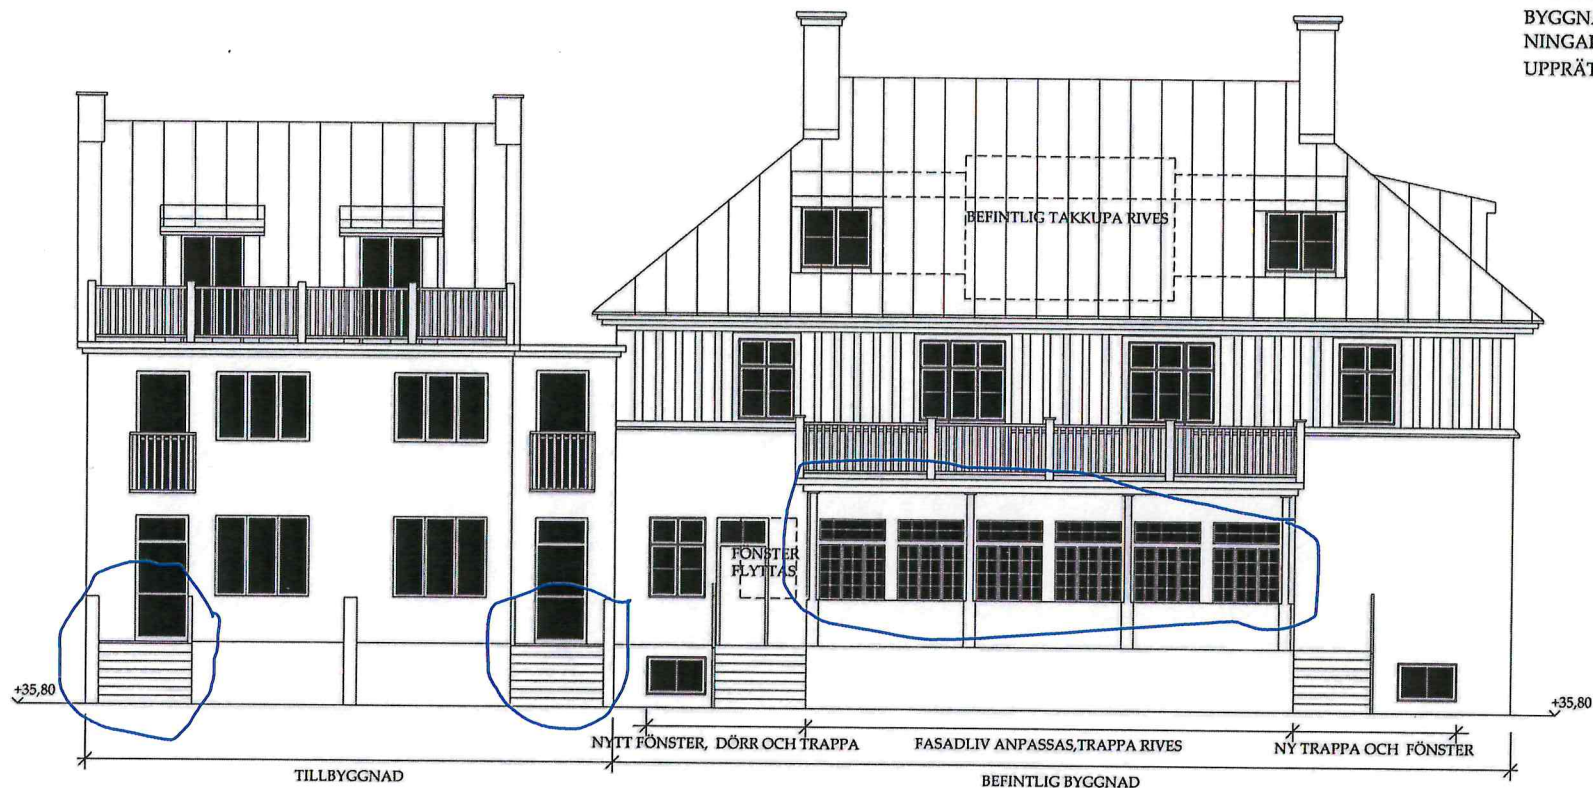

SALA					BYG		ANVÄNDNING		DATUM		SIGN	
1:100 I A3					TILLBYGGNAD		MODELLVILLAN 8		BYGGLOVSHANDLING			
2020-08-10					UPPDRAGS- NUMMER		1913		BYGGLOVSHANDLING			
