
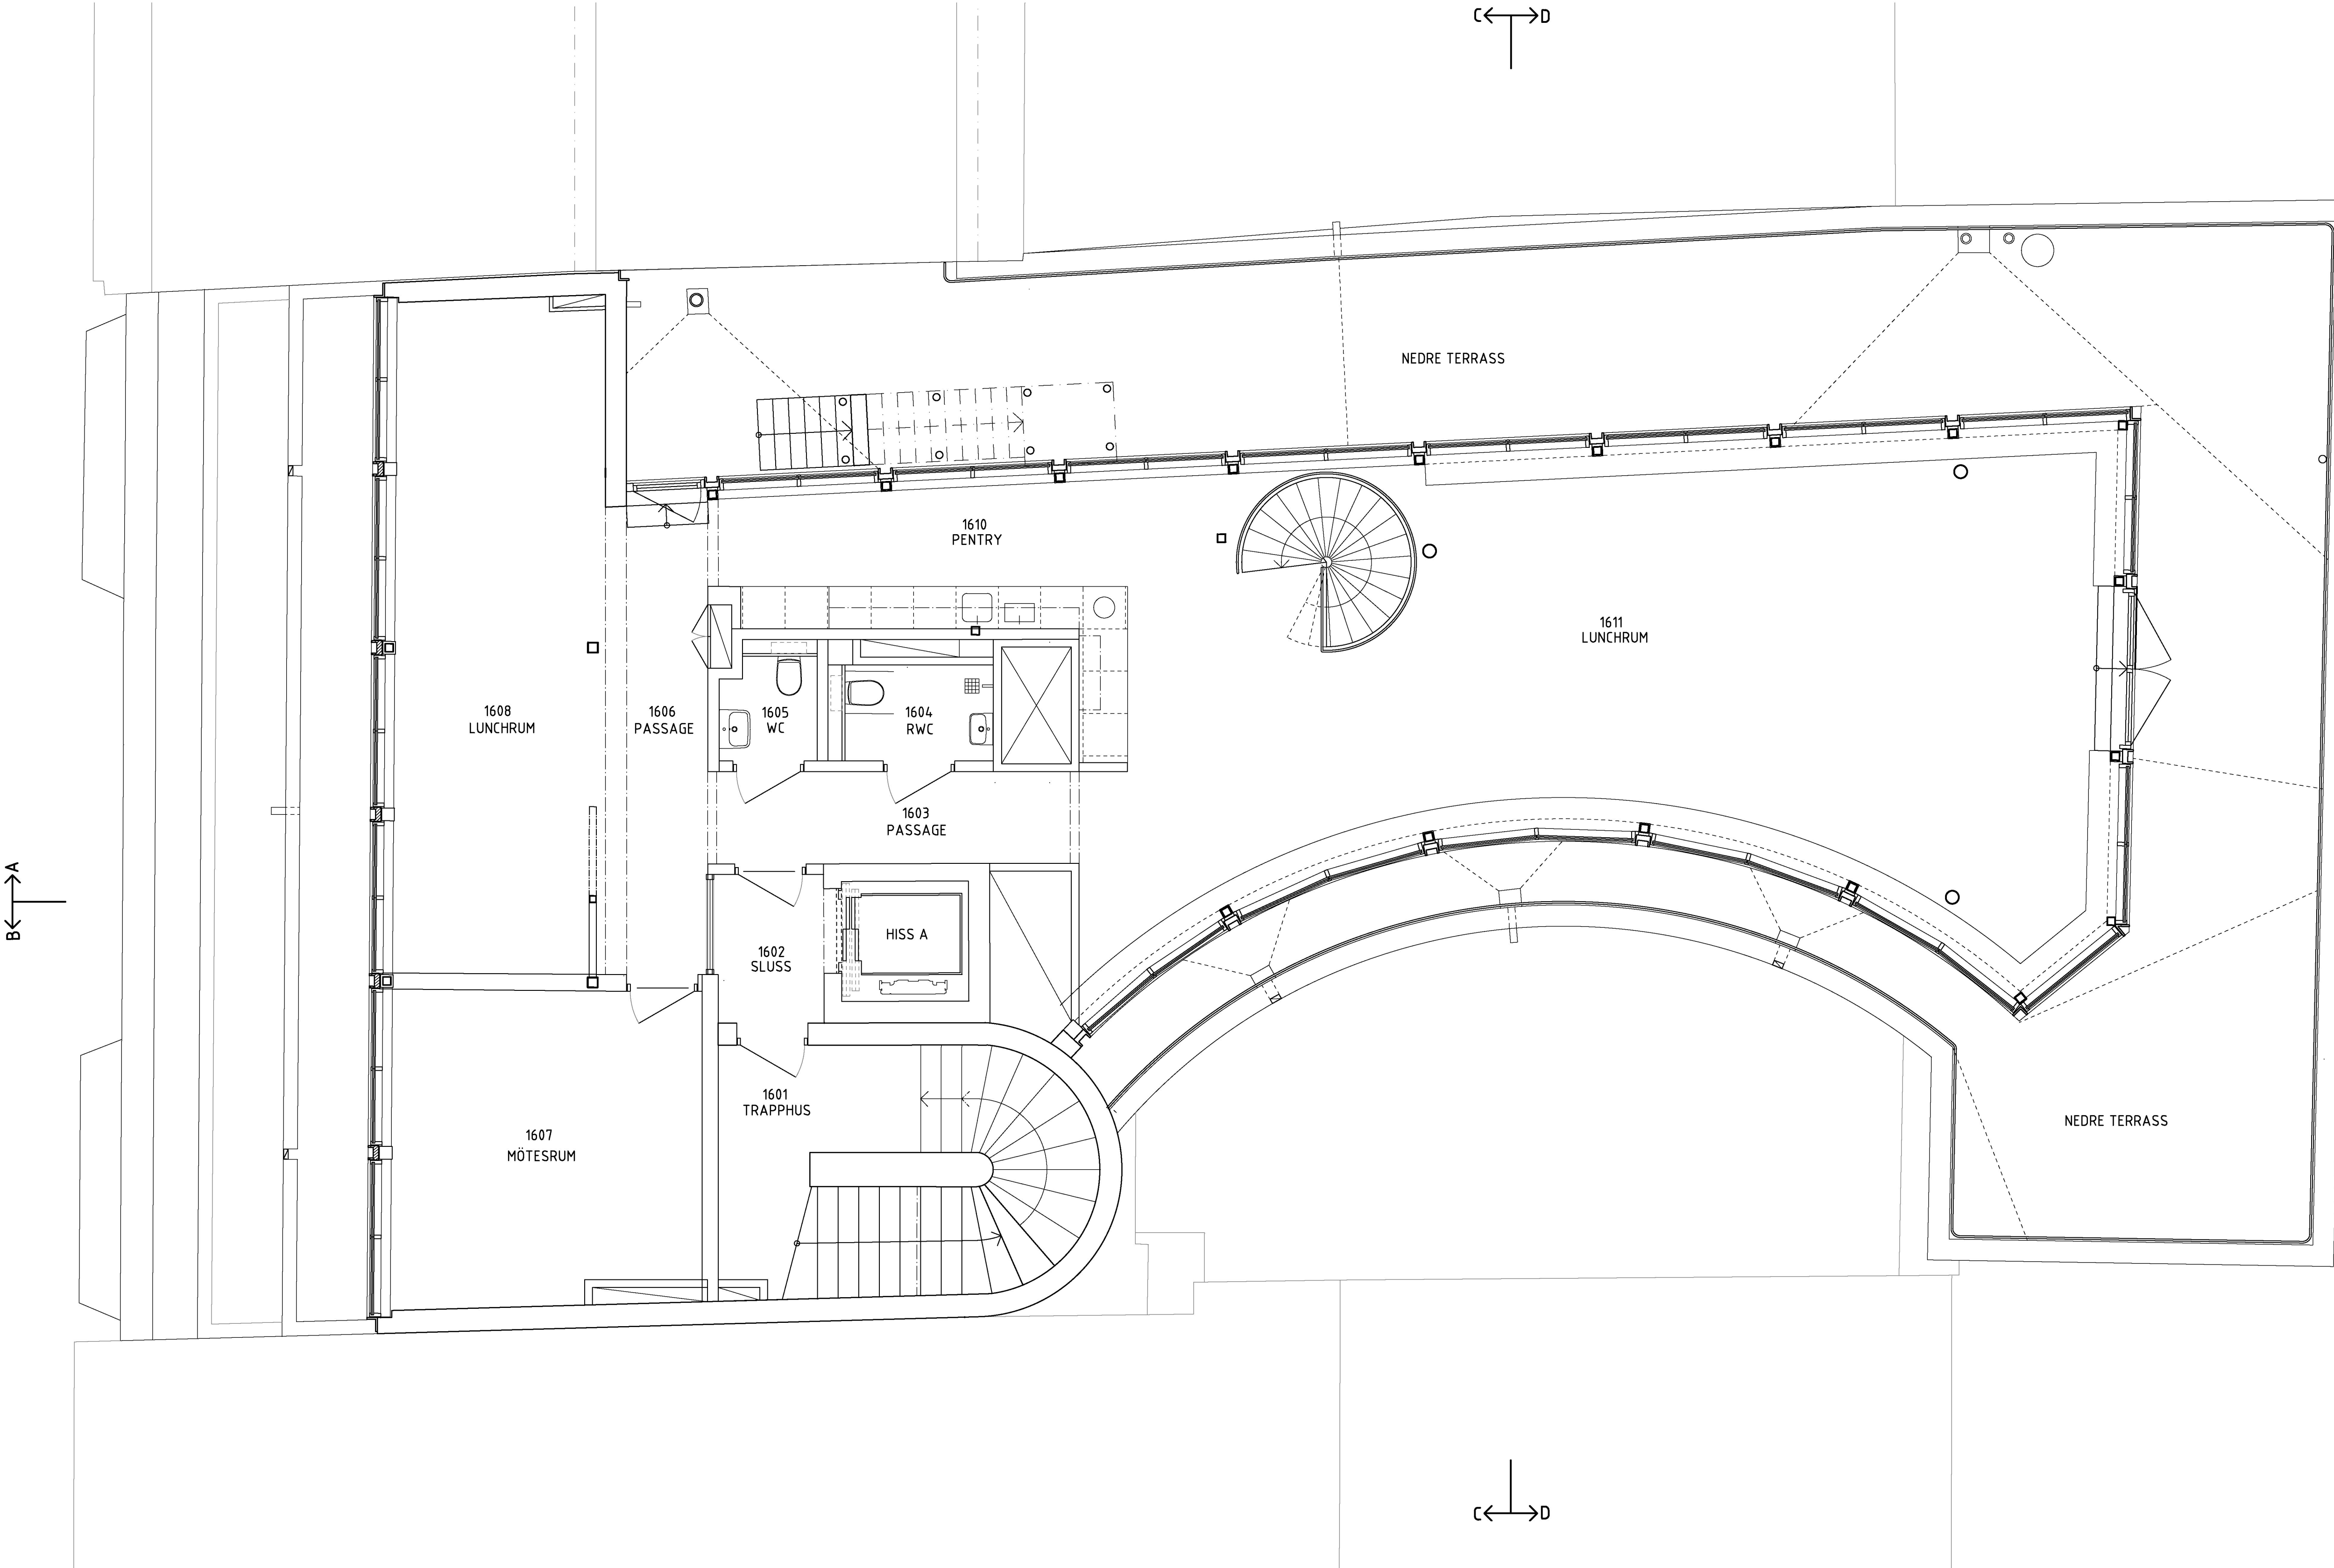
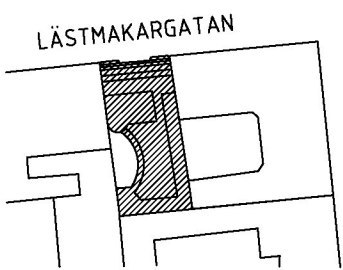


FÖRKLARINGAR

FÖRESKRIFTER

HÄNVISNINGAR

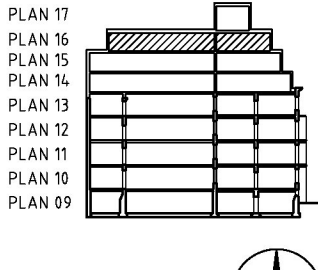

BET	ANT	ÄNDRINGEN AVSER	DATUM	SIGN
RELATIONSHANDLING				
VILDMANNEN 11				
LOKALISERINGSFIGUR				
				
KRUPINSKI / KRUPINSKA ARKITEKTER				
KOCKSGATAN 56, 116 29 STOCKHOLM INFO@KKARK.COM T +46 (0) 736 719141 WWW.KKARK.COM				
UPPDRAG NR 1920	RITAD AV A. JOHNSON	HANDLÄGGARE K. KRUPINSKA		
DATUM 2022-10-27	ANSVARIG KONRAD KRUPINSKI			
PLANRITNING, PLAN 16 (PÅBYGGNAD)				
FORMAT A1	SKALA 1:50	NUMMER A-40.1-16	BET -	