
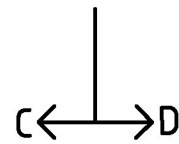
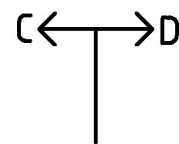
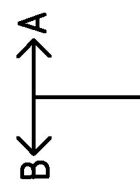
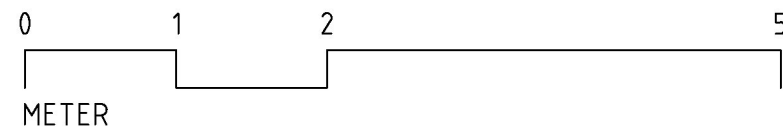


XREF: \_XSTAMP  
IMAGE: -

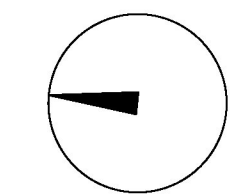

FÖRKLARINGAR


FÖRESKRIFTER

HÄNVISNINGAR

BET	ANT	ÄNDRINGEN AVSER	DATUM	SIGN
-----	-----	-----------------	-------	------

RELATIONSHANDLING

VILDMANNEN 11

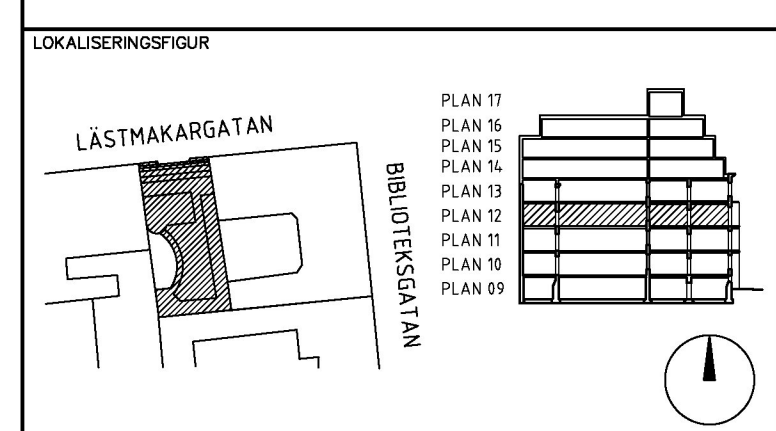

KRUPINSKI / KRUPINSKA ARKITEKTER  
KOCKSGATAN 56, 116 29 STOCKHOLM  
INFO@KKARK.COM  
T +46 (0) 736 719141  
WWW.KKARK.COM

UPPDRAG NR 1920	RITAD AV A. JOHNSSON	HANDLÄGGARE K. KRUPINSKA
DATUM 2022-10-27	ANSVARIG KONRAD KRUPINSKI	

FORMAT A1	SKALA 1:50	NUMMER A-40.1-12	BET -
--------------	---------------	---------------------	----------