
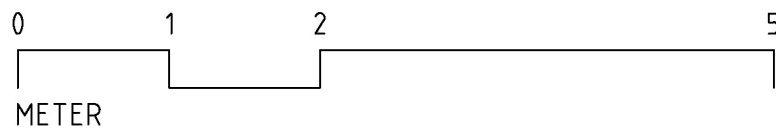


XREF: _XSTAMP
IMAGE: -

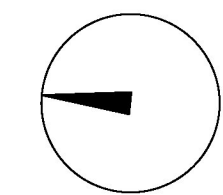

B ← → A


C ← → D

C ← → D

FÖRKLARINGAR

FÖRESKRIFTER

HÄNVISNINGAR

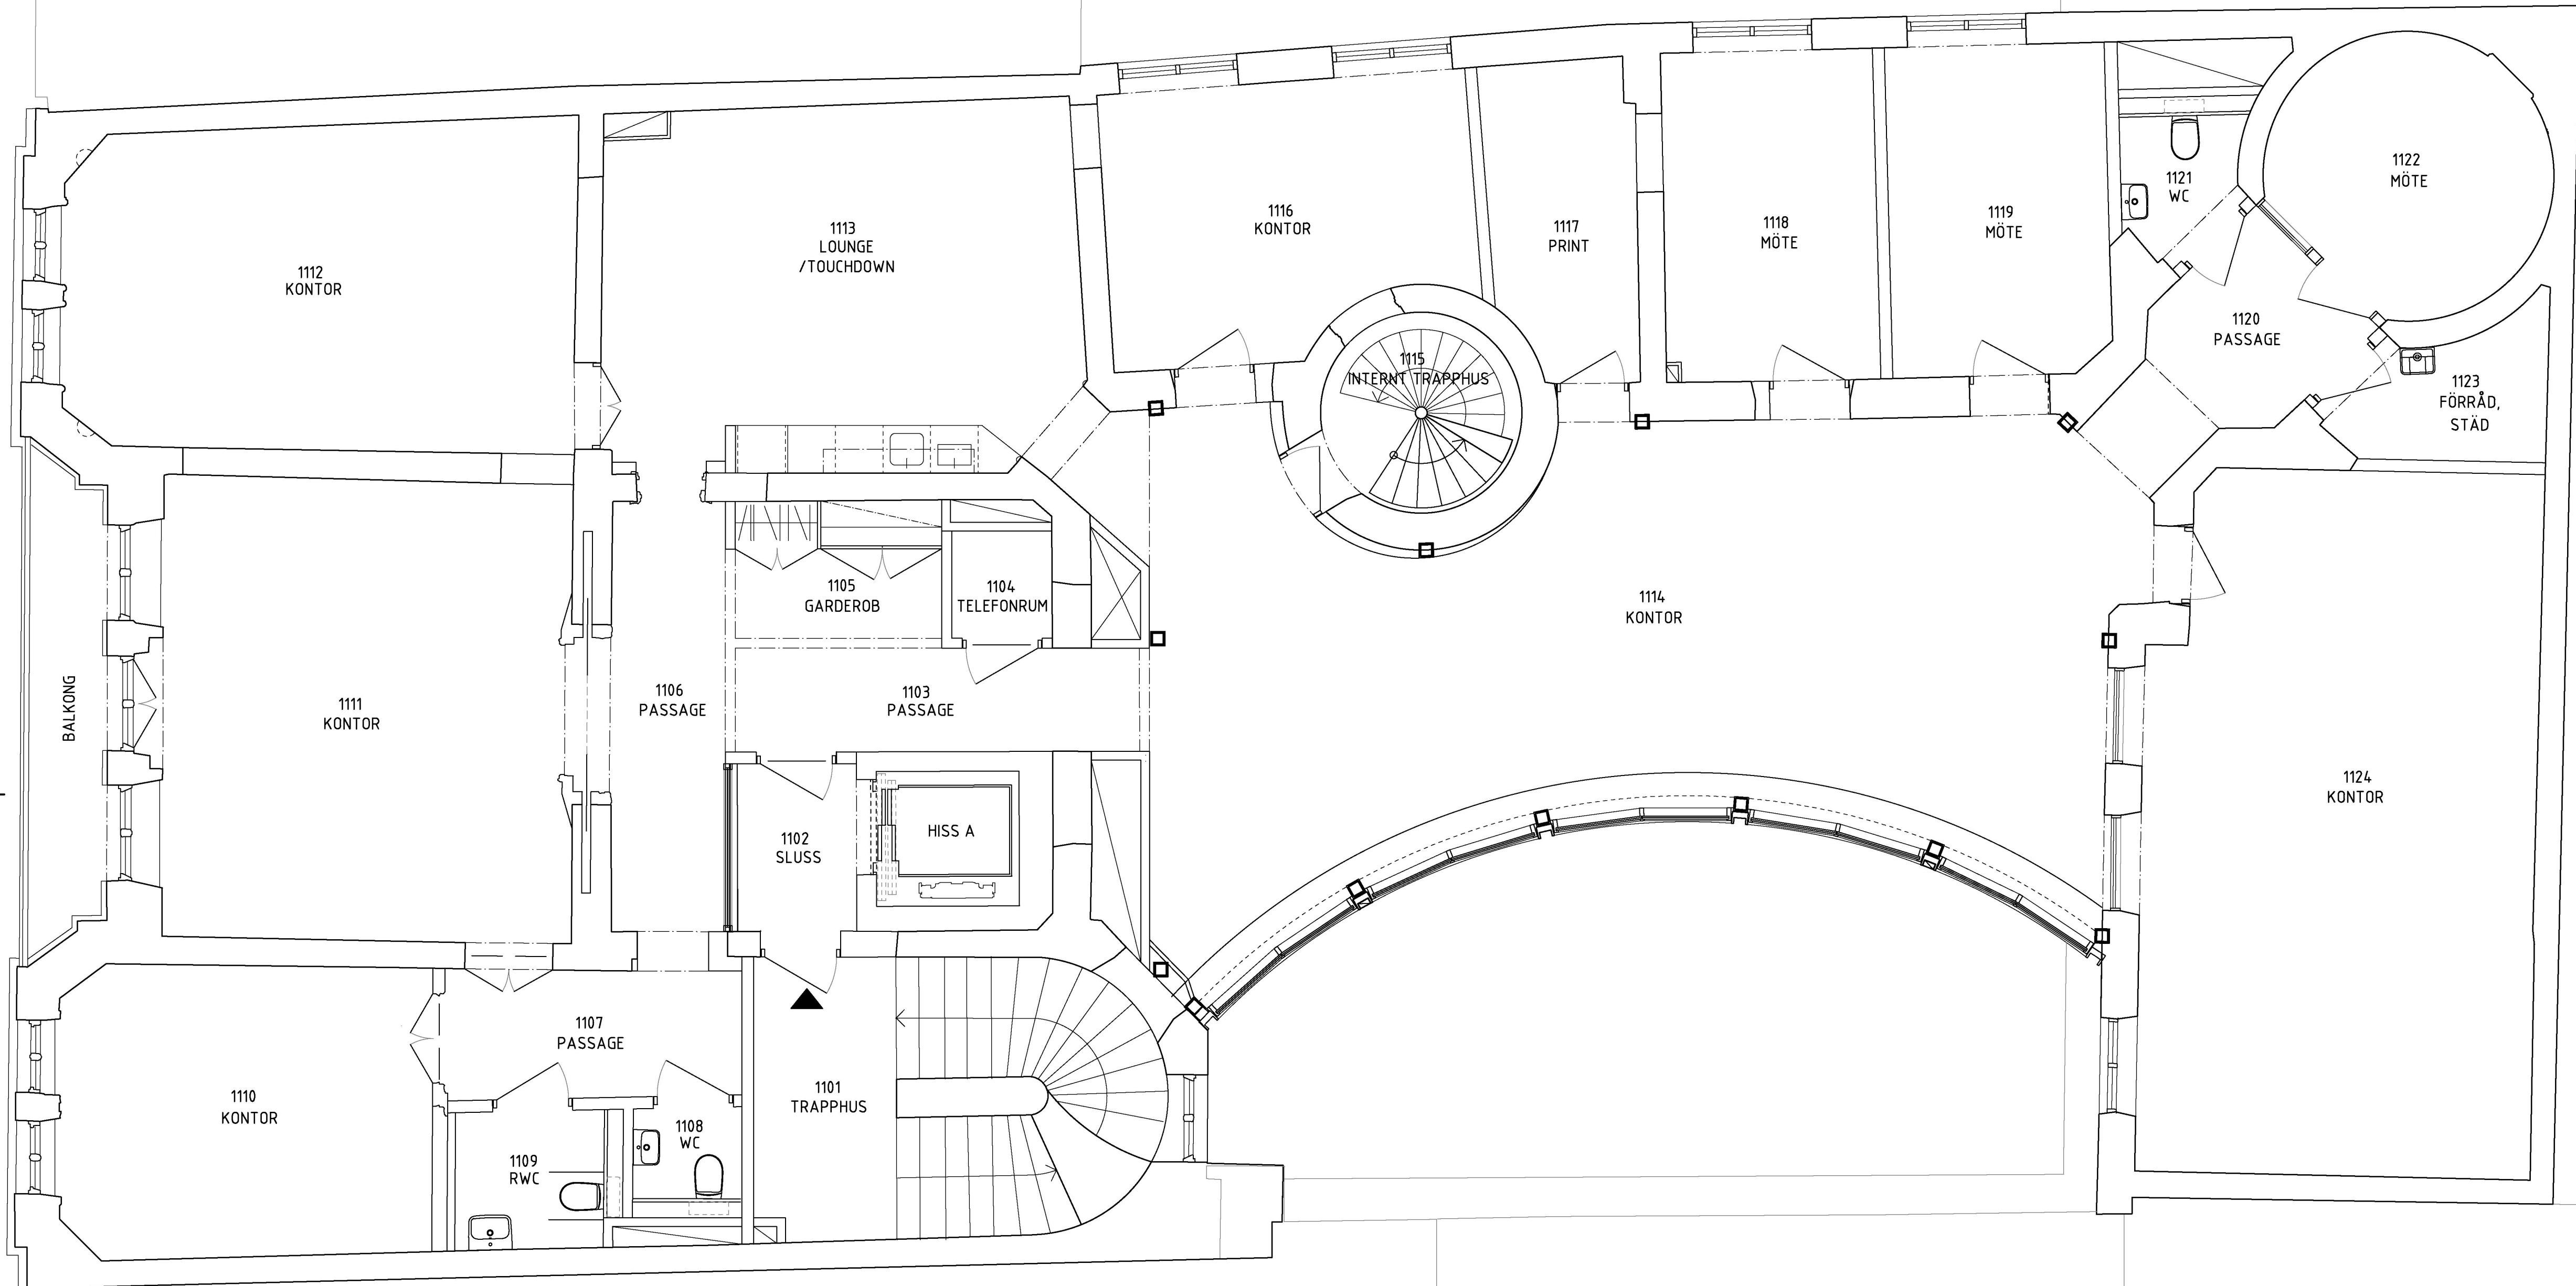


B ← → A

| BET | ANT | ÄNDRINGEN AVSER | DATUM | SIGN |
|-----|-----|-----------------|-------|------|
|-----|-----|-----------------|-------|------|

RELATIONSHANDLING

VILDMANNEN 11

LOKALISERINGSFIGUR

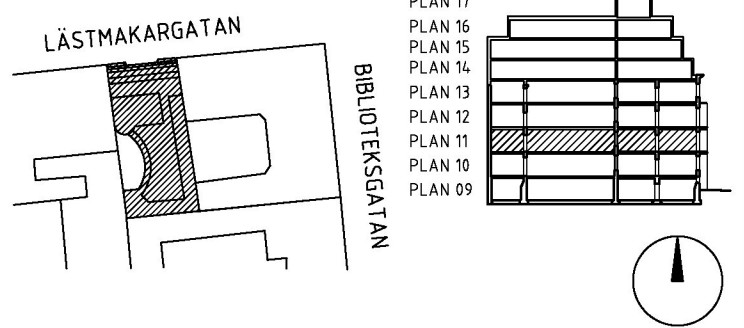

KRUPINSKI / KRUPINSKA ARKITEKTER

KOCKSGATAN 56, 116 29 STOCKHOLM
INFO@KKARK.COM
T +46 (0) 736 719141
WWW.KKARK.COM

| UPPDRAG NR | RITAD AV | HANDLÄGGARE |
|------------|------------------|--------------|
| 1920 | A. JOHNSON | K. KRUPINSKA |
| DATUM | ANSVARIG | |
| 2022-10-27 | KONRAD KRUPINSKI | |

PLANRITNING, PLAN 11

| FORMAT | SKALA | NUMMER | BET |
|--------|-------|-----------|-----|
| A1 | 1:50 | A-40.1-11 | - |

AJTÄGG