
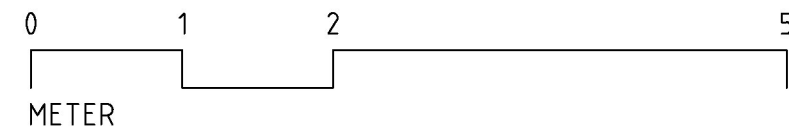
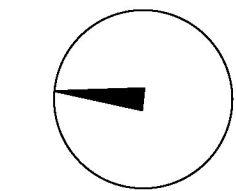
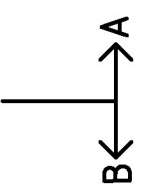
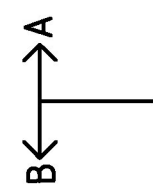
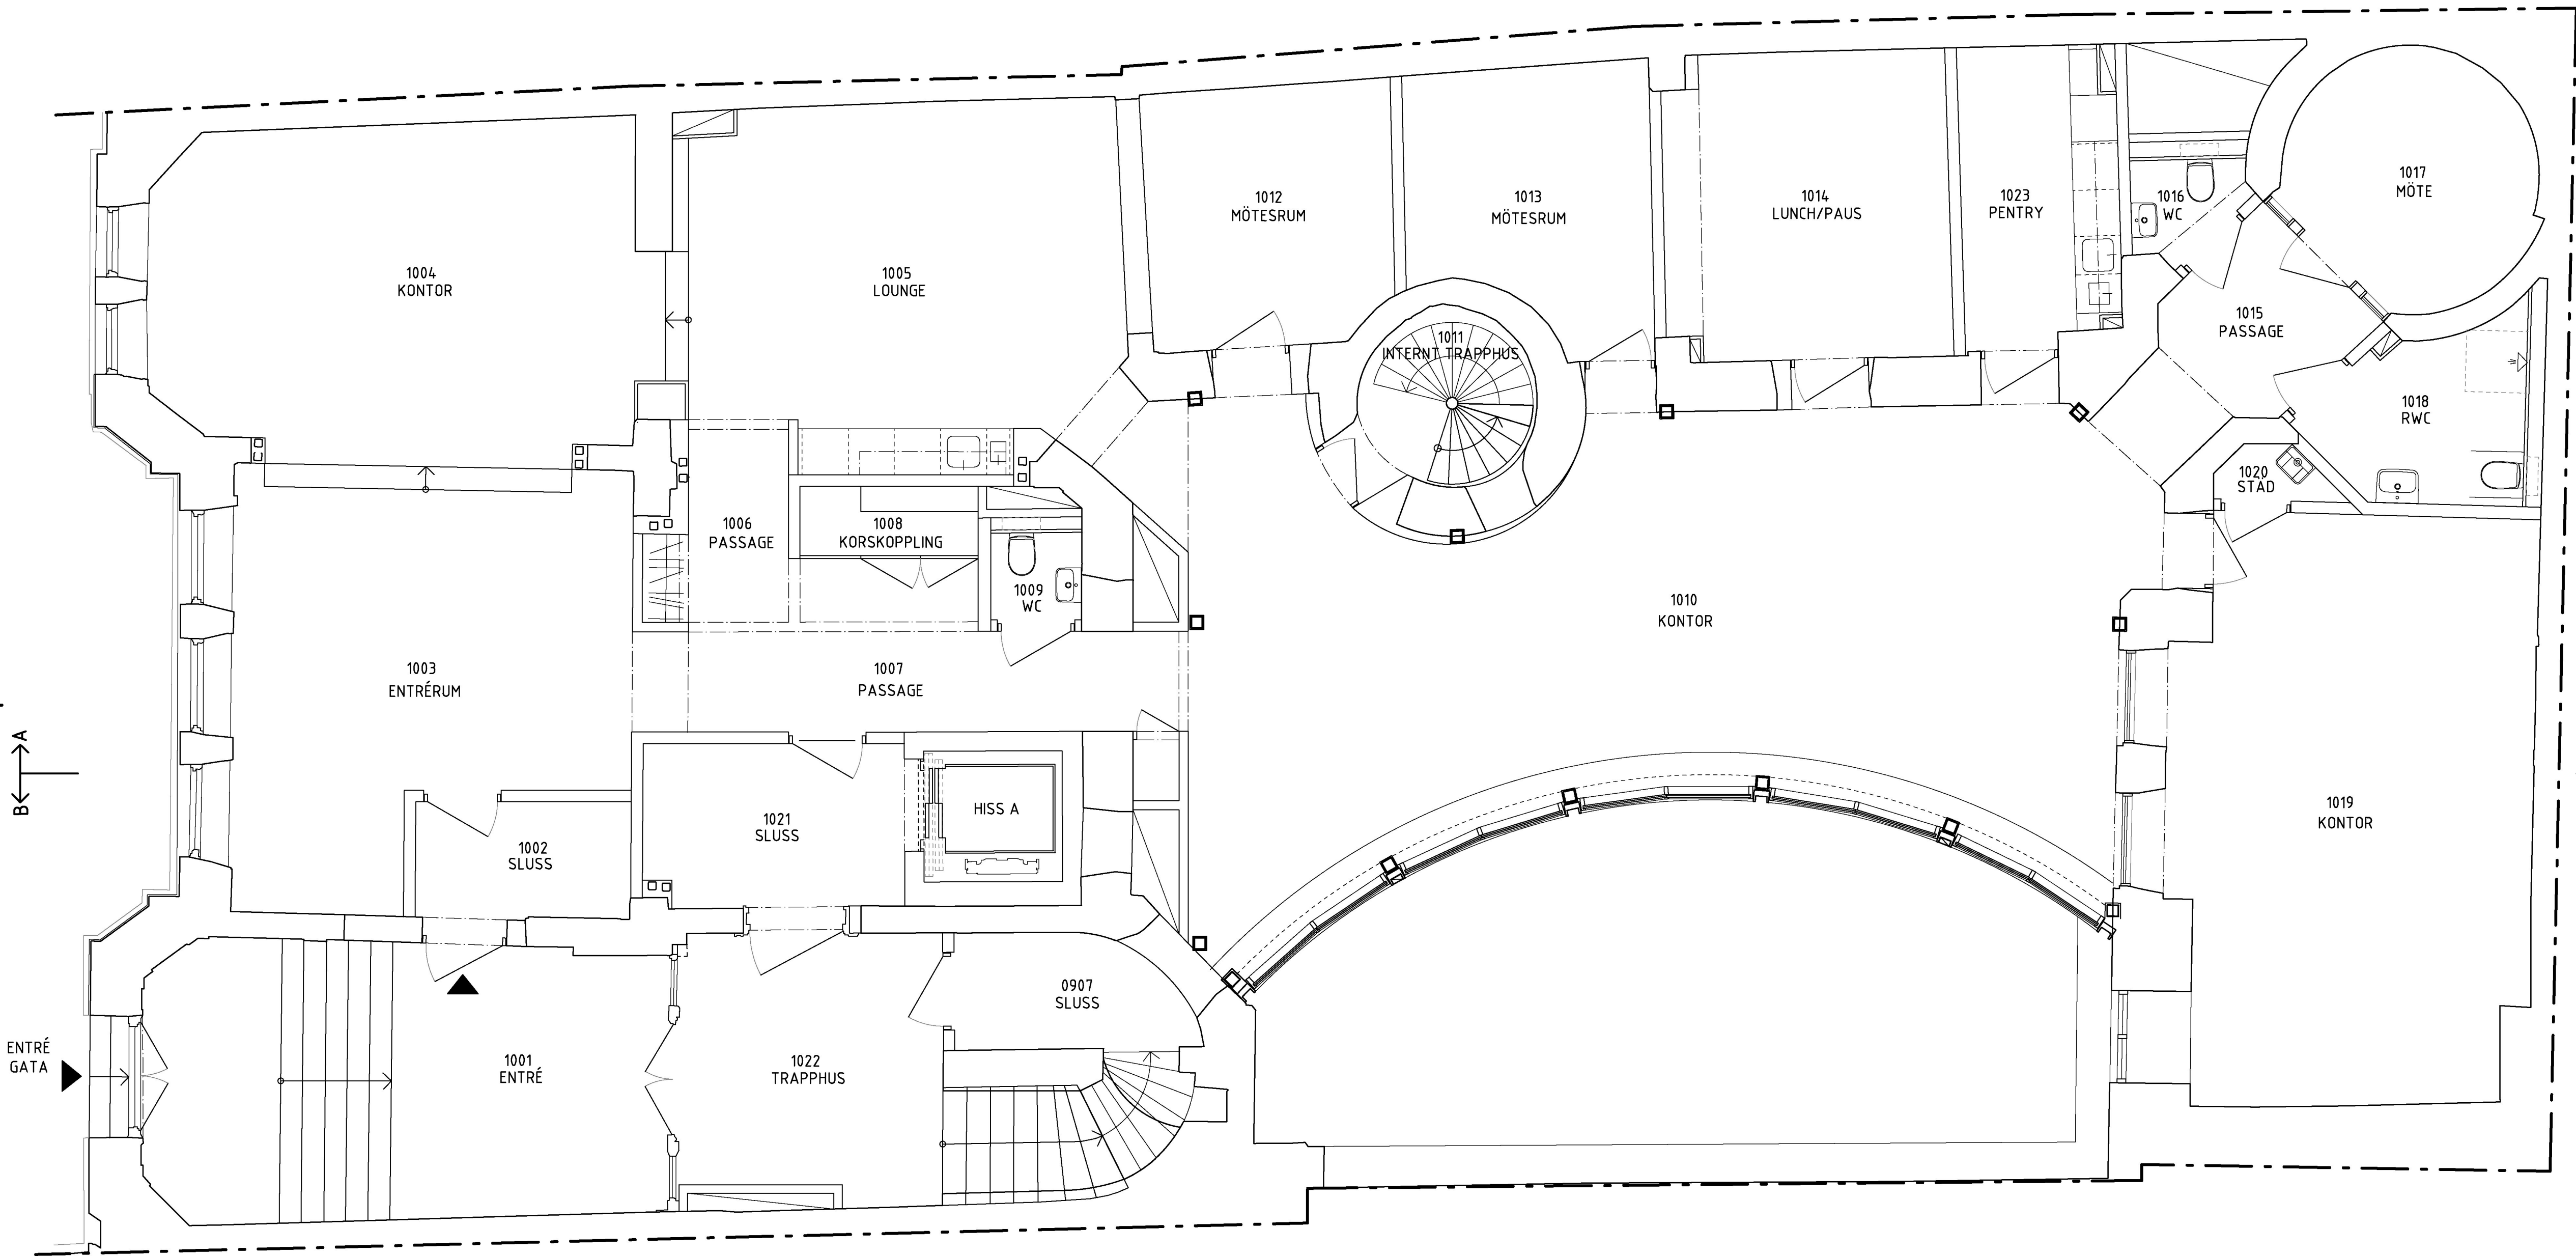
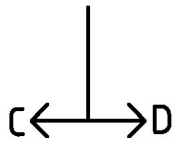
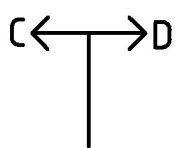
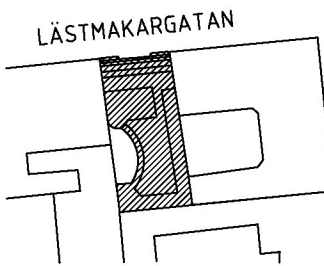


FÖRKLARINGAR

FÖRESKRIFTER

HÄNVISNINGAR

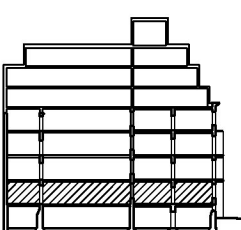

BET	ANT	ÄNDRINGEN AVSER	DATUM	SIGN
RELATIONSHANDLING				
VILDMANNEN 11				
LOKALISERINGSFIGUR				
		 <div>PLAN 17 PLAN 16 PLAN 15 PLAN 14 PLAN 13 PLAN 12 PLAN 11 PLAN 10 PLAN 09</div> <div>BIBLIOTEKSGATAN</div>		
KRUPINSKI / KRUPINSKA ARKITEKTER				
KOCKSGATAN 56, 116 29 STOCKHOLM INFO@KKARK.COM T +46 (0) 736 719141 WWW.KKARK.COM				
UPPDRAG NR 1920	RTAD AV A. JOHNSON	HANDLÄGGARE K. KRUPINSKA		
DATUM 2022-10-27	ANSVARIG KONRAD KRUPINSKI			
PLANRITNING, ENTRÉPLAN 10				
FORMAT A1	SKALA 1:50	NUMMER A-40.1-10	BET -	