


FÖRKLARINGAR


RELATIONSUNDERLAG FÖR PROJEKTERING AV  
BYGGLOV INNEHÖLL AVVIKELSER FRÅN VERKLIGA  
PLUSHÖJDER. BJÄLKLAGSHÖJDER ÄR JUSTERADE FÖR  
ATT FÅ KORREKTA HÖJDER PÅ TAKKRÖN I RELATION  
TILL BEVILJAT LOV.  
UTFORMNING TAK JUSTERAD FÖR ATT INRYMMA  
HISSTOPP SAMT FLÄKTRUM.  
PROJEKTET RYMS INOM MEDGIVEN BYGGRÄTT ENL.  
DETALJPLAN.

FÖRESKRIFTER


HÄNVISNINGAR

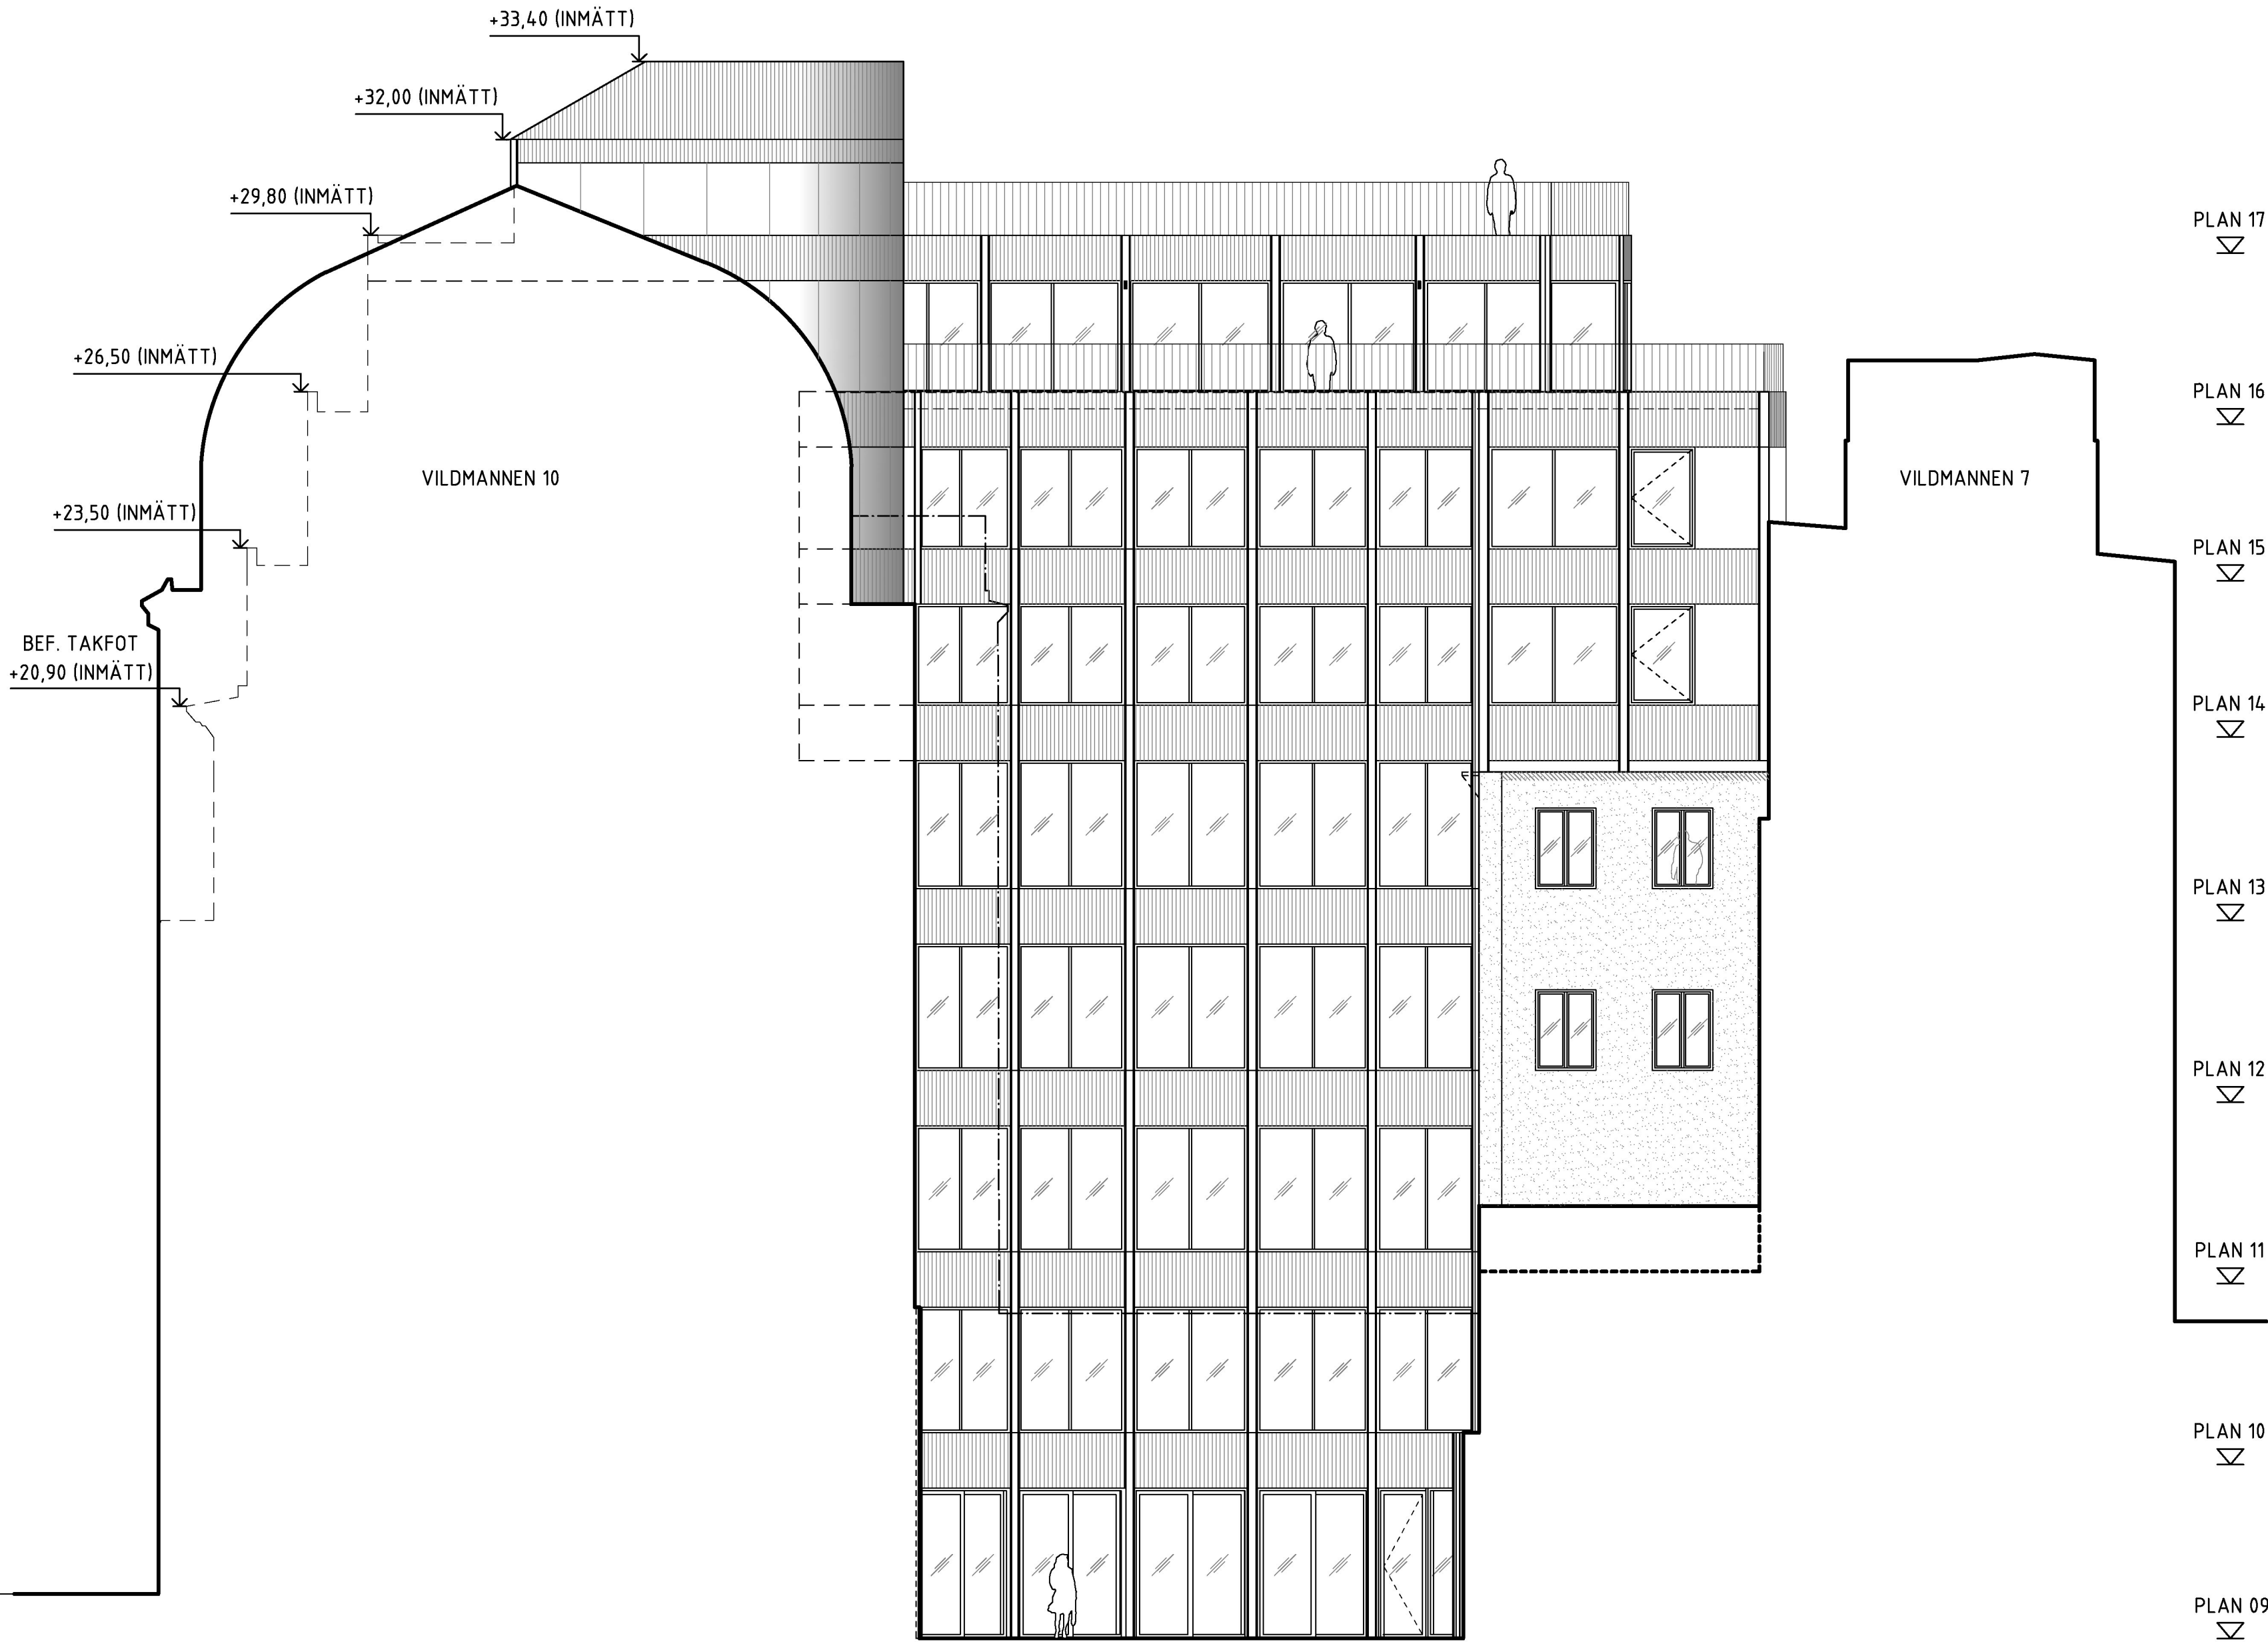

FASADELEVATION F4  
VÄSTER (MOT GÅRD)

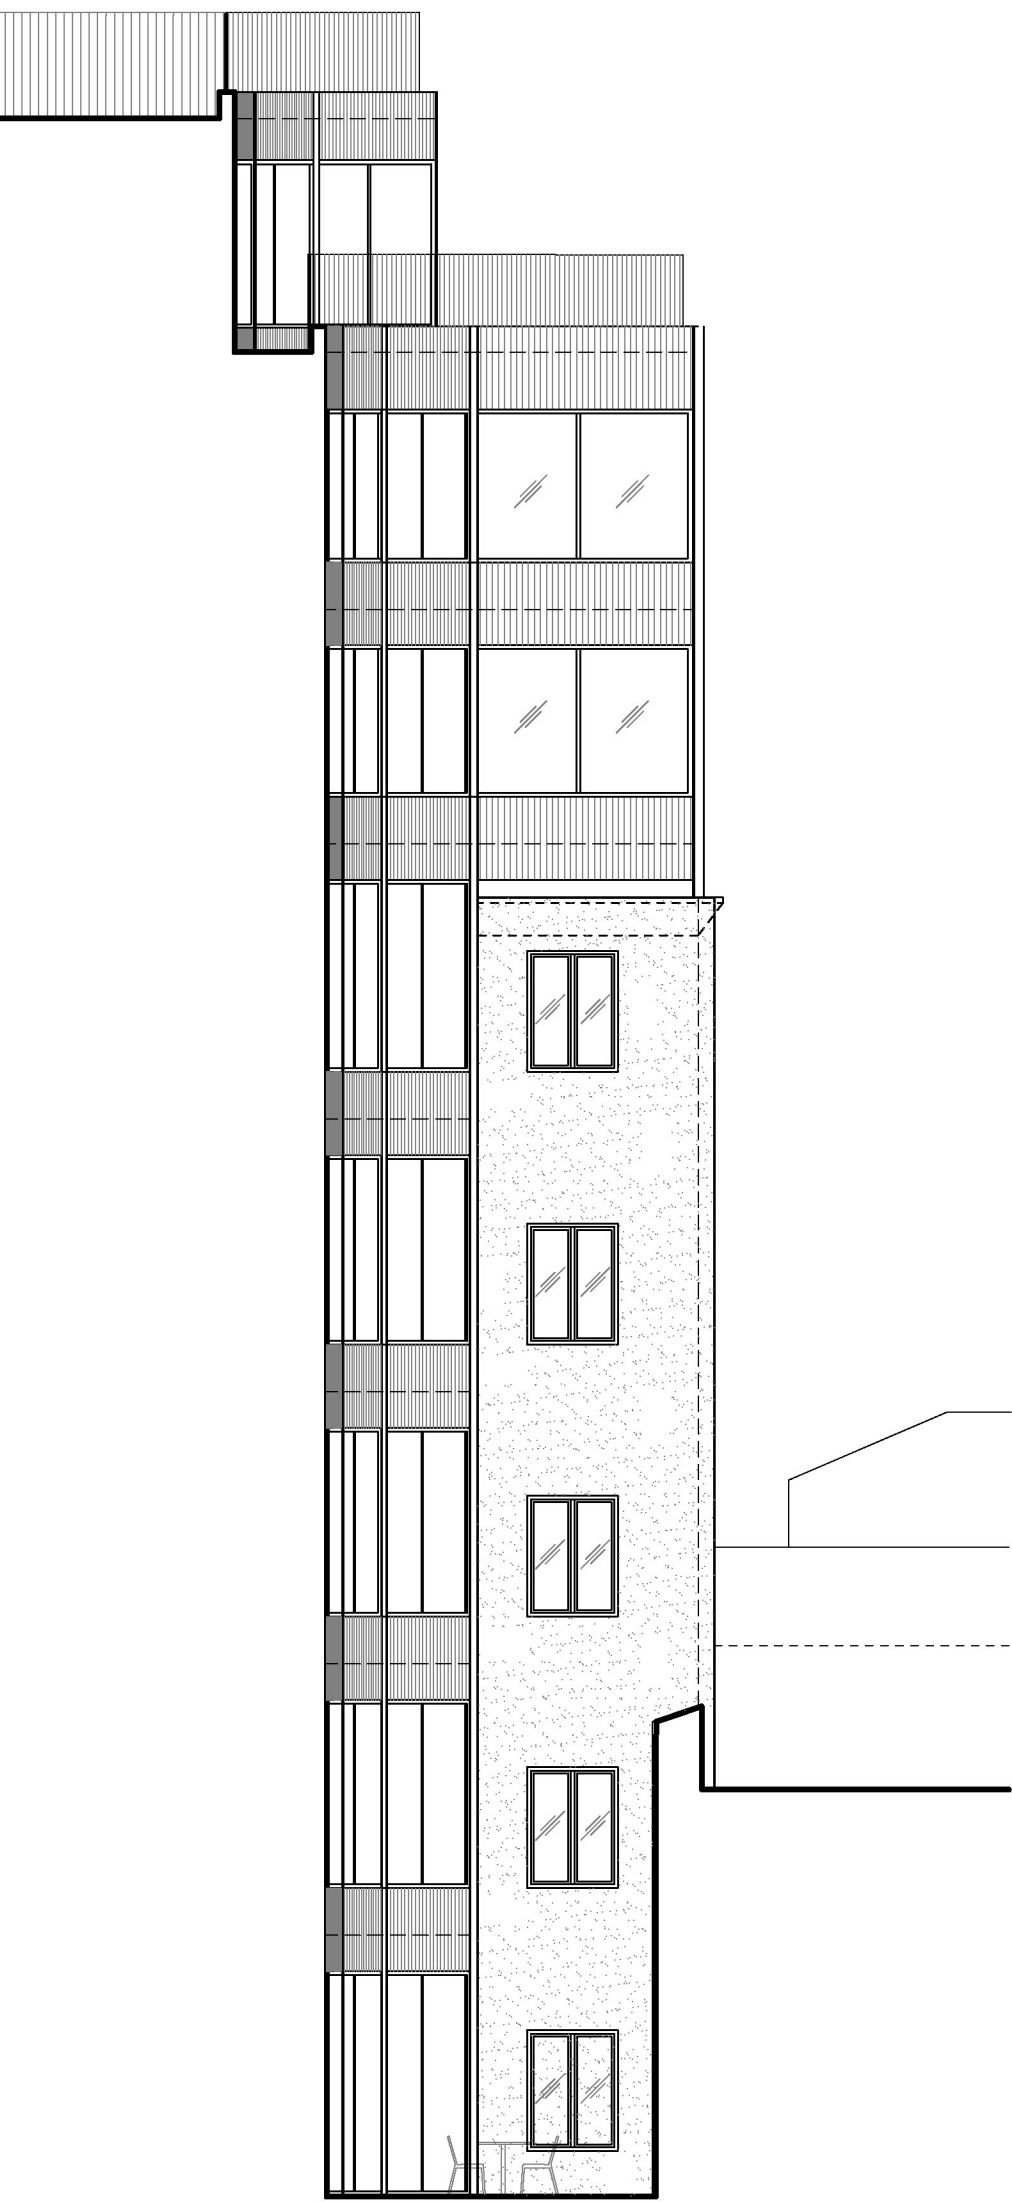

FASADELEVATION F5  
NORR (MOT GÅRD)

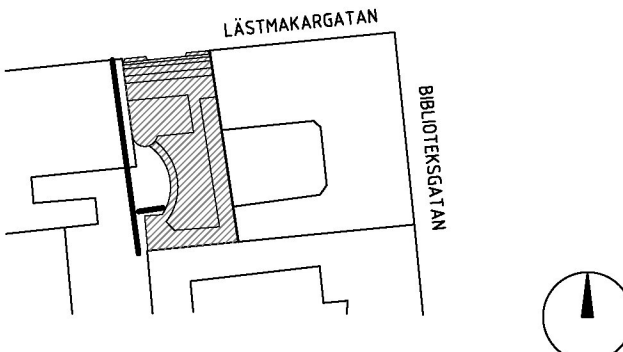BET	ANT	ÄNDRINGEN AVSER	DATUM	SIGN
RELATIONSHANDLING				
VILDMANNEN 11				
LOKALISERINGSFIGUR				
				
KRUPINSKI / KRUPINSKA ARKITEKTER				
KOCKSGATAN 56, 116 29 STOCKHOLM INFO@KKARK.COM T +46 (0) 736 719141 WWW.KKARK.COM				
UPPDRAG NR 1920	RITAD AV A. JOHNSON	HANDLÄGGARE K. KRUPINSKA		
DATUM 2022-12-22	ANSVARIG KONRAD KRUPINSKI			
FASADELEVATION F4 (VÄSTER) FASADELEVATION F5 (NORR)				
FORMAT A1	SKALA 1:100	NUMMER A-40.3-12	BET -	