



FÖRKLARINGAR

RELATIONSUNDERLAG FÖR PROJEKTERING AV BYGGLOV INNEHÖLL AVVIKELSER FRÅN VERKLIGA PLUSHÖJDER. BJÄLKLAGSHÖJDER ÄR JUSTERADE FÖR ATT FÅ KORREKTA HÖJDER PÅ TAKKRÖN I RELATION TILL BEVILJAT LOV. UTFORMNING TAK JUSTERAD FÖR ATT INRYMMA HISSTOPP SAMT FLÄKTRUM. PROJEKTET RYMS INOM MEDGIVEN BYGGRÄTT ENL. DETALJPLAN.

FÖRESKRIFTER

HÄNVISNINGAR

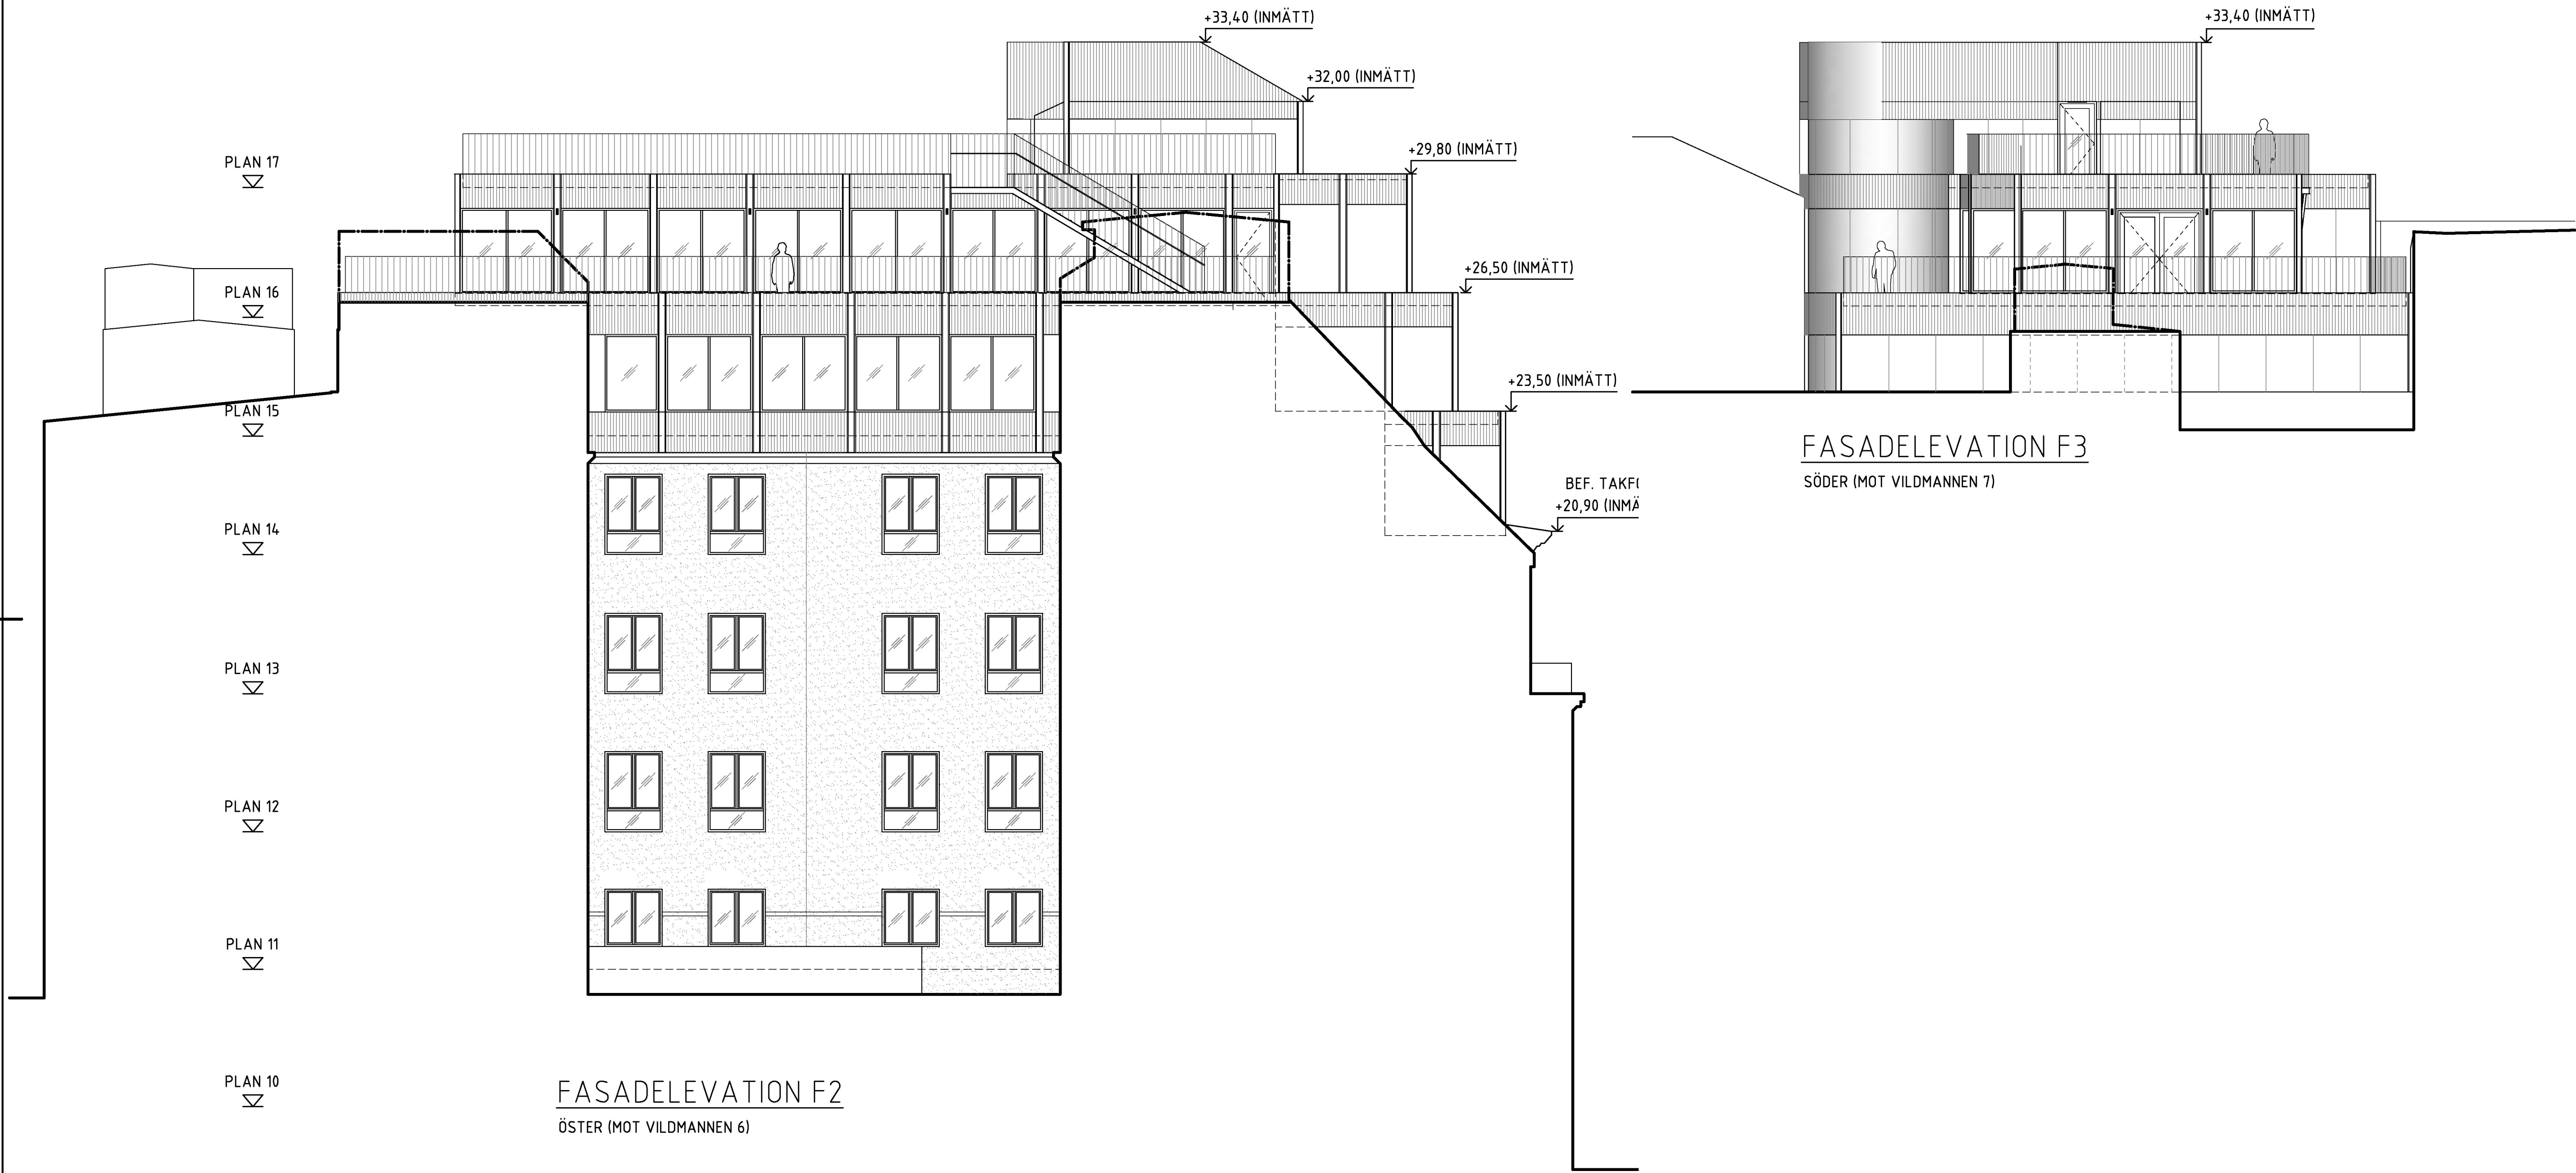

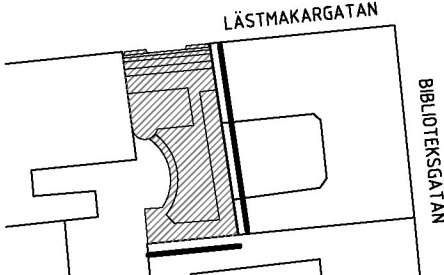BET	ANT	ÄNDRINGEN AVSER	DATUM	SIGN
RELATIONSHANDLING				
VILDMANNEN 11				
LOKALISERINGSFIGUR				
				
KRUPINSKI / KRUPINSKA ARKITEKTER				
KOCKSGATAN 56, 116 29 STOCKHOLM INFO@KKARK.COM T +46 (0) 736 719141 WWW.KKARK.COM				
UPPDRAG NR 1920	RITAD AV A. JOHNSON	HANDLÄGGARE K. KRUPINSKA		
DATUM 2022-12-22	ANSVARIG KONRAD KRUPINSKI			
FASADELEVATION F2 (ÖSTER) FASADELEVATION F3 (SÖDER)				
FORMAT A1	SKALA 1:100	NUMMER A-40.3-11	BET -	ÅJTÄGG