


FÖRKLARINGAR & FÖRESKRIFTER


SE ALLMÄNNA FÖRESKRIFTER:
A--00-0-020000

HÄNVISNINGAR

UPPSTÄLLNINGAR: A--42-4-0200006
A--42-4-0200007
A--42-4-0200010
A--42-4-0200011
A--42-4-0200012
A--42-4-0200013

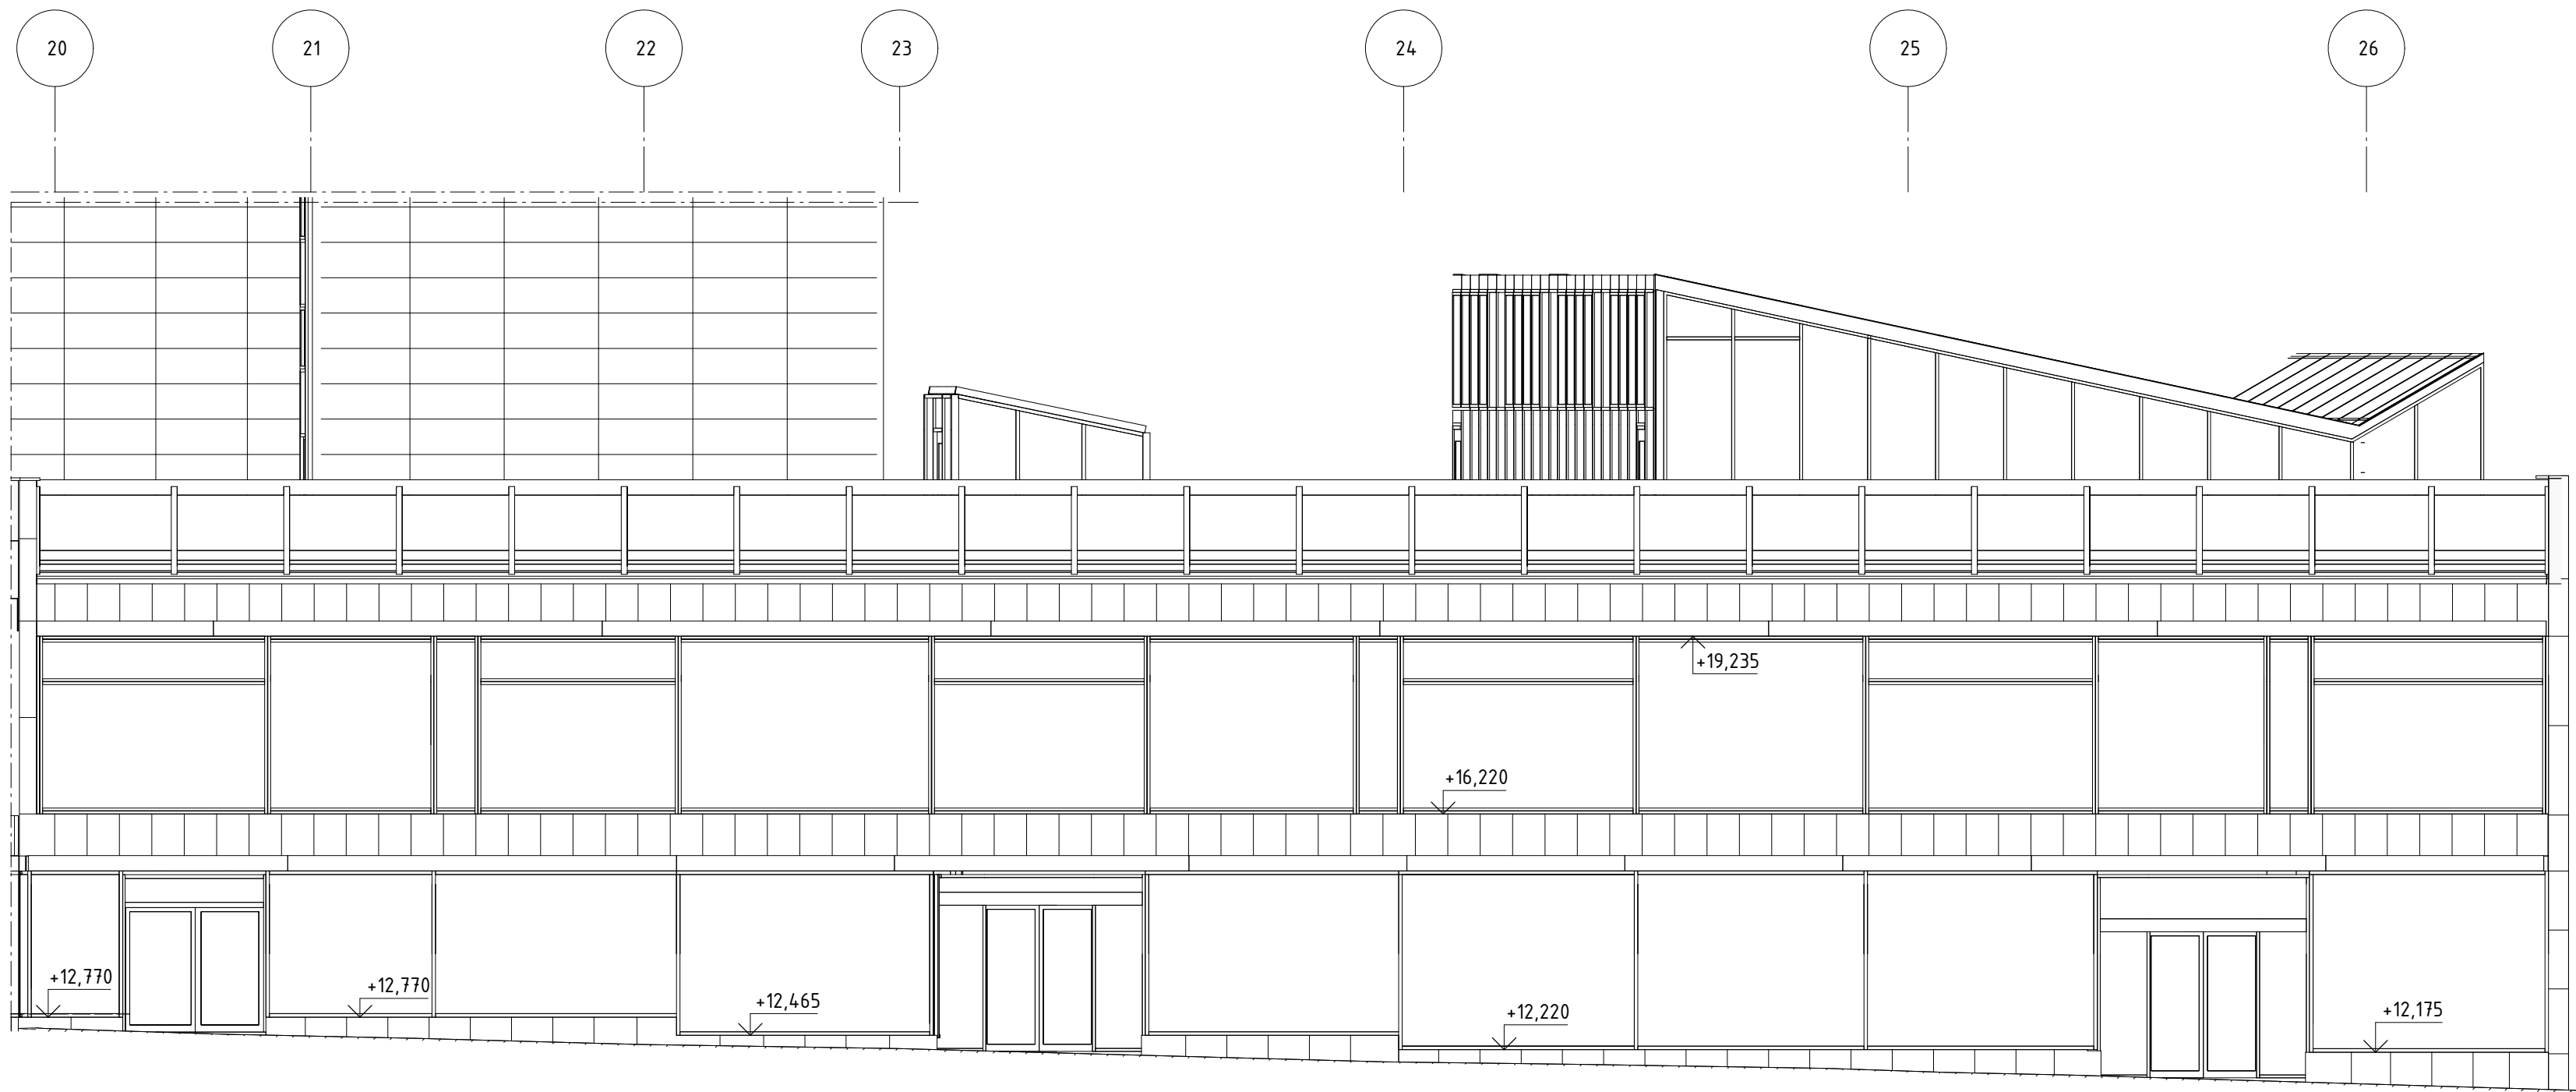

FASAD MOT SERGELGATAN

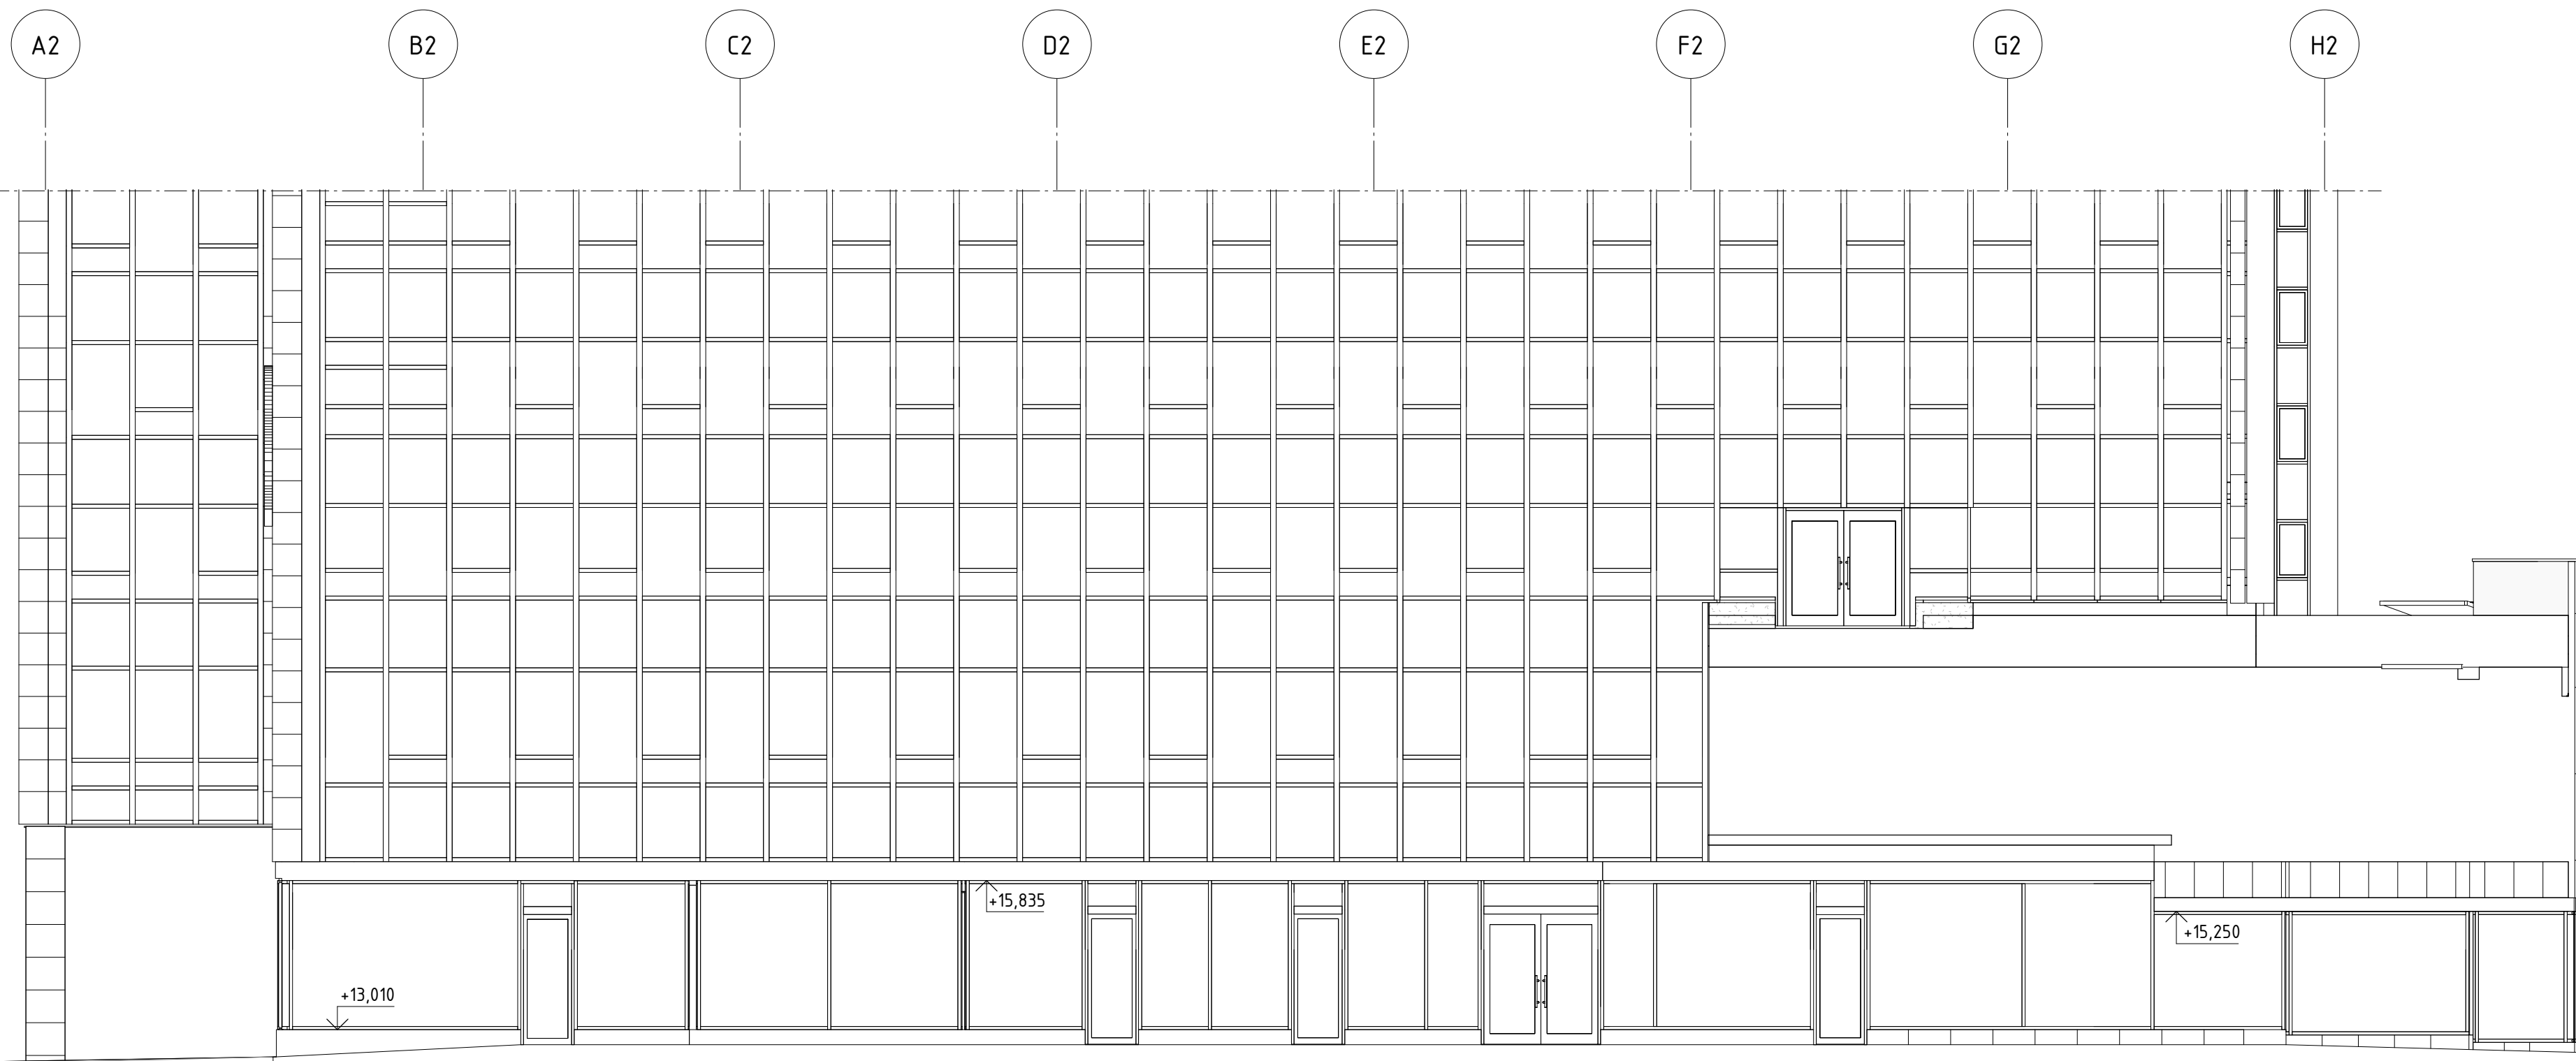

FASAD MOT HUS 2 LOBBY 1



RELATIONSHANDLING

VASAKRONAN

ORIENTERINGSGIFUR

VASAKRONANS
PROJEKTNUMMER
1413900122

BERIDAREBANAN 4
HÖGHUS 2

A WESTER + ELSNER

T: 08-402 68 80

K TYRÉNS

T: 010-452 20 00

E PROJEKTEL

T: 018-13 97 00

V FERAX INSTALLATIONSPROJEKT AB

T: 073-586 04 94

BR BRANDKONSULTEN

T: 08-505 344 00

S EVOGA AB

T: 073-412 76 46

SP NORDISKA BRAND

T: 08-730 06 70

W HELENUS INGENJÖRSBYRÅ AB

T: 08-625 22 00

PL TÅ CONSULT AB/DAMAG AB

T: 076-877 67 76

C SWECO POSITION AB

T: 08-695 60 00

UPPDRAG NR
2745-00

RITAD/KONSTR. AV
M. SVENSSON

HANDLÄGGARE
H. JOHANSSON

DATUM
2022-12-23

ANSVARIG
S. SIGFRIDSSON

FASTIGHET/KST
14138

BYGGNAD
002

OMBYGGNAD ETAPP 2

HUS 2

FASAD MOT VÄSTER OCH NORR

FASADER

SKALA
1:100

NUMMER
A--40-3-0200300

REV

ORIGINALFORMAT: A1