


FÖRKLARINGAR & FÖRESKRIFTER

SE ALLMÄNNA FÖRESKRIFTER:
A--00-0-0200000


HÄNVISNINGAR

UPPSTÄLLNINGAR: A--42-4-0200006
A--42-4-0200007
A--42-4-0200010
A--42-4-0200011
A--42-4-0200012
A--42-4-0200013

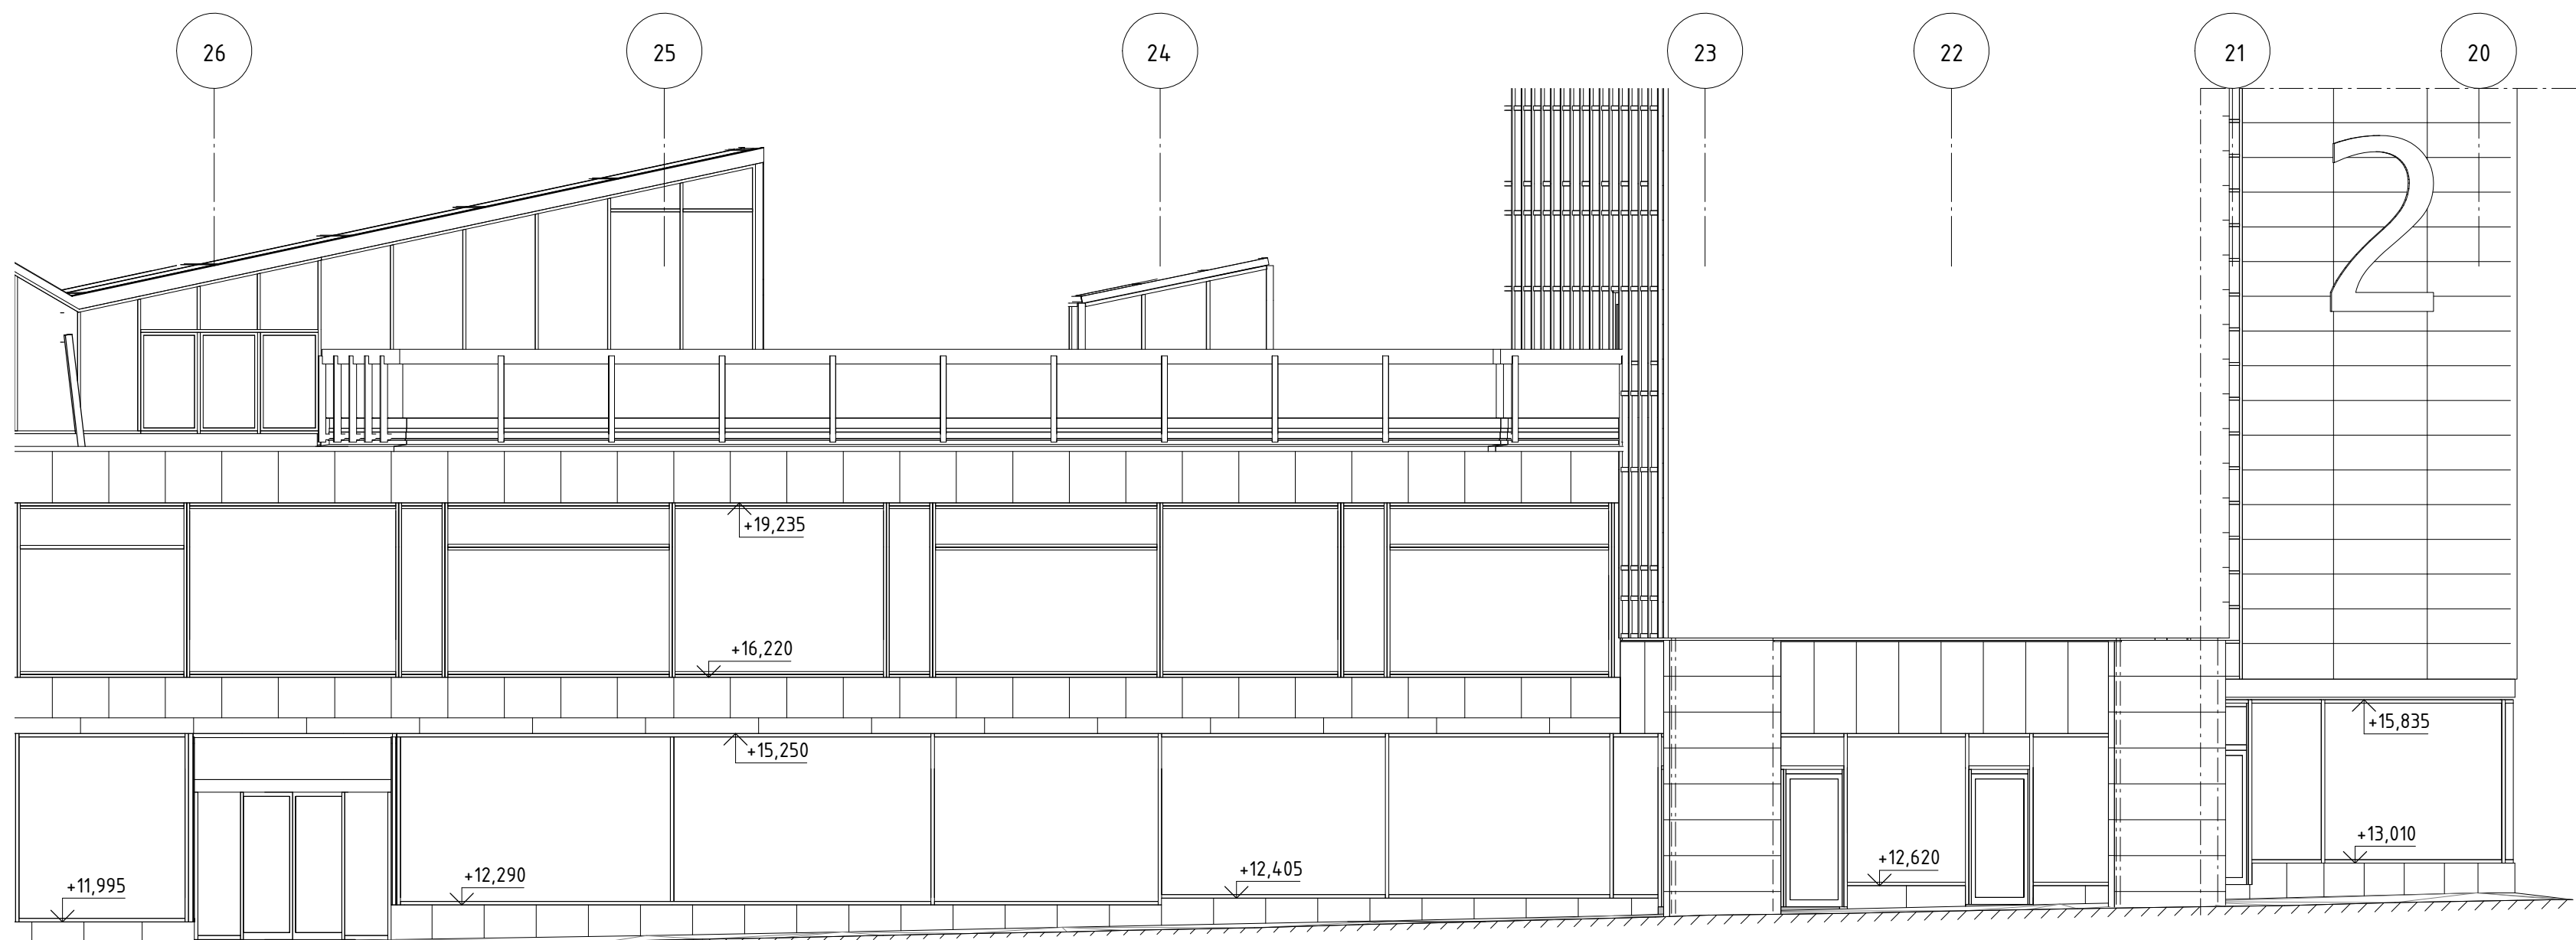

FASAD MOT SVEAVÄGEN

SKALA 1 : 100

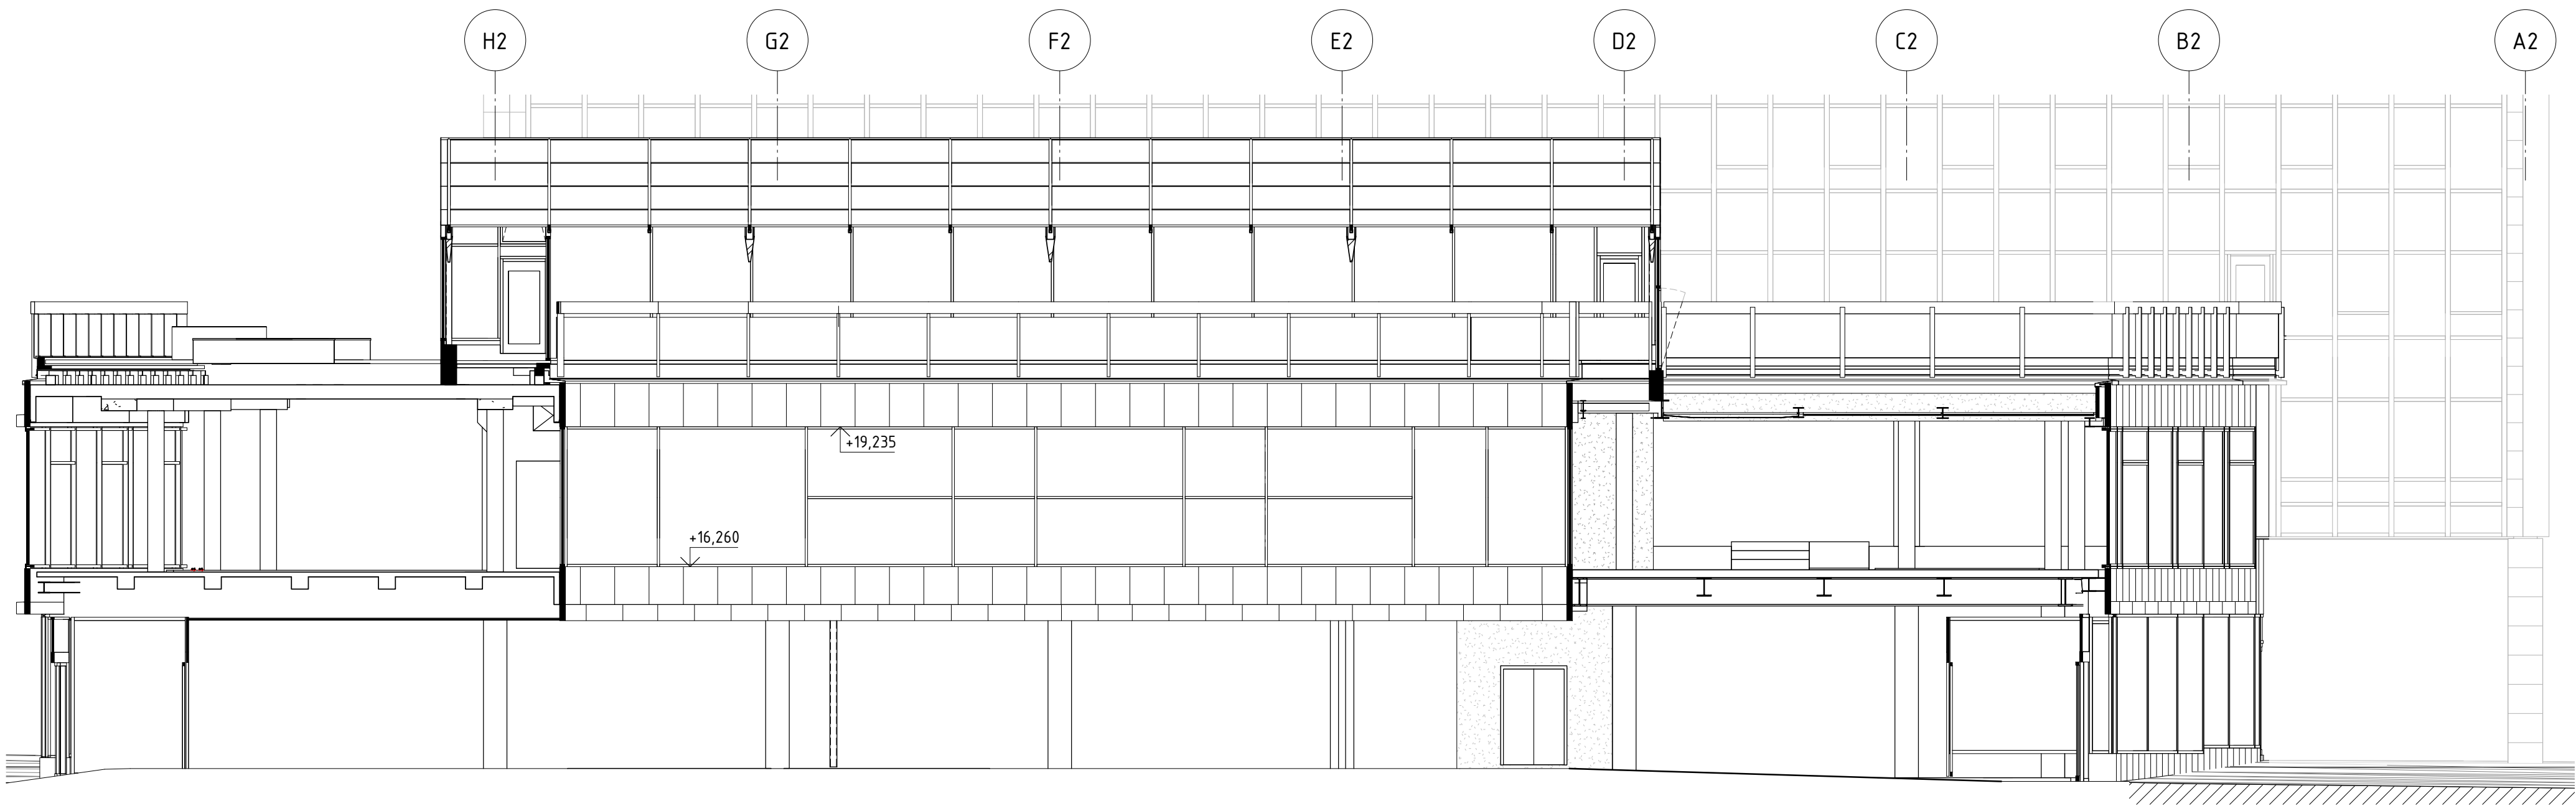

FASAD MOT HUS 3-4

SKALA 1 : 100



RELATIONSHANDLING

VASAKRONAN

ORIENTERINGSGRUPP

VASAKRONANS
PROJEKTNUMMER
13900122

BERIDAREBANAN 4
HÖGHUS 2

WESTER + ELSNER		T: 08-402 68 80	
TYRÉNS		T: 010-452 20 00	
PROJEKTEL		T: 018-13 97 00	
FERAX INSTALLATIONSPROJEKT AB		T: 073-586 04 94	
BRANDKONSULTEN		T: 08-505 344 00	
EVOGA AB		T: 073-412 76 46	
NORDISKA BRAND		T: 08-730 06 70	
HELENUS INGENJÖRSBYRÅ AB		T: 08-625 22 00	
TÅ CONSULT AB/DAMAG AB		T: 076-877 67 76	
SWECO POSITION AB		T: 08-695 60 00	

UPPDRAG NR 45-00	RITAD/KONSTR AV M. SVENSSON	HANDLÄGGARE H. JOHANSSON	
DATUM 2022-12-23	ANSVARIG S. SIGFRIDSSON	FASTIGHET/KST 14138	BYGGNAD 002

OMBYGGNAD ETAPP 2

HUS 2

FASAD MOT ÖSTER OCH SÖDER

FASADER

SKALA 1:100	NUMMER A--40-3-0200400	REV
----------------	---------------------------	-----

ORIGINALFORMAT: A1