


FÖRKLARINGAR & FÖRESKRIFTER


SE ALLMÄNNA FÖRESKRIFTER:
A--00-0-0340000

PLUSHÖJDER ANGES I RH2000.

HÄNVISNINGAR

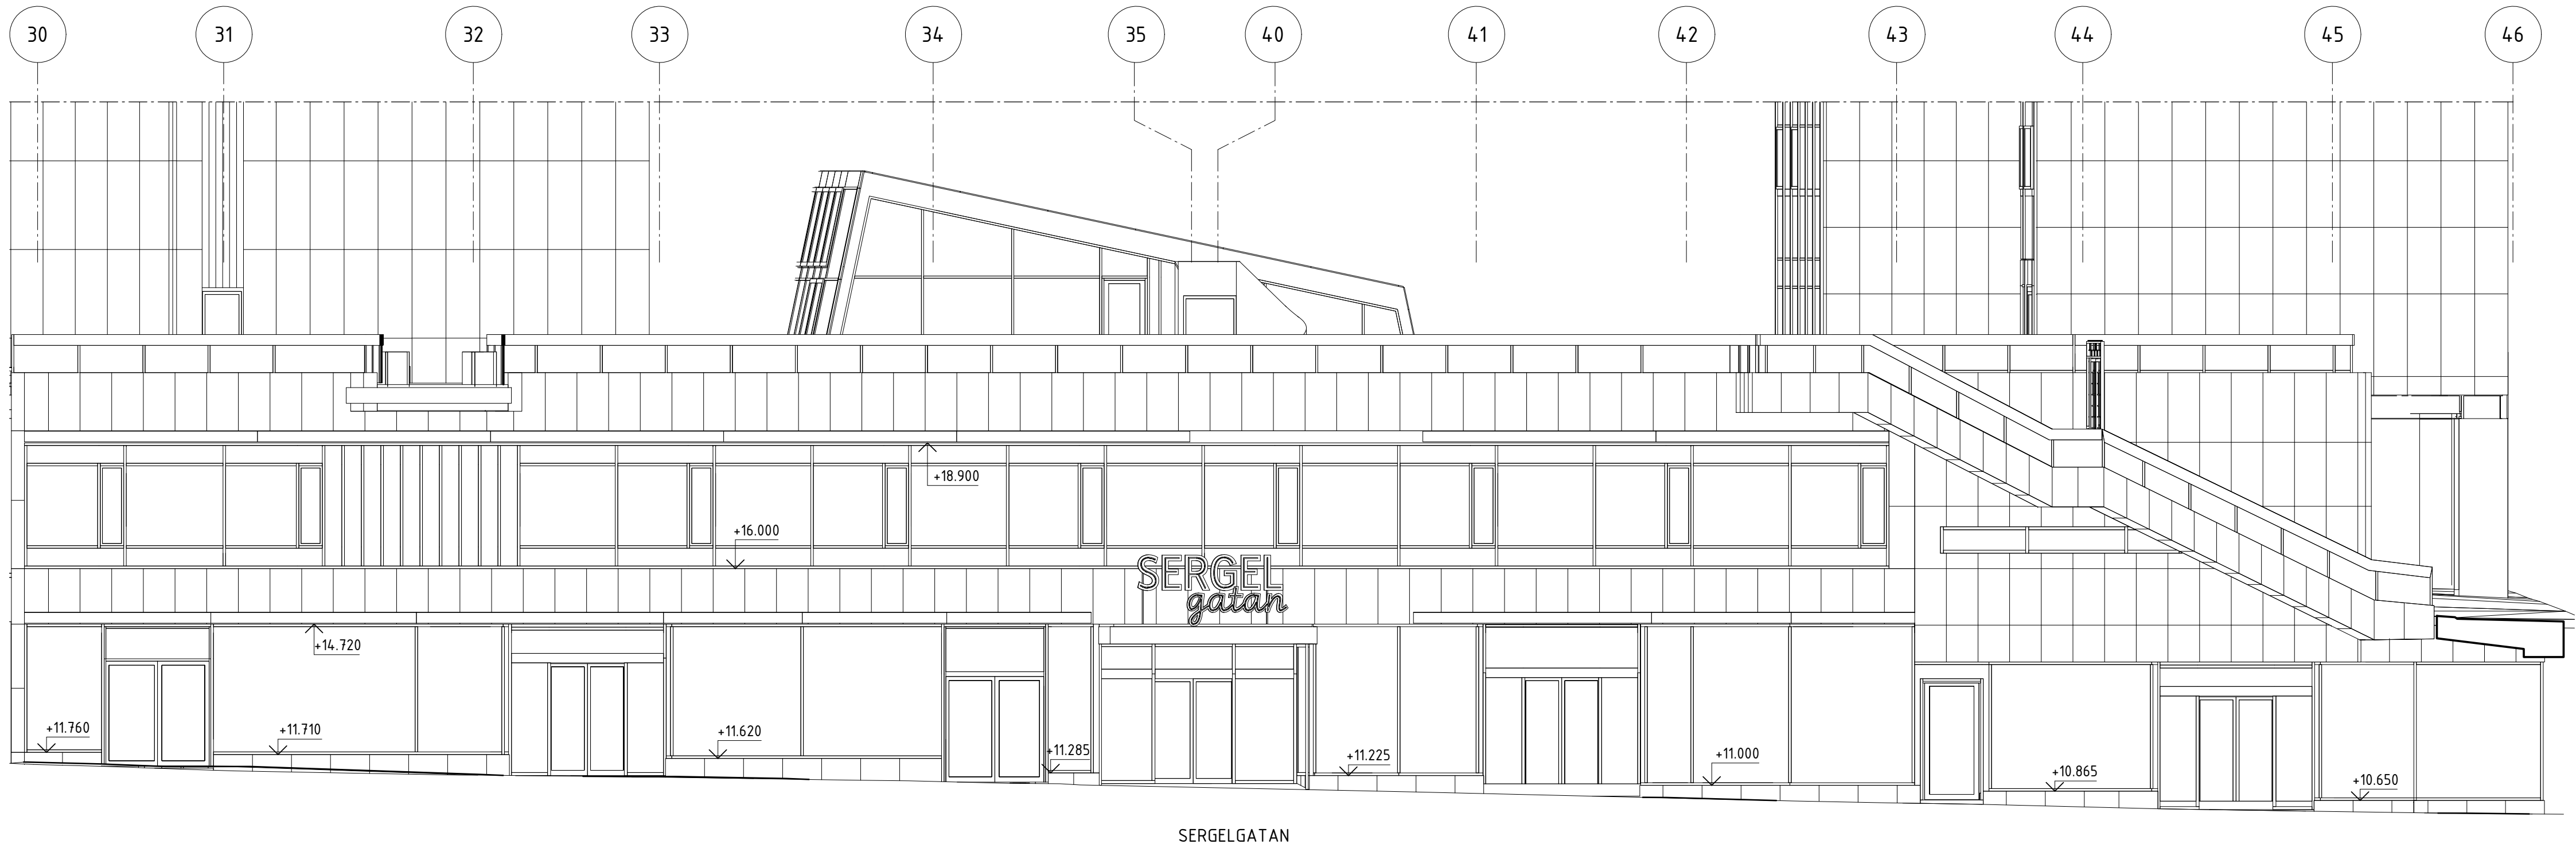

FASAD MOT SERGELGATAN (VÄSTER)

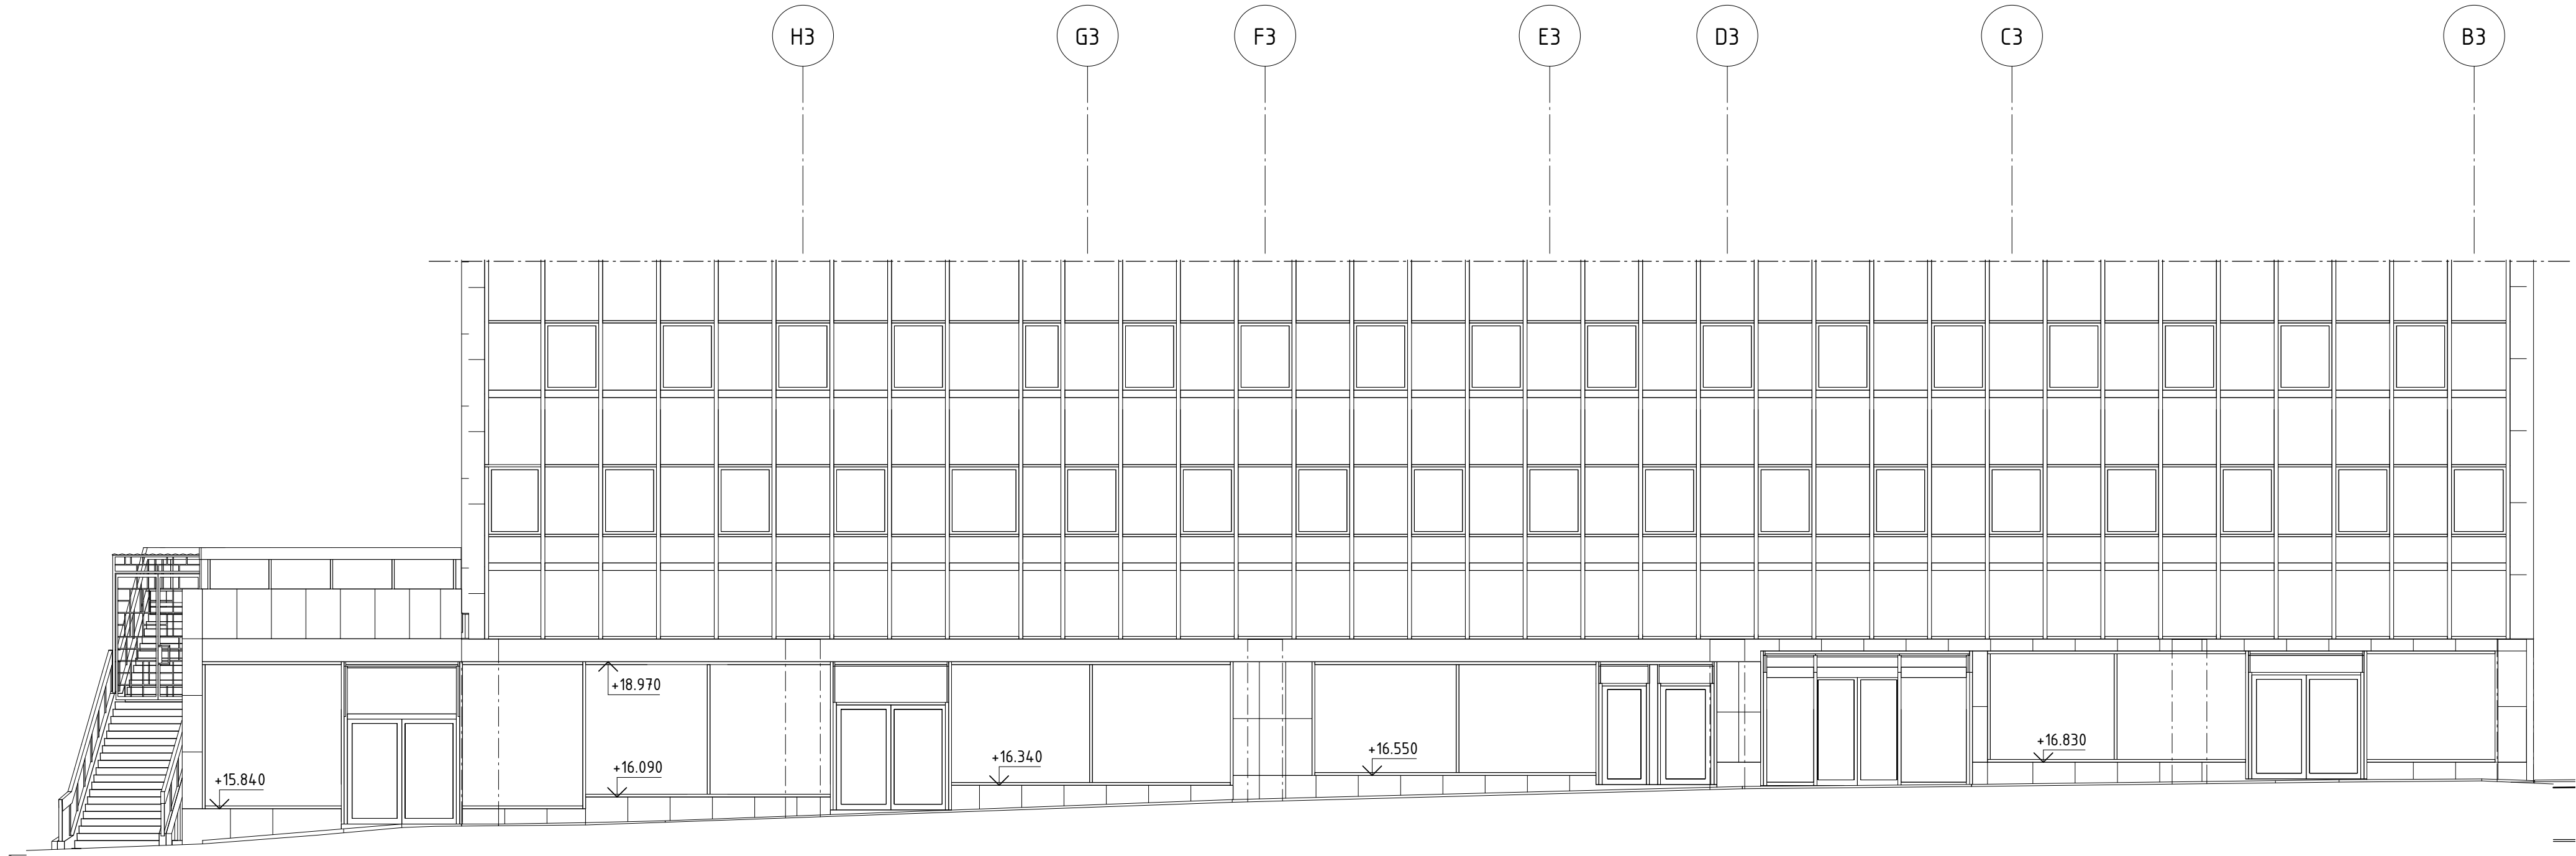

FASAD MOT MÄSTER SAMUELSGATAN (SÖDER)

RELATIONSHANDLING

VASAKRONAN

ORIENTERINGSFIGUR

VASAKRONANS PROJEKTNUMMER 1413900122	BERIDAREBANAN 11 HÖGHUS 3&4
A WESTER + ELSNER	T: 08-402 68 80
K TYRÉNS	T: 010-452 20 00
E PROJEKTEL	T: 018-13 97 00
V FERAX INSTALLATIONSPROJEKT AB	T: 073-586 04 94
BR BRANDKONSULTEN	T: 08-505 344 00
S EVOGA AB	T: 073-412 76 46
SP NORDISKA BRAND	T: 08-730 06 70
W HELENIUS INGENJÖRSBYRÅ AB	T: 08-625 22 00
PL TÅ CONSULT AB/DAMAG AB	T: 076-877 67 76
C SWECO POSITION AB	T: 08-695 60 00

UPPDRAG NR 2745-00	RITAD/KONSTR. AV M. SVENSSON	HANDLÄGGARE H. JOHANSSON
DATUM 2023-01-11	ANSVARIG S. SIGFRIDSSON	BYGGNAD 14139 003

OMBYGGNAD ETAPP 2

HUS 3, 4

FASADER MOT SERGELGATAN (VÄSTER) OCH
MÄSTER SAMUELSGATAN (SÖDER)

SKALA 1:100	NUMMER A--40-3-0340100	REV
----------------	---------------------------	-----

ORIGINALFORMAT: A1

