


FÖRKLARINGAR & FÖRESKRIFTER


SE ALLMÄNNA FÖRESKRIFTER:
A--00-0-0340000

PLUSHÖJDER ANGES I RH2000.


HÄNVISNINGAR

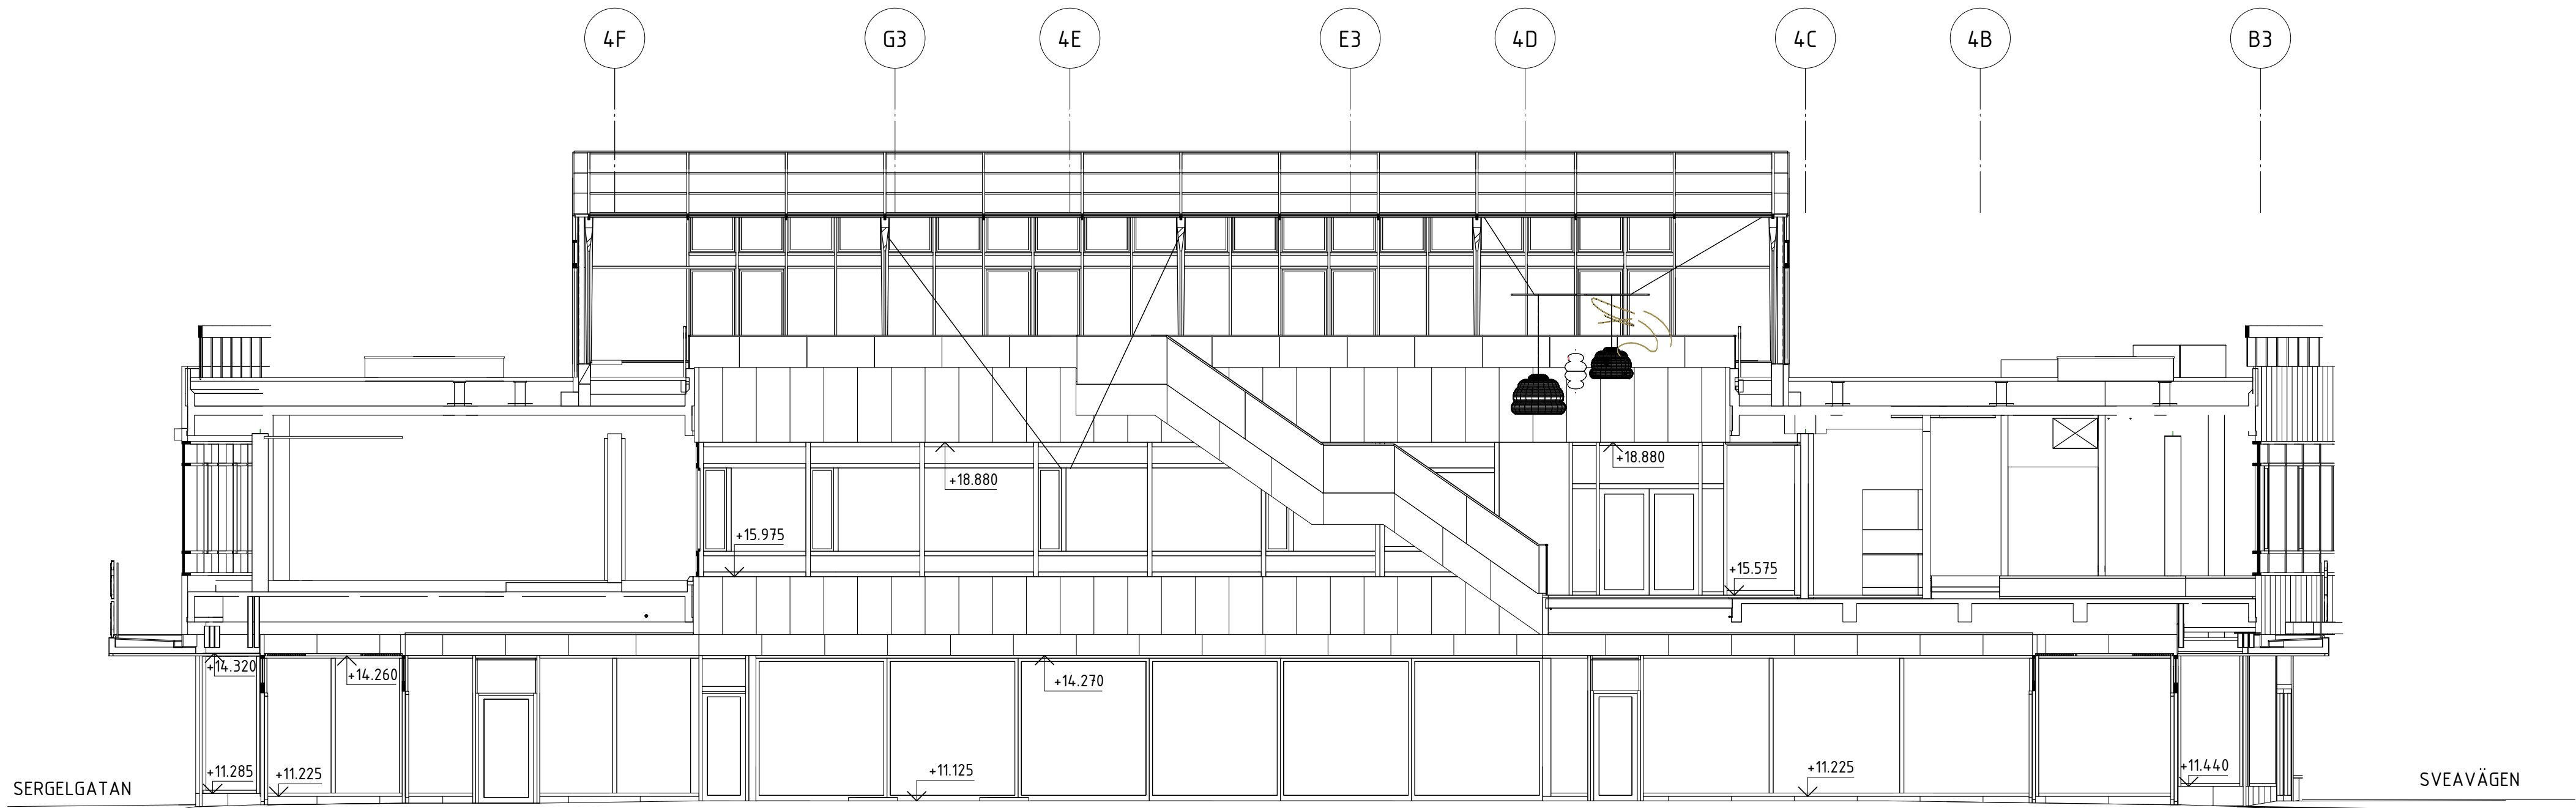


FASAD HUS 3 MOT SÖDER

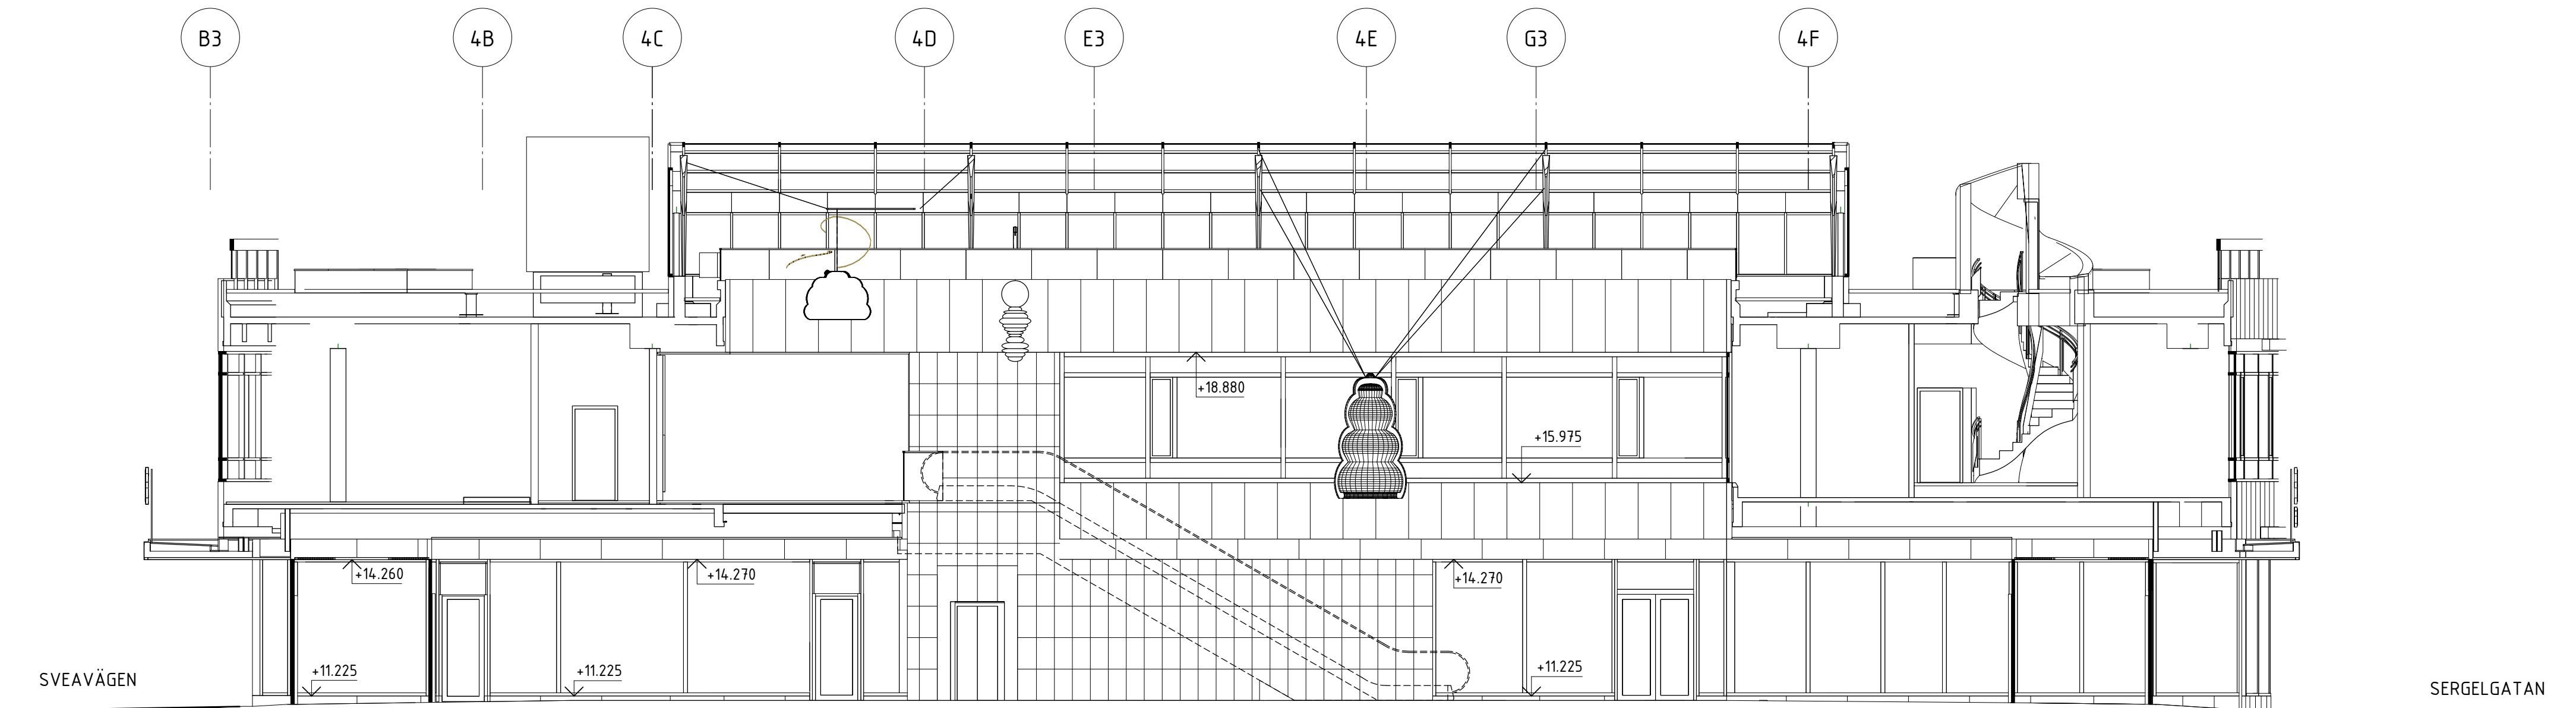

FASAD HUS 4 MOT NORR

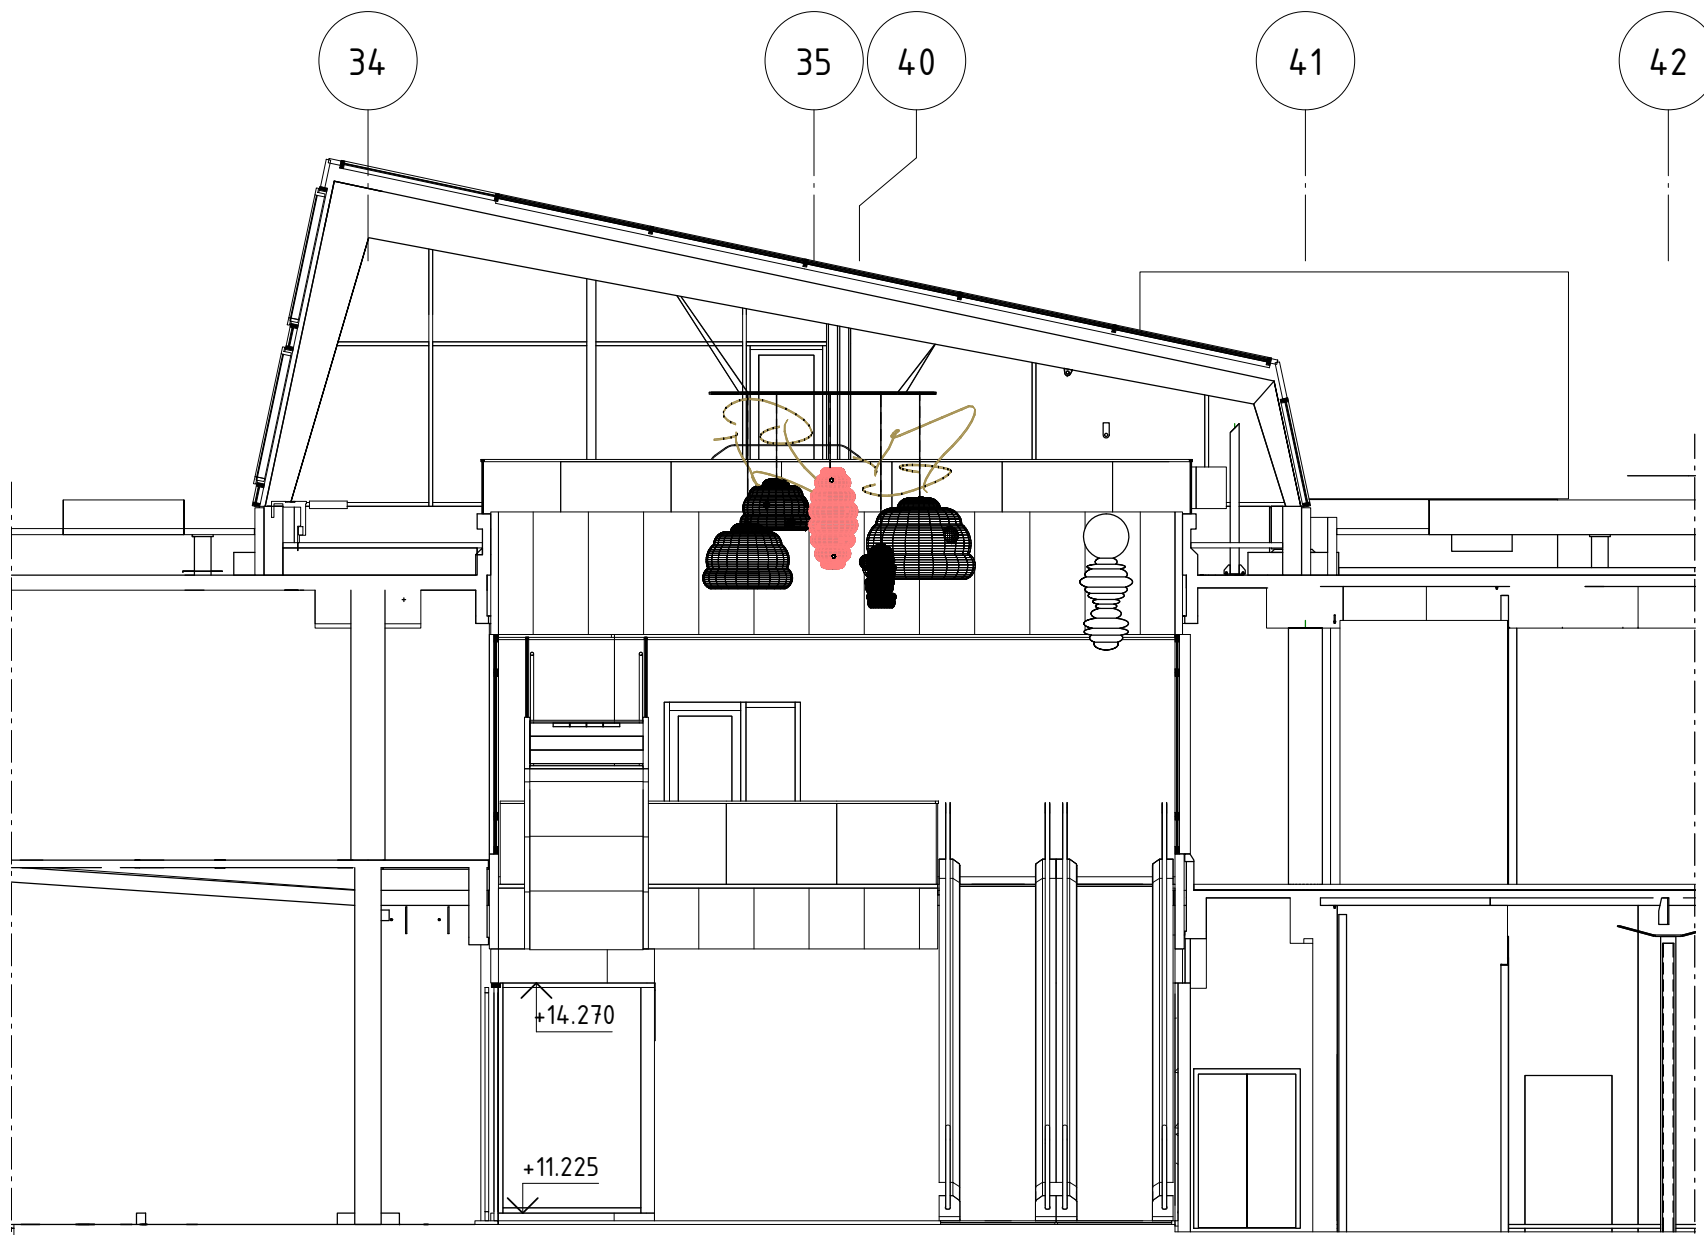

FASAD MOT LOBBY 2 (VÄSTER)

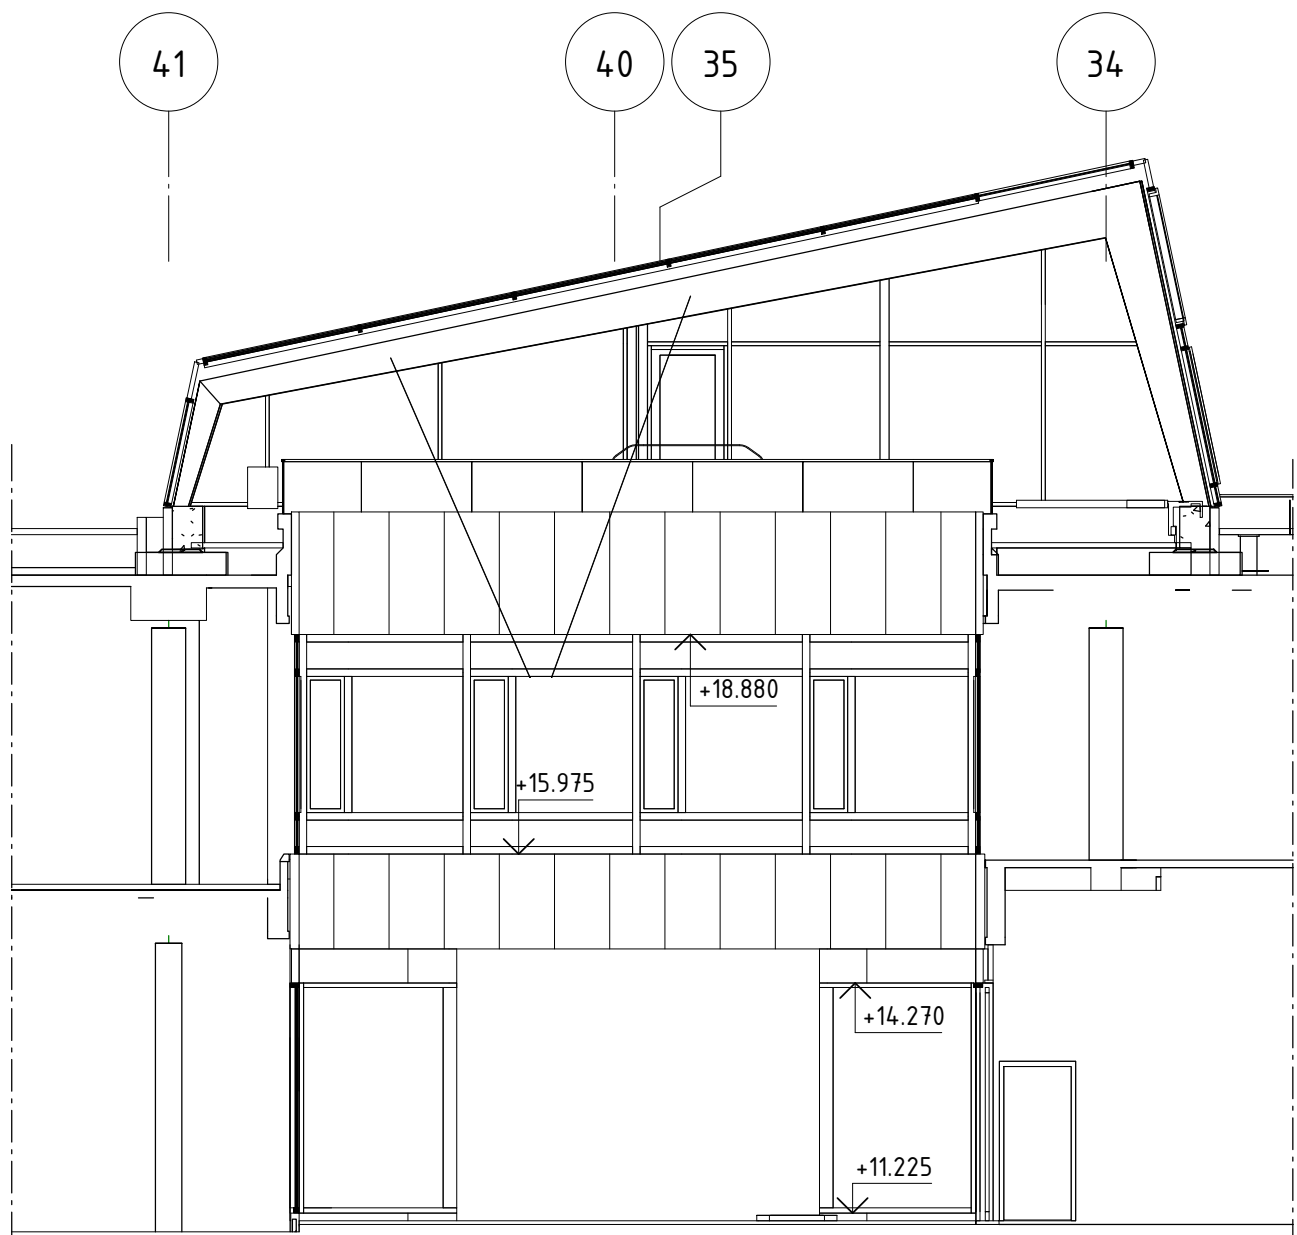

FASAD MOT LOBBY 2 (ÖSTER)

SKALA 1:100 (A1-format) METER
0 5 10

RELATIONSHANDLING

VASAKRONAN

ORIENTERINGSFIGUR

VASAKRONANS
PROJEKTNUMMER
1413900122

BERIDAREBANAN 11
HÖGHUS 3&4

A	WESTER + ELSNER	T: 08-402 68 80
K	TYRÉNS	T: 010-452 20 00
E	PROJEKTEL	T: 018-13 97 00
V	FERAX INSTALLATIONSPROJEKT AB	T: 073-586 04 94
BR	BRANDKONSULTEN	T: 08-505 344 00
S	EVOGA AB	T: 073-412 76 46
SP	NORDISKA BRAND	T: 08-730 06 70
W	HELENIUS INGENJÖRSBYRÅ AB	T: 08-625 22 00
PL	TÅ CONSULT AB/DAMAG AB	T: 076-877 67 76
C	SWECO POSITION AB	T: 08-695 60 00

UPPDRAG NR	RITAD/KONSTR AV	HANDLÄGGARE	
2745-00	M. SVENSSON	H. JOHANSSON	
DATUM	ANSVARIG	FASTIGHET/KST	BYGGNAD
2023-01-11	S. SIGFRIDSSON	14139	003

OMBYGGNAD ETAPP 2

HUS 3, 4

FASADER MOT LOBBY 2

SKALA	NUMMER	REV
1:100	A--40-3-0340300	

ORIGINALFORMAT: A1