


FÖRKLARINGAR & FÖRESKRIFTER

ALLMÄNNA FÖRESKRIFTER SE A--00.0-0100000



FASAD MOT HÖTORGET\_NORR

HÄNVISNINGAR

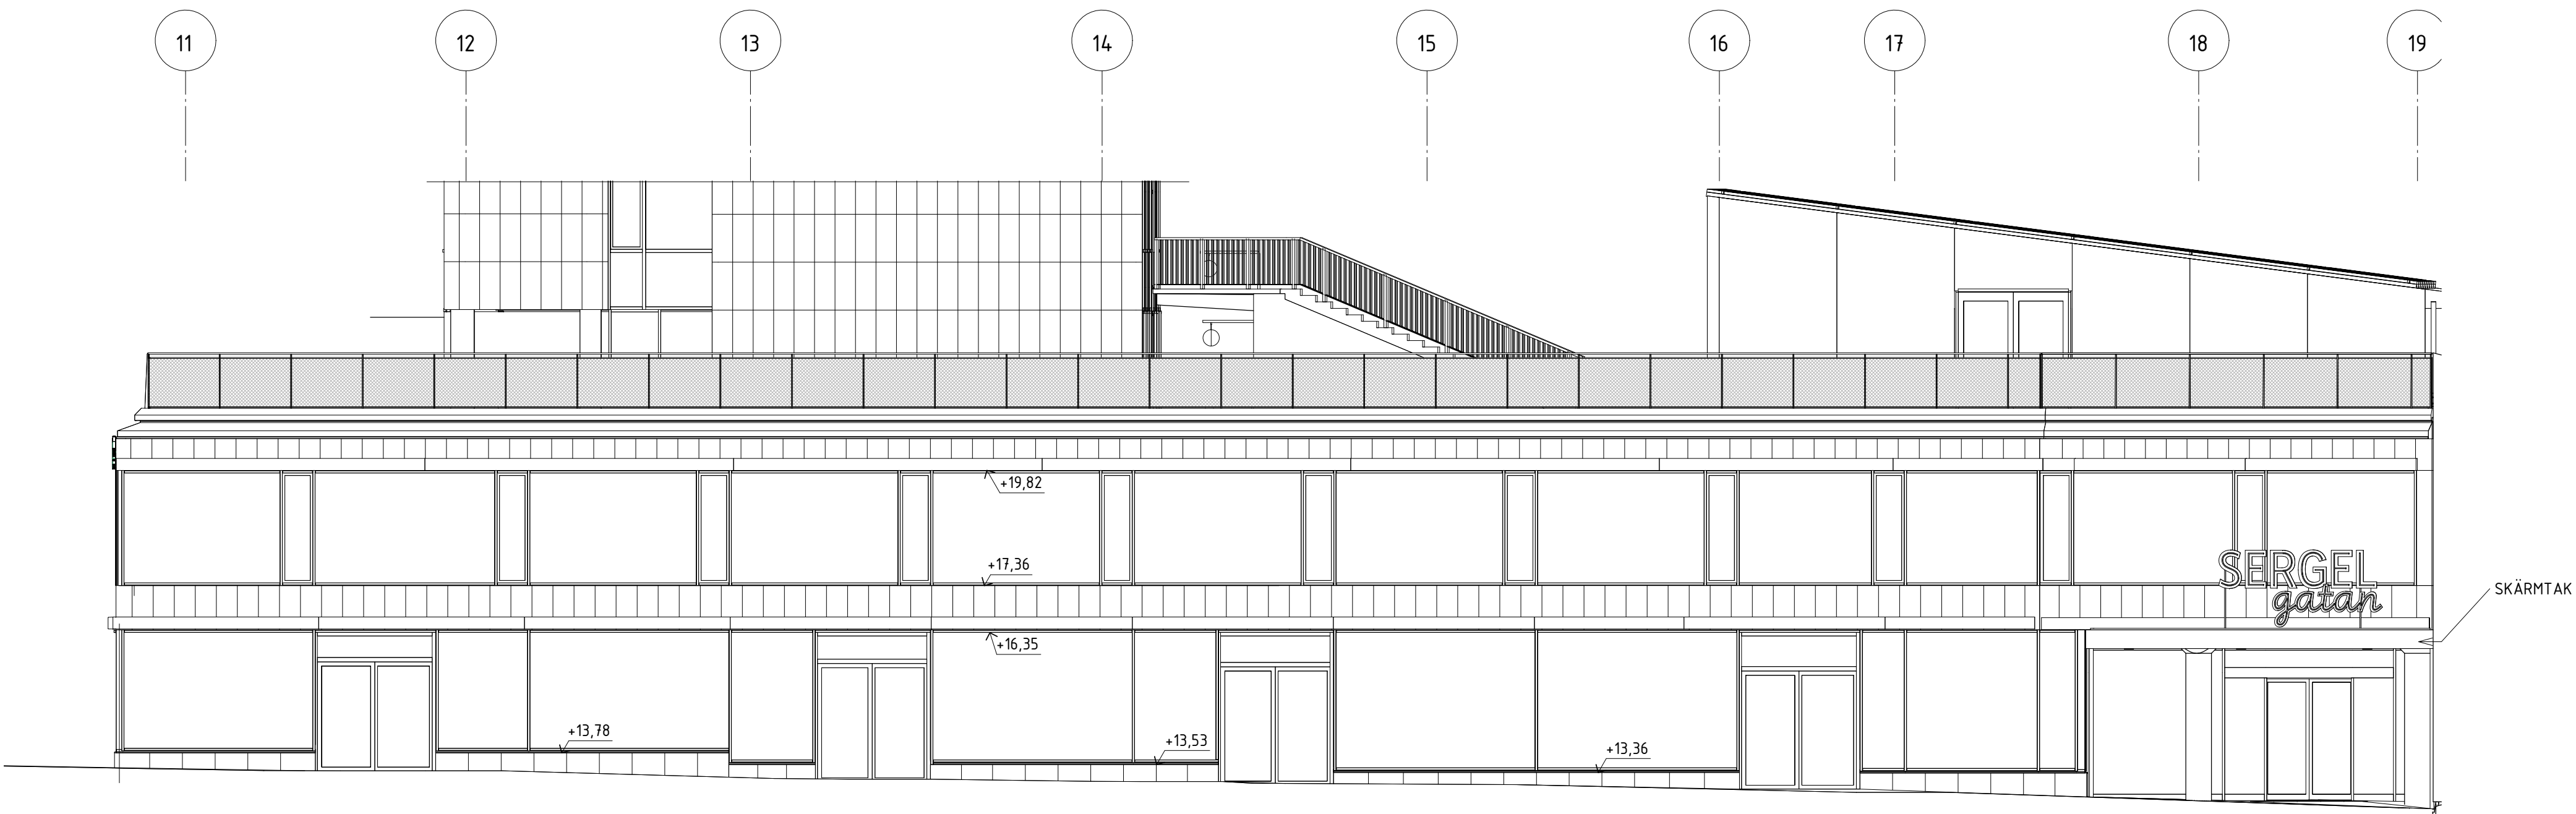

FASAD MOT SERGELGATAN\_VÄSTER

RELATIONSHANDLING

## VASAKRONAN

ORIENTERINGSGRUPP

BERIDAREBANAN 77 BERIDAREBANAN 77 BERIDAREBANAN 77

VASAKRONANS PROJEKTNUMMER	1417000063	BERIDAREBANAN 77 HÖGHUS 1
A WESTER + ELSNER	T: 08-402 68 80	
K TYRÉNS	T: 010-452 20 00	
E PROJEKTEL	T: 018-13 97 00	
V SEC PROJEKT AB/FERAX AB	T: 072-226 59 73	
BR BRANDKONSULTEN	T: 08-505 344 00	
S EVOGA AB	T: 073-412 76 46	
SP NORDISKA BRAND	T: 08-730 06 70	
W HELENUS INGENJÖRSBYRÅ AB	T: 08-625 22 00	
PL TÅ Consult AB/DAMAG AB	T: 076-877 67 76	
C SWECO POSITION AB	T: 08-695 60 00	

UPPDRAG NR	2745-00	RITAD/KONSTR AV	Å LILJA	HANDLÄGGARE	H. JOHANSSON
DATUM	2022-06-30	ANSVARIG	S. SIGFRIDSSON	FASTIGHET/KST	14170
BYGGNAD					001

OMBYGGNAD ETAPP 1

HUS 1

FASADER MOT NORR OCH VÄSTER

FASADER

SKALA	1:100	NUMMER	A--40-3-0100100	REV	
-------	-------	--------	-----------------	-----	--

ORIGINALFORMAT: A1

