



FÖRKLARINGAR
FÖRESKRIFTER

MÄTT ANGES I MILLIMETER.

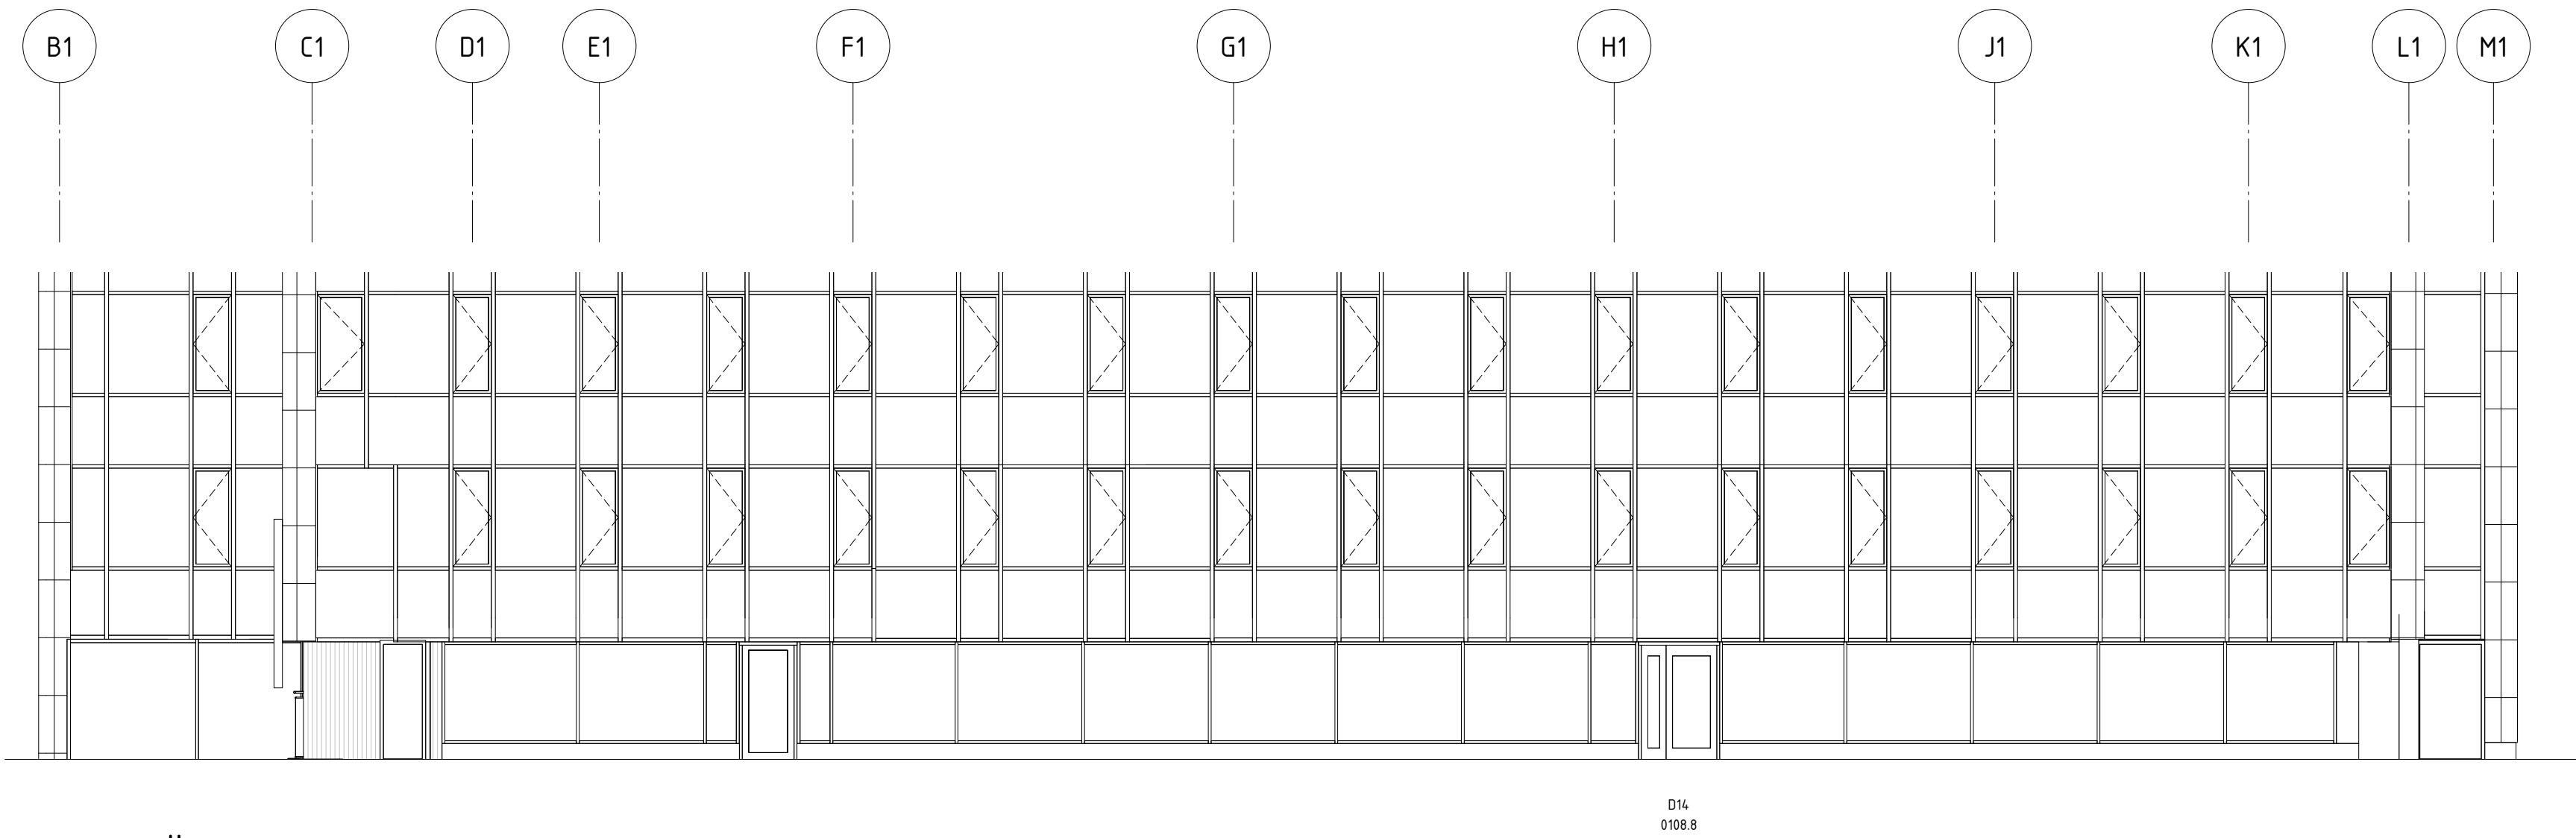

FASAD HÖGHUS 1 MOT NORR

HÄNVISNINGAR

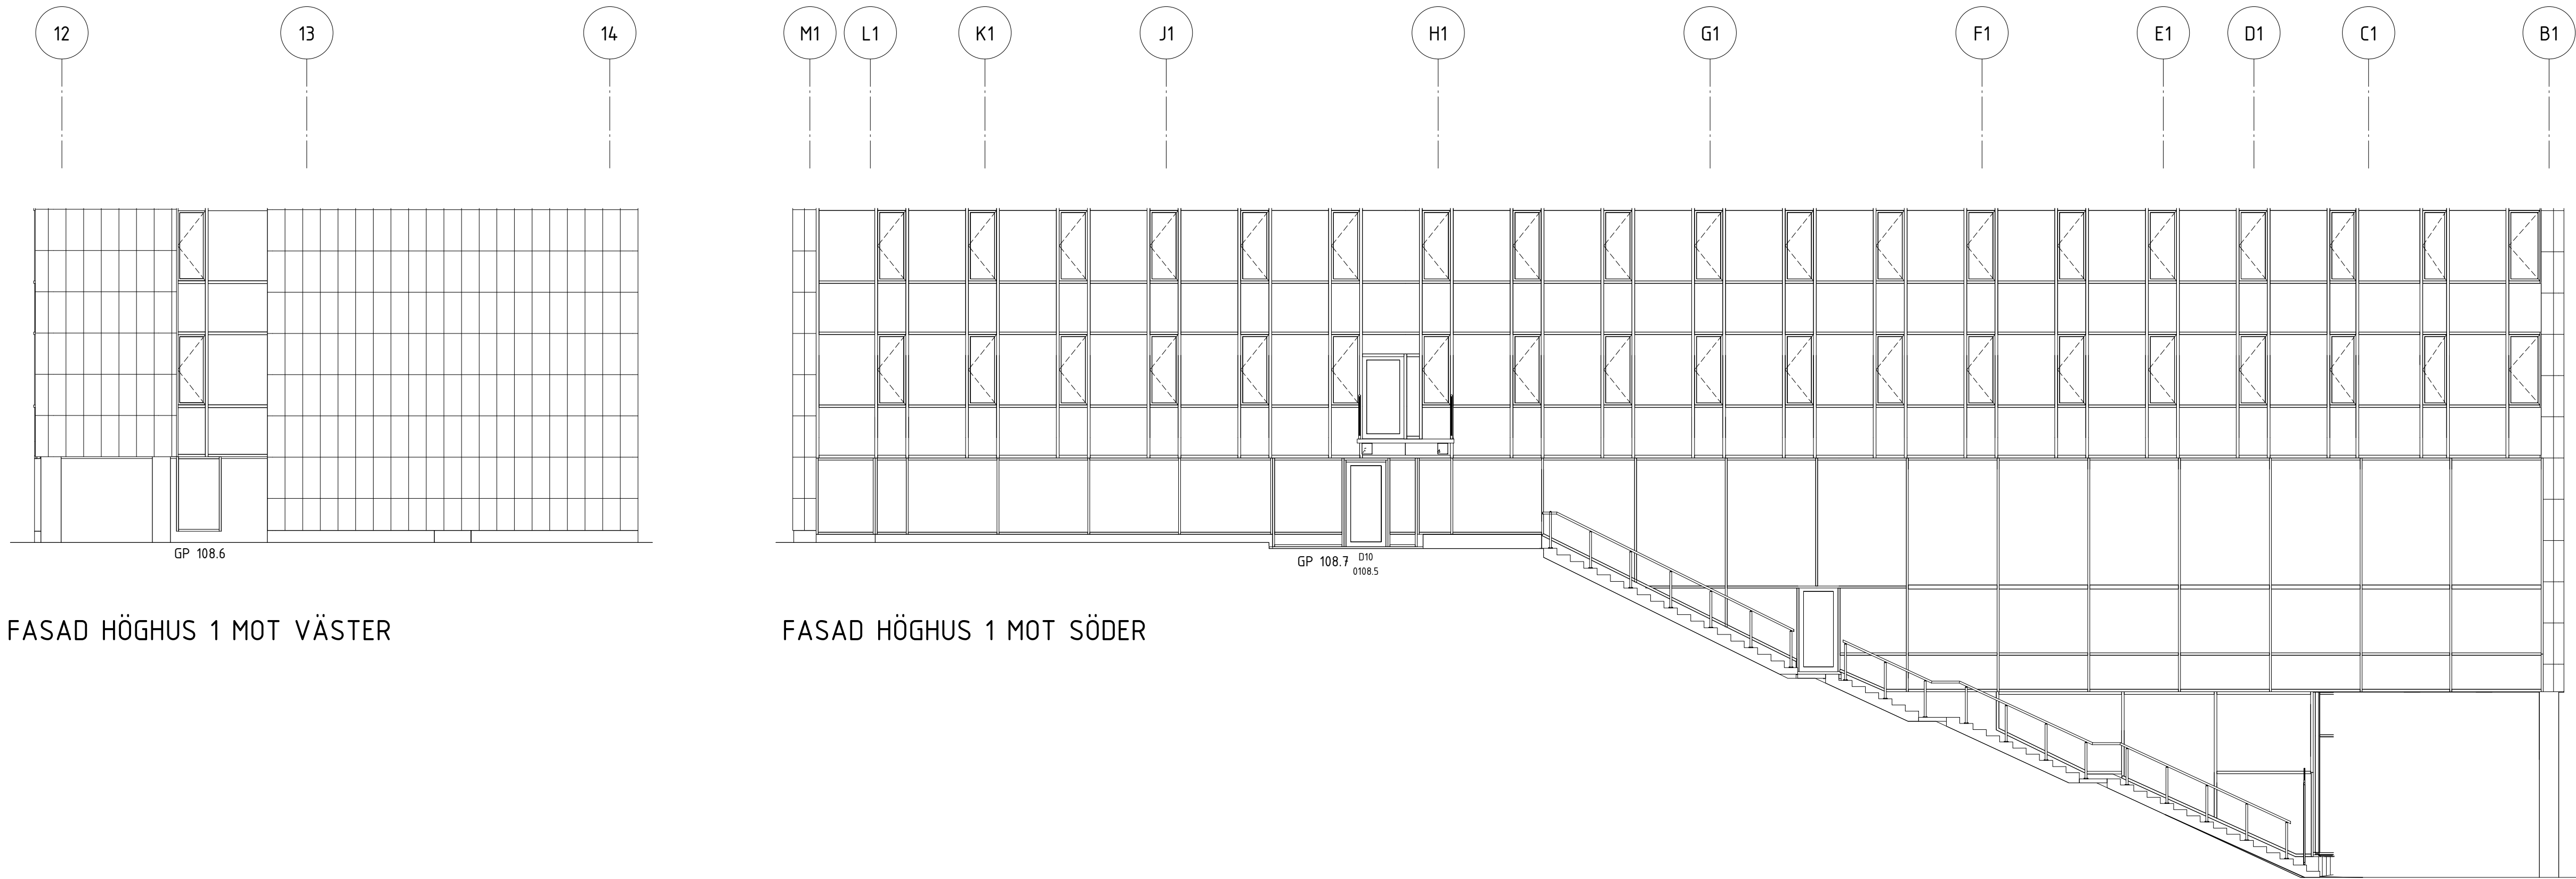


FASAD HÖGHUS 1 MOT VÄSTER

FASAD HÖGHUS 1 MOT SÖDER

RELATIONSHANDLING

VASAKRONAN

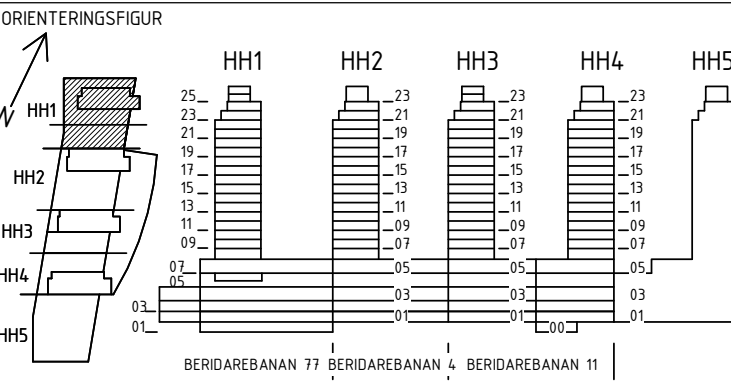

VASKRONANS PROJEKTNUMMER 1417000063		BERIDAREBANAN 77 HÖGHUS 1	
A	WESTER + ELSNER	T: 08-402 68 80	
K	TYRÉN	T: 010-452 20 00	
E	PROJEKT	T: 018-13 97 00	
V	SEC PROJEKT AB/FERAX AB	T: 072-226 59 73	
3R	BRANDKONSULTEN	T: 08-505 344 00	
S	EVOGA AB	T: 073-412 76 46	
SP	NORDISKA BRAND	T: 08-730 06 70	
W	HELENIUS INGENJÖRSBYRÅ AB	T: 08-625 22 00	
PL	TÅ Consult AB/DAMAG AB	T: 076-877 67 76	
C	SWECO POSITION AB	T: 08-695 60 00	
UPPDRAG NR 2745-00		RITAD/KONSTR AV Å LILJA	HANDLÄGGARE H. JOHANSSON
DATUM 2022-06-30		ANSVARIG S. SIGFRIDSSON	BYGGNAD FASTIGHET/KST 14170 001

OMBYGGNAD ETAPP 1
HUS 1
HÖGHUS 1
FASADER

SKALA 1:100	NUMMER A--40-3-0100110	REV
----------------	---------------------------	-----

ORIGINALFORMAT: A1

