
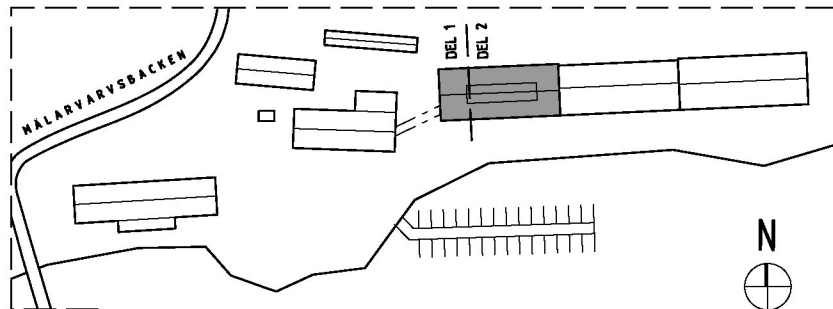


- 12 VIND
- 11 1 TRAPPA
- 10 ENTRÉPLAN

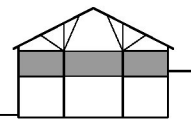

BET	ANT	ÄNDRINGEN AVSER	SIGN	DATUM
trenton GROUP				
B		HÄGEFASTIGHETER		TEL:XXX
A		BJÖRKDAHL ENGLUND ARKITEKTER AB		TEL:073 9865199
F		XXX		TEL:XXX
RELATIONSHANDLING				
DATUM	2023 02 10	RITAD AV	SB	HANDLAGGARE SB
ANSVARIG	Sofia Björkdahl			
KV MÄLARVARVET 4 MÄLARVARVSBACKEN 10, LÅNGHOLMEN NY GLASLÄNK, OMBYGGNAD AV BEF. LOKAL VÅNING 1TR, DEL 1 & DEL 2, BEFINTLIG				
SKALA	NUMMER	I BET		
A3 1:100	A-40-1-11_BE			
FASTIGHET NR XX				