
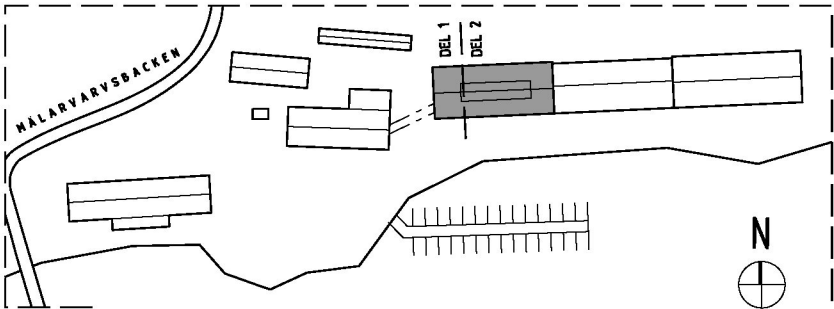


- 12 VIND
11 1 TRAPPA
10 ENTRÉPLAN

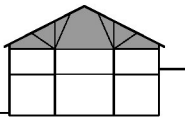

| | | | | |
|---|---------------------------------|-----------------|-----------------|----------------|
| BET | ANT | ÄNDRINGEN AVSER | SIGN | DATUM |
| trenton GROUP | | | | |
| B | HÄGEFASTIGHETER | | TEL:XXX | |
| A | BJÖRKDAHL ENGLUND ARKITEKTER AB | | TEL:073 9865199 | |
| F | XXX | | TEL:XXX | |
| RELATIONSHANDLING | | | | |
| DATUM | 2023 02 10 | RITAD AV | SB | HANDLAGGARE SB |
| ANSVARIG | Sofia Björkdahl | | | |
| KV MÄLARVARVET 4 MÄLARVARVSBACKEN 10, LÅNGHOLMEN NY GLASLÄNK, OMBYGGNAD AV BEF. LOKAL VIND, DEL 1 & DEL 2, BEFINTLIG | | | | |
| SKALA | A3 1:100 | NUMMER | I BET | |
| A3 1:100 | | A-40-1-12_BEF | | |
| FASTIGHET NR XX | | | | |