




A-A 1:10

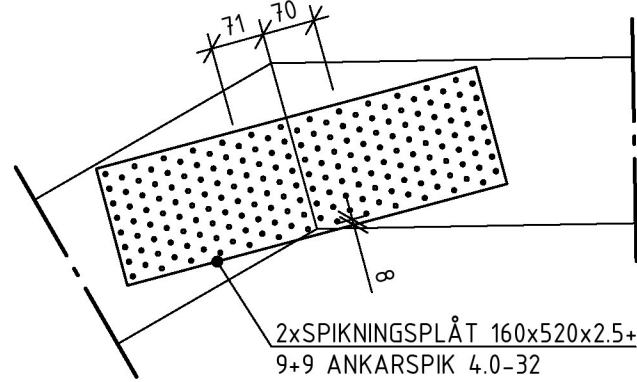


TRÄSKARV 1 1:10

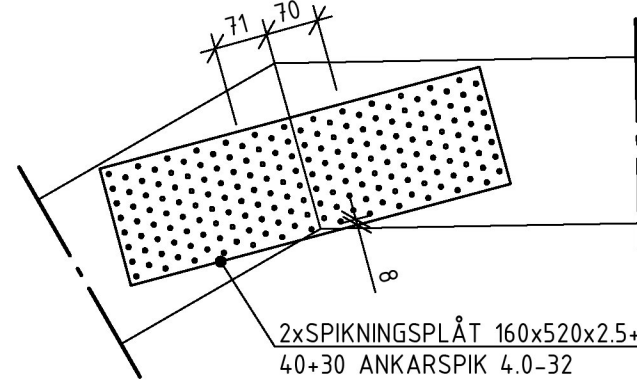


TRÄSKARV 2 1:10

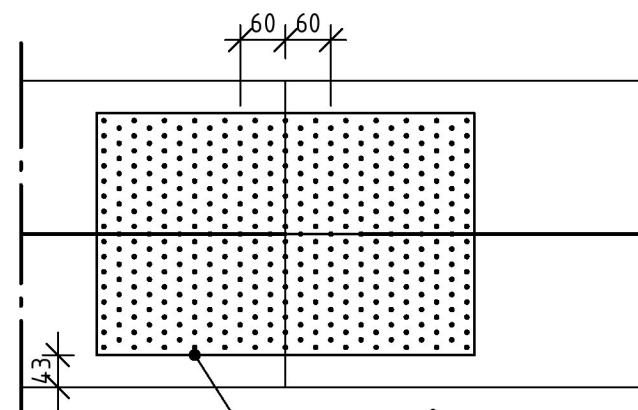

TRÄSKARV 3 1:10

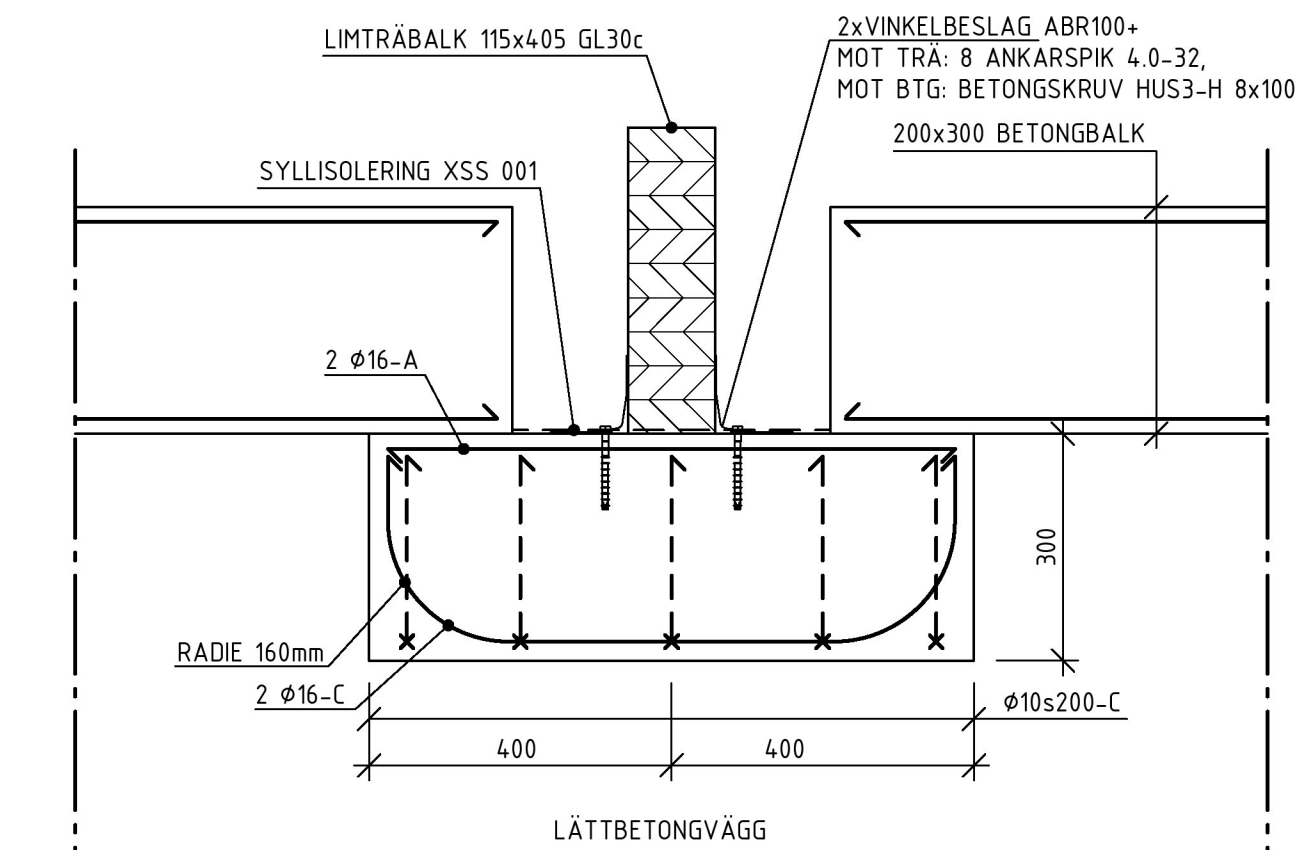

INF. 17 1:10

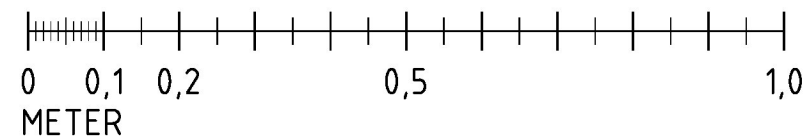

FÖRESKRIFTER




SE DOKUMENT "VILDMANNEN 11, STOCKHOLM - KONSTRUKTIONSDOKUMENT"

FÖRKLARINGAR

ALLA MÅTT I MILLIMETER
ALLA PLUSHÖJDER I METER

HÄNVISNINGAR

SE RITNING
PLANER K-20.1-09 - K-20.1-18
SEKTIONER K-20.2-10 - /XXX
DETALJER K-20.6-10 - /XXX
ARMERINGSPÄNER K-22.1-09 - K-20.1-16

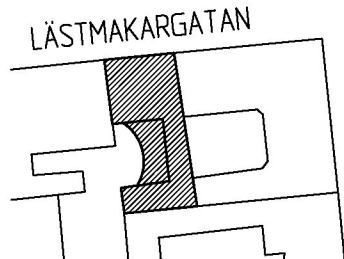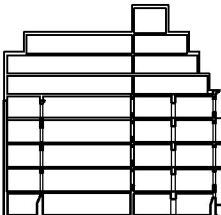BET	ANT	ÄNDRINGEN AVSER	DATUM	SIGN
RELATIONSHANDLING				
VILDMANNEN 11				
LOKALISERINGSGRUPP				
				
				
UPPDRAG NR 20003		RITAD AV K.A.		HANDLÄGGARE K.ANDERSSON
DATUM 2022-11-07		ANSVARIG F.NORBÄCK		
DETALJER, DEL 20 DETALJER, BJÄKLÄG TAK				
FORMAT A1	SKALA 1:10	NUMMER K-20.6-29		BET -