


FÖRESKRIFTER

FÖRKLARINGAR

ALLA MÅTT I MILLIMETER
ALLA PLUSHÖJDER I METER
FP1 = PEIKKO WELDA STRÖNG 200x200-220
FP2 = PEIKKO WELDA 150x150-110

HÄNVISNINGAR

SE RITNING
PLANER K-20.1-08 - K-20.1-18
SEKTIONER K-20.2-10 - /XXX
DETALJER K-20.6-10 - /XXX

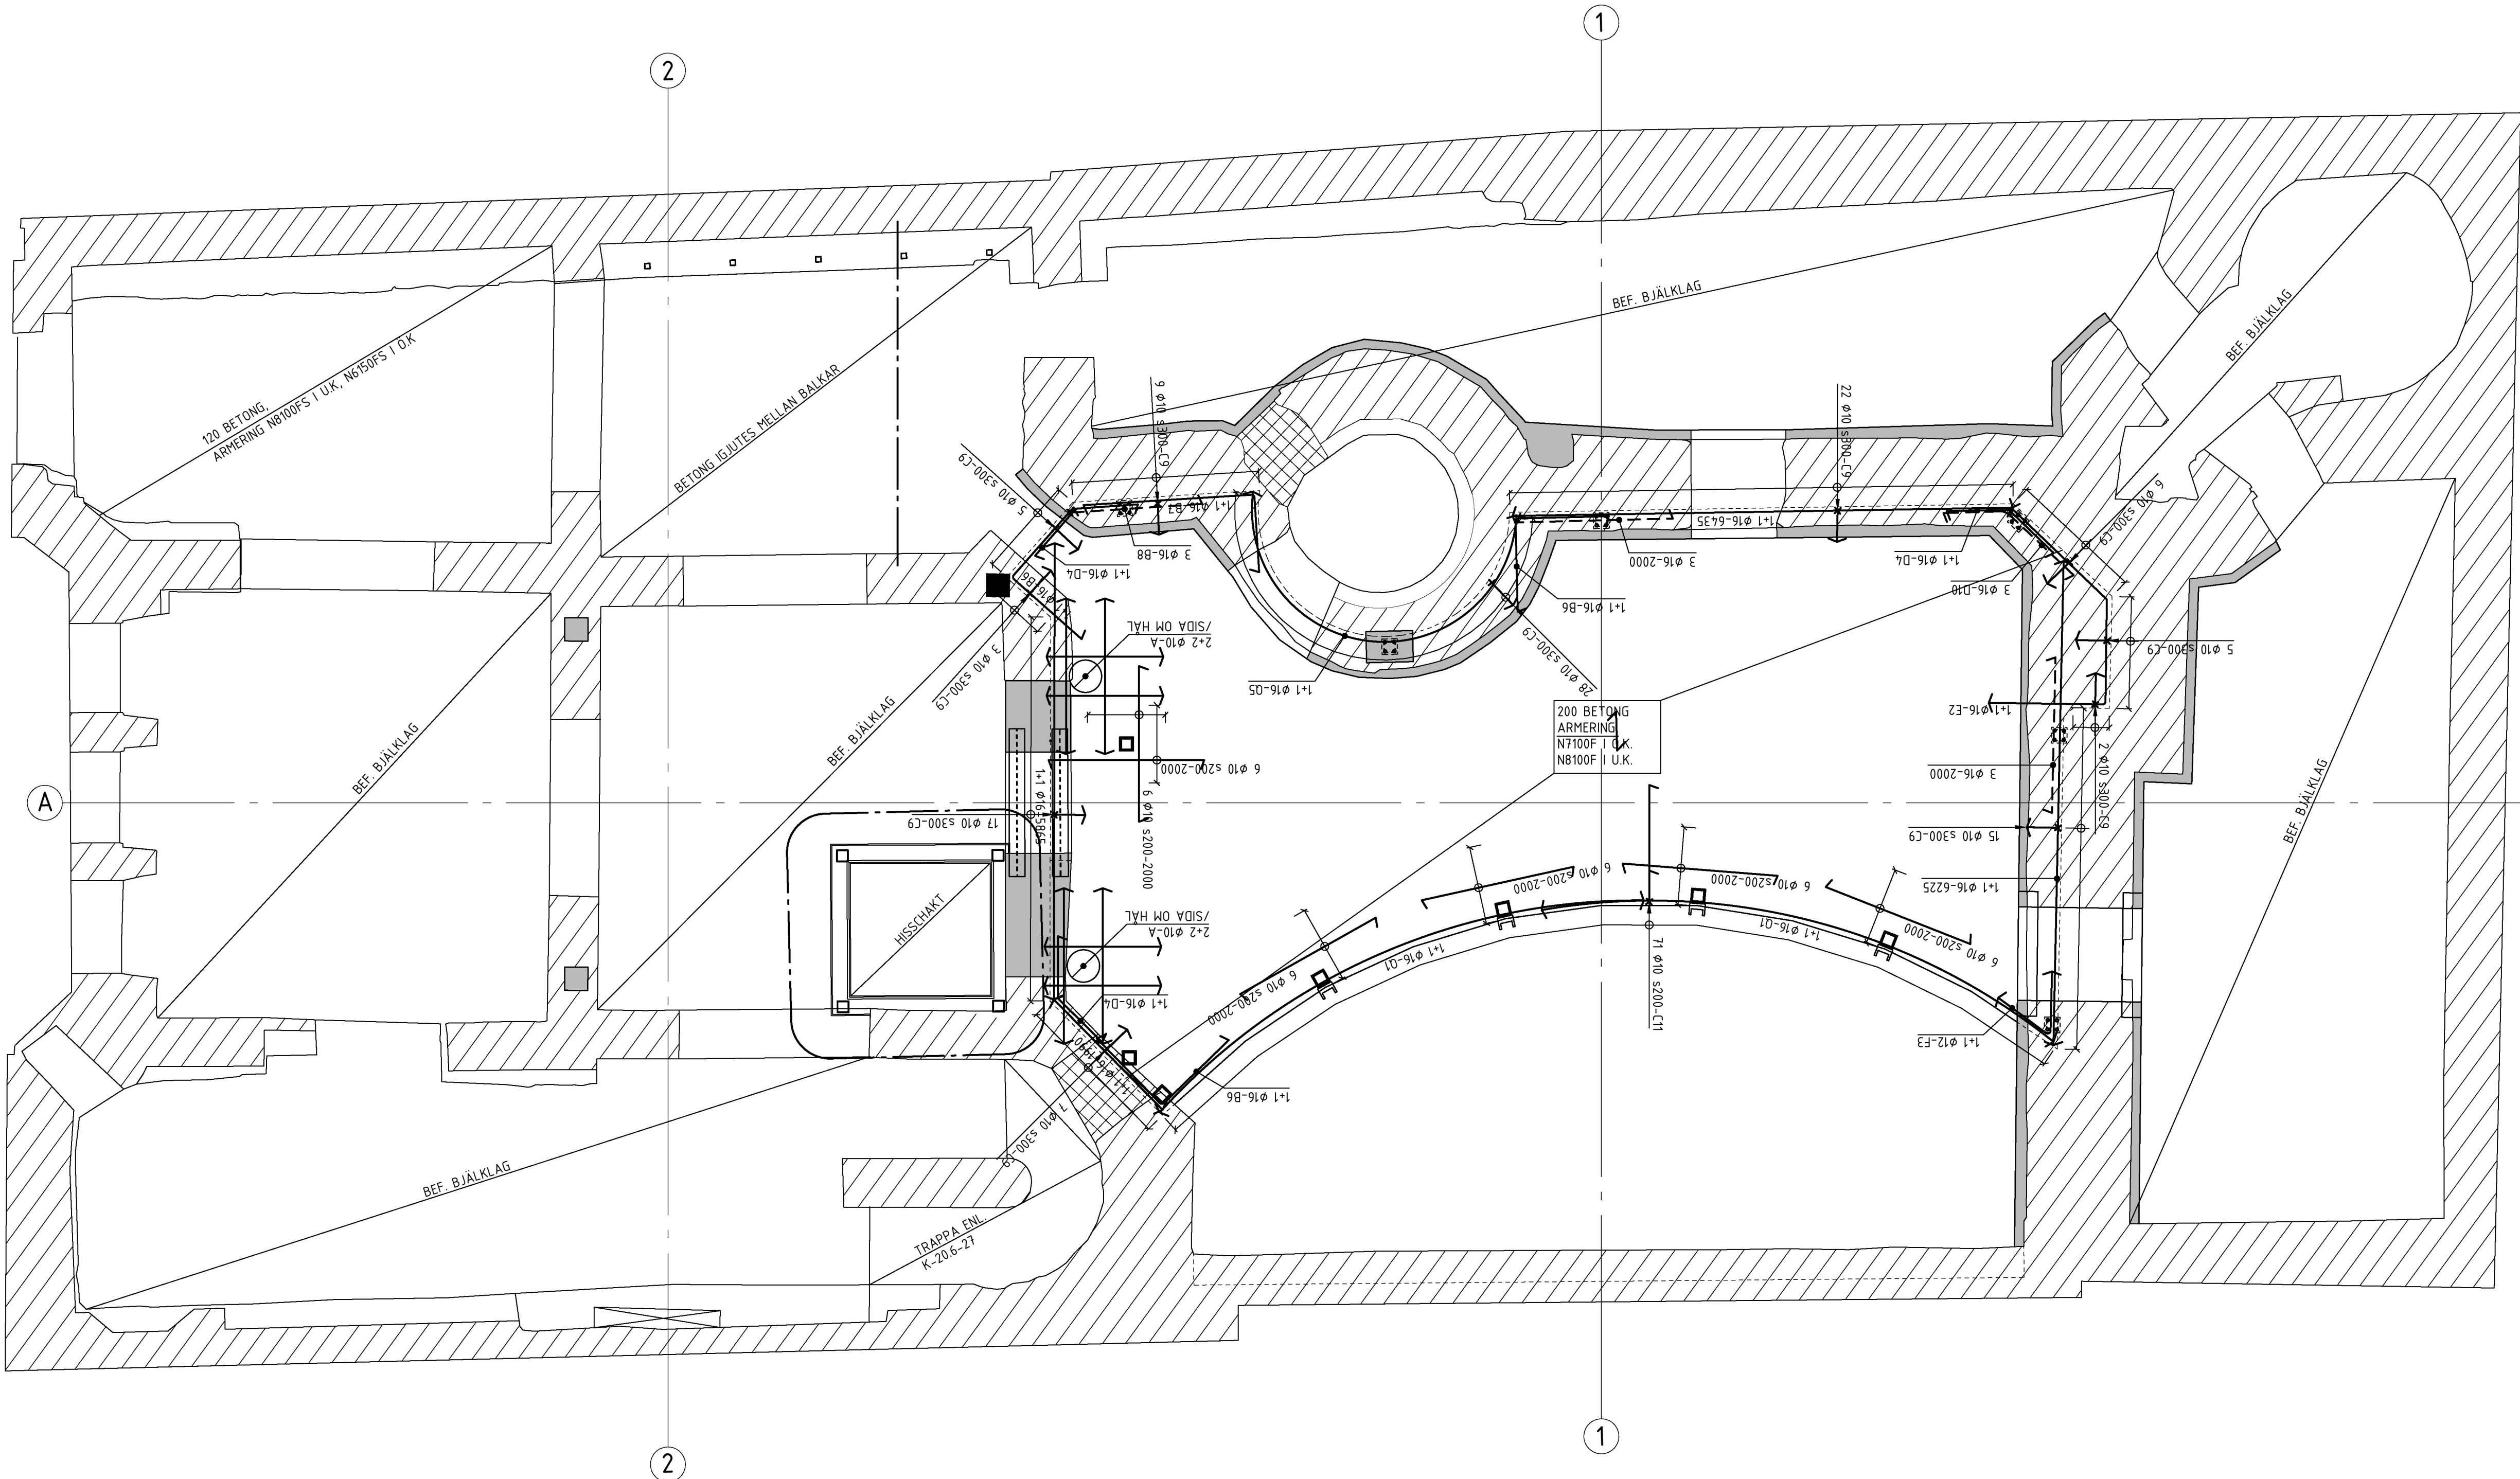

BET	ANT	ÄNDRINGEN AVSER	DATUM	SIGN
RELATIONSHANDLING				
VILDMANNEN 11				
LOKALISERINGSGRUPP				
UPPDRAG NR 20003				
RITAD AV K.A.				
HANDLÄGGARE K.ANDERSSON				
DATUM 2022-11-07				
ANSVARIG F.NORBACK				
PLAN 09				
BJÄLKLAG ÖVER PLAN 09				
ARMERINGSPLAN				
FORMAT	SKALA	NUMMER	BET	
A1	1:50	K-20.1-09	-	