

FÖRESKRIFTER

SE DOKUMENT "VILDMANNEN 11, STOCKHOLM - KONSTRUKTIONSDOKUMENT"


FÖRKLARINGAR

ALLA MÅTT I MILLIMETER  
ALLA PLUSHÖJDER I METER

TP2 = TOPPLÄT TP 2, SE K-20.6-16

HÄNVISNINGAR


SE RITNING  
PLANER K-20.1-09 - K-20.1-18  
SEKTIONER K-20.2-10 - /XXX  
DETALJER K-20.6-10 - /XXX  
ARMERINGSPLANER K-22.1-09 - K-20.1-16

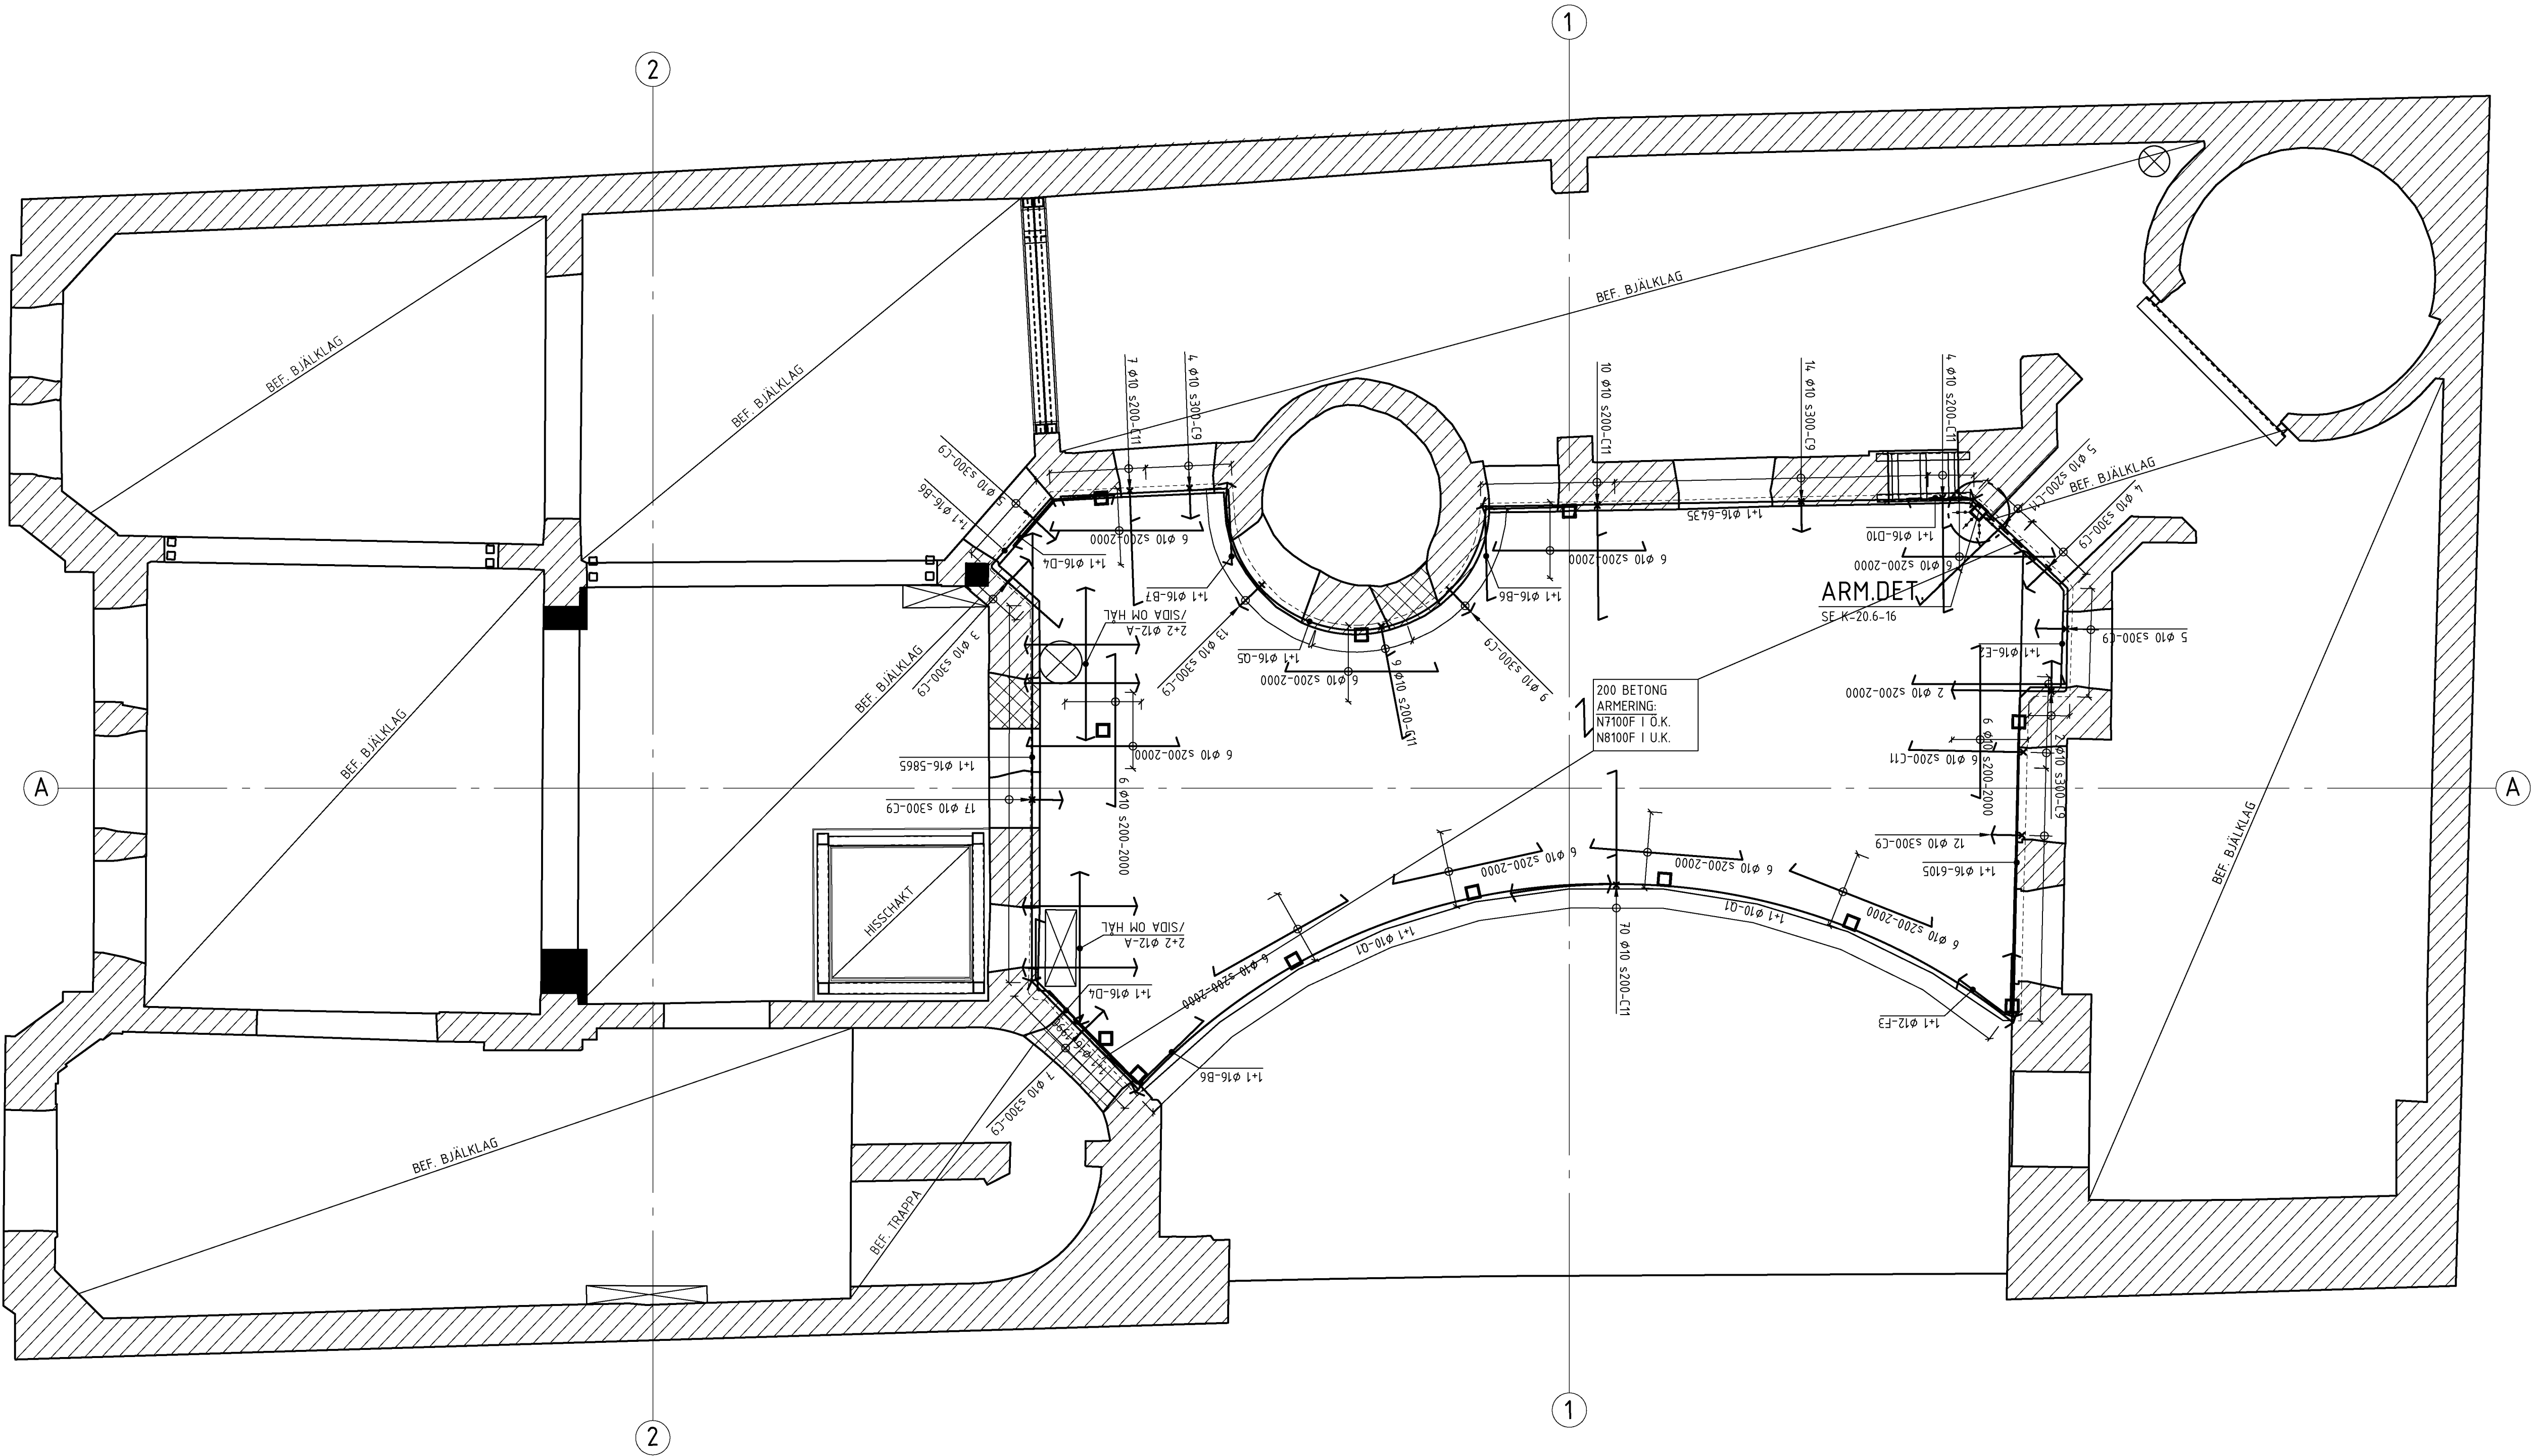

BET	ANT	ÄNDRINGEN AVSER	DATUM	SIGN
-----	-----	-----------------	-------	------

RELATIONSHANDLING

VILDMANNEN 11

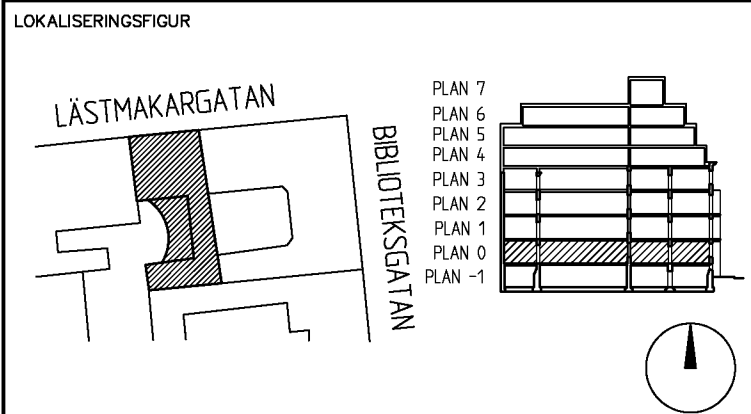

UPPDRAG NR 20003	RITAD AV K.A.	HANDLÄGGARE K.ANDERSSON
DATUM 2022-11-07	ANSVARIG F.NORBACK	

PLAN 09  
BJÄLKLAG ÖVER PLAN 10  
ARMERINGSPLAN

FORMAT	SKALA	NUMMER	BET
A1	1:50	K-22.1-10	-