

FÖRESKRIFTER

SE DOKUMENT "VILDMANNEN 11, STOCKHOLM - KONSTRUKTIONSDOKUMENT"

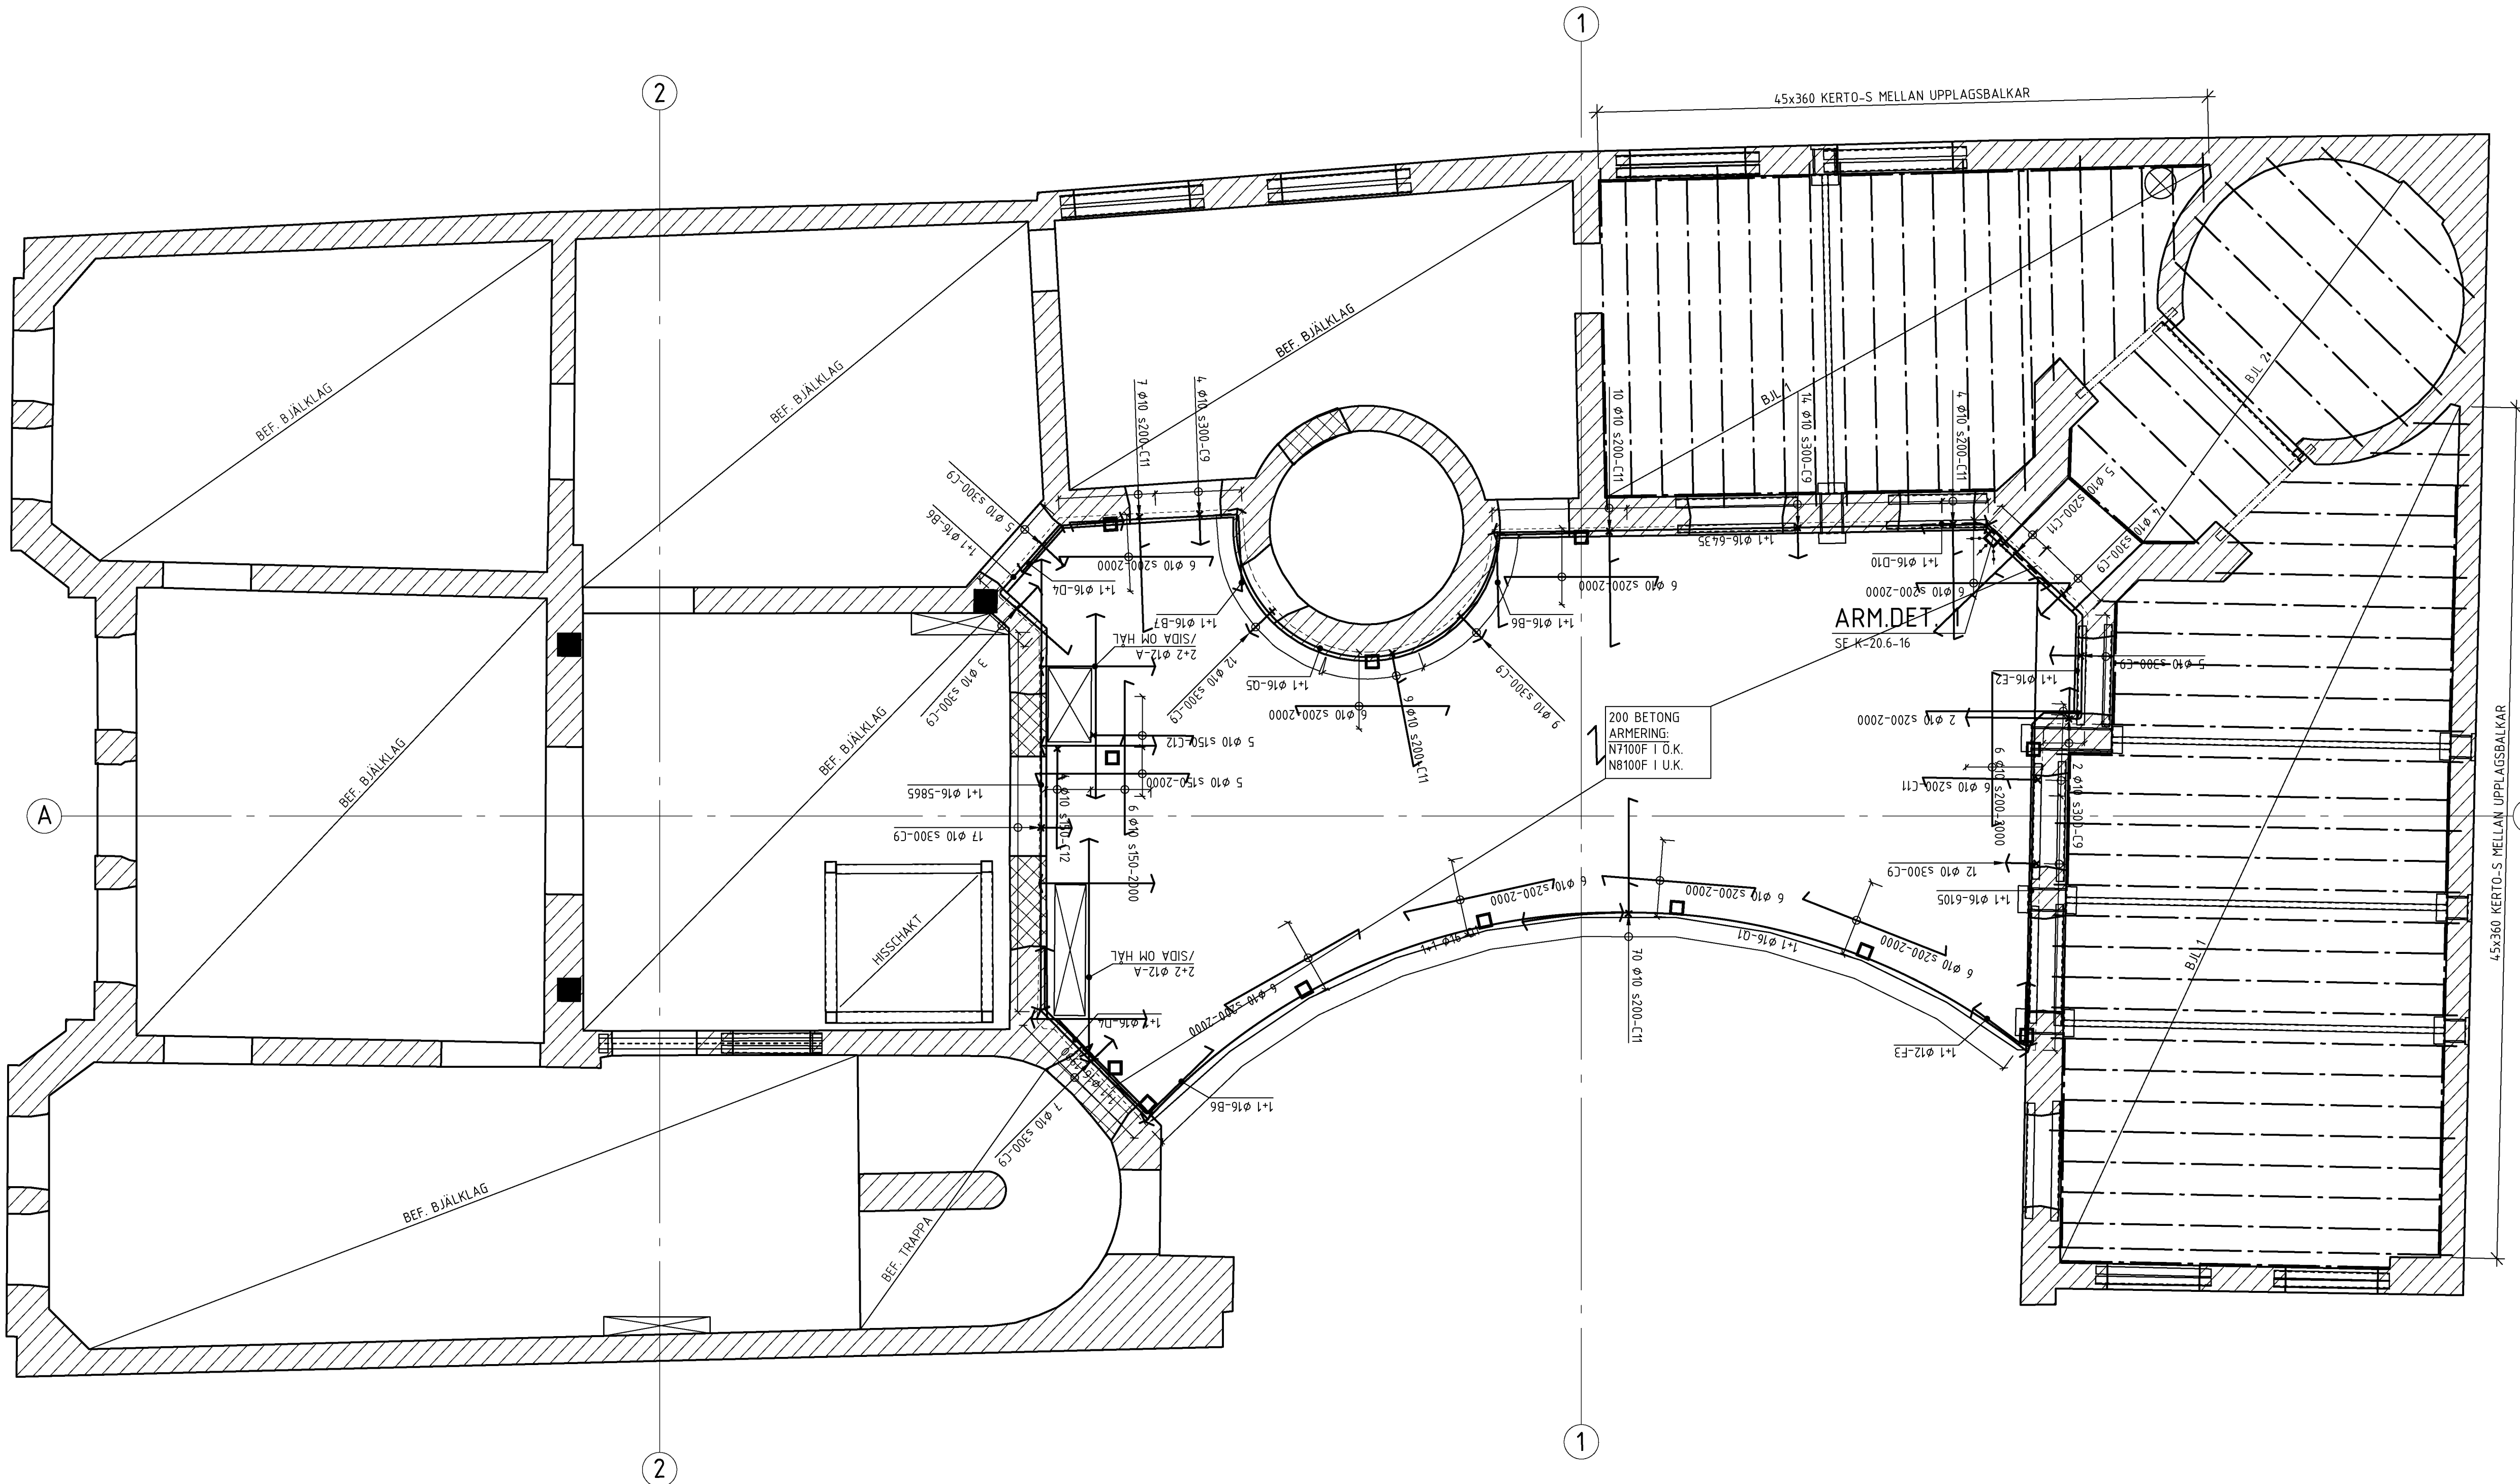
FÖRKLARINGAR

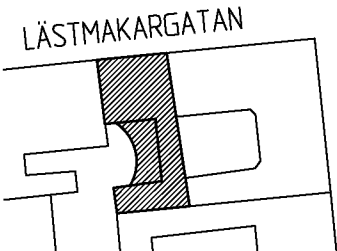
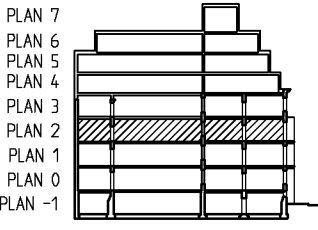

ALLA MÄTT I MILLIMETER
ALLA PLUSHÖJDER I METER

TP2 = TOPPLÄT TP 2, SE K-20.6-16

HÄNVISNINGAR

SE RITNING
PLANER K-20.1-09 - K-20.1-18
SEKTIONER K-20.2-10 - /XXX
DETALJER K-20.6-10 - /XXX
ARMERINGSPLANER K-22.1-09 - K-20.1-16



BET	ANT	ÄNDRINGEN AVSER	DATUM	SIGN
RELATIONSHANDLING				
VILDMANNEN 11				
LOKALISERINGSGRUPP				
				
				
UPPDRAG NR 20003	RITAD AV K.A.	HANDLÄGGARE K.ANDERSSON		
DATUM 2022-07-11	ANSVARIG F.NORBÄCK			
FORMAT A1	SKALA 1:50	NUMMER K-22.1-12	BET	