

FÖRESKRIFTER

SE DOKUMENT "VILDMANNEN 11, STOCKHOLM -
KONSTRUKTIONSDOKUMENT"

FÖRKLARINGAR

ALLA MÅTT I MILLIMETER
ALLA PLUSHÖJDER I METER

TP 3-7 = TOPPLÅT, SE K-20.6-20
FP 3 = WELDA 200x200-112
TP 8 = WELDA 150x150-162


HÄNVISNINGAR

SE RITNING
PLANER K-20.1-09 - K-20.1-17
SEKTIONER K-20.2-10 - /XXX
DETALJER K-20.6-10 - /XXX
ARMERINGSPLANER K-22.1-09 - K-22.1-16

BET	ANT	ÄNDRINGEN AVSER	DATUM	SIGN
-----	-----	-----------------	-------	------

RELATIONSHANDLING VILDMANNEN 11



LOKALISERINGSFIGUR

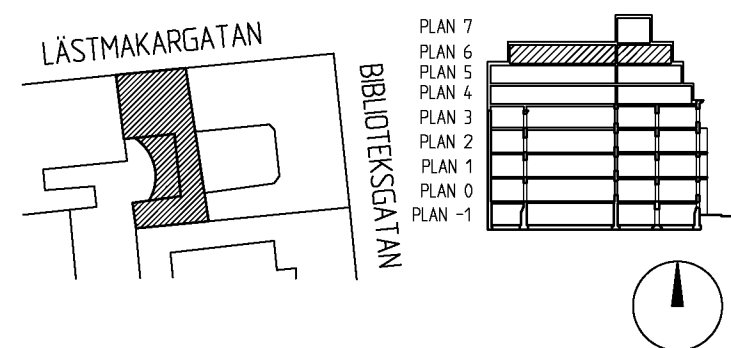

UPPDRAG NR 20003	RITAD AV K.A	HANDLÄGGARE K.ANDERSSON
DATUM 2022-11-07	ANSVARIG F.NORBÄCK	

ARMERINGSPLAN

FORMAT	SKALA	NUMMER	BET
A1	1:50	K-22.1-16	-

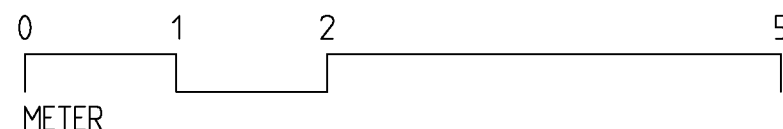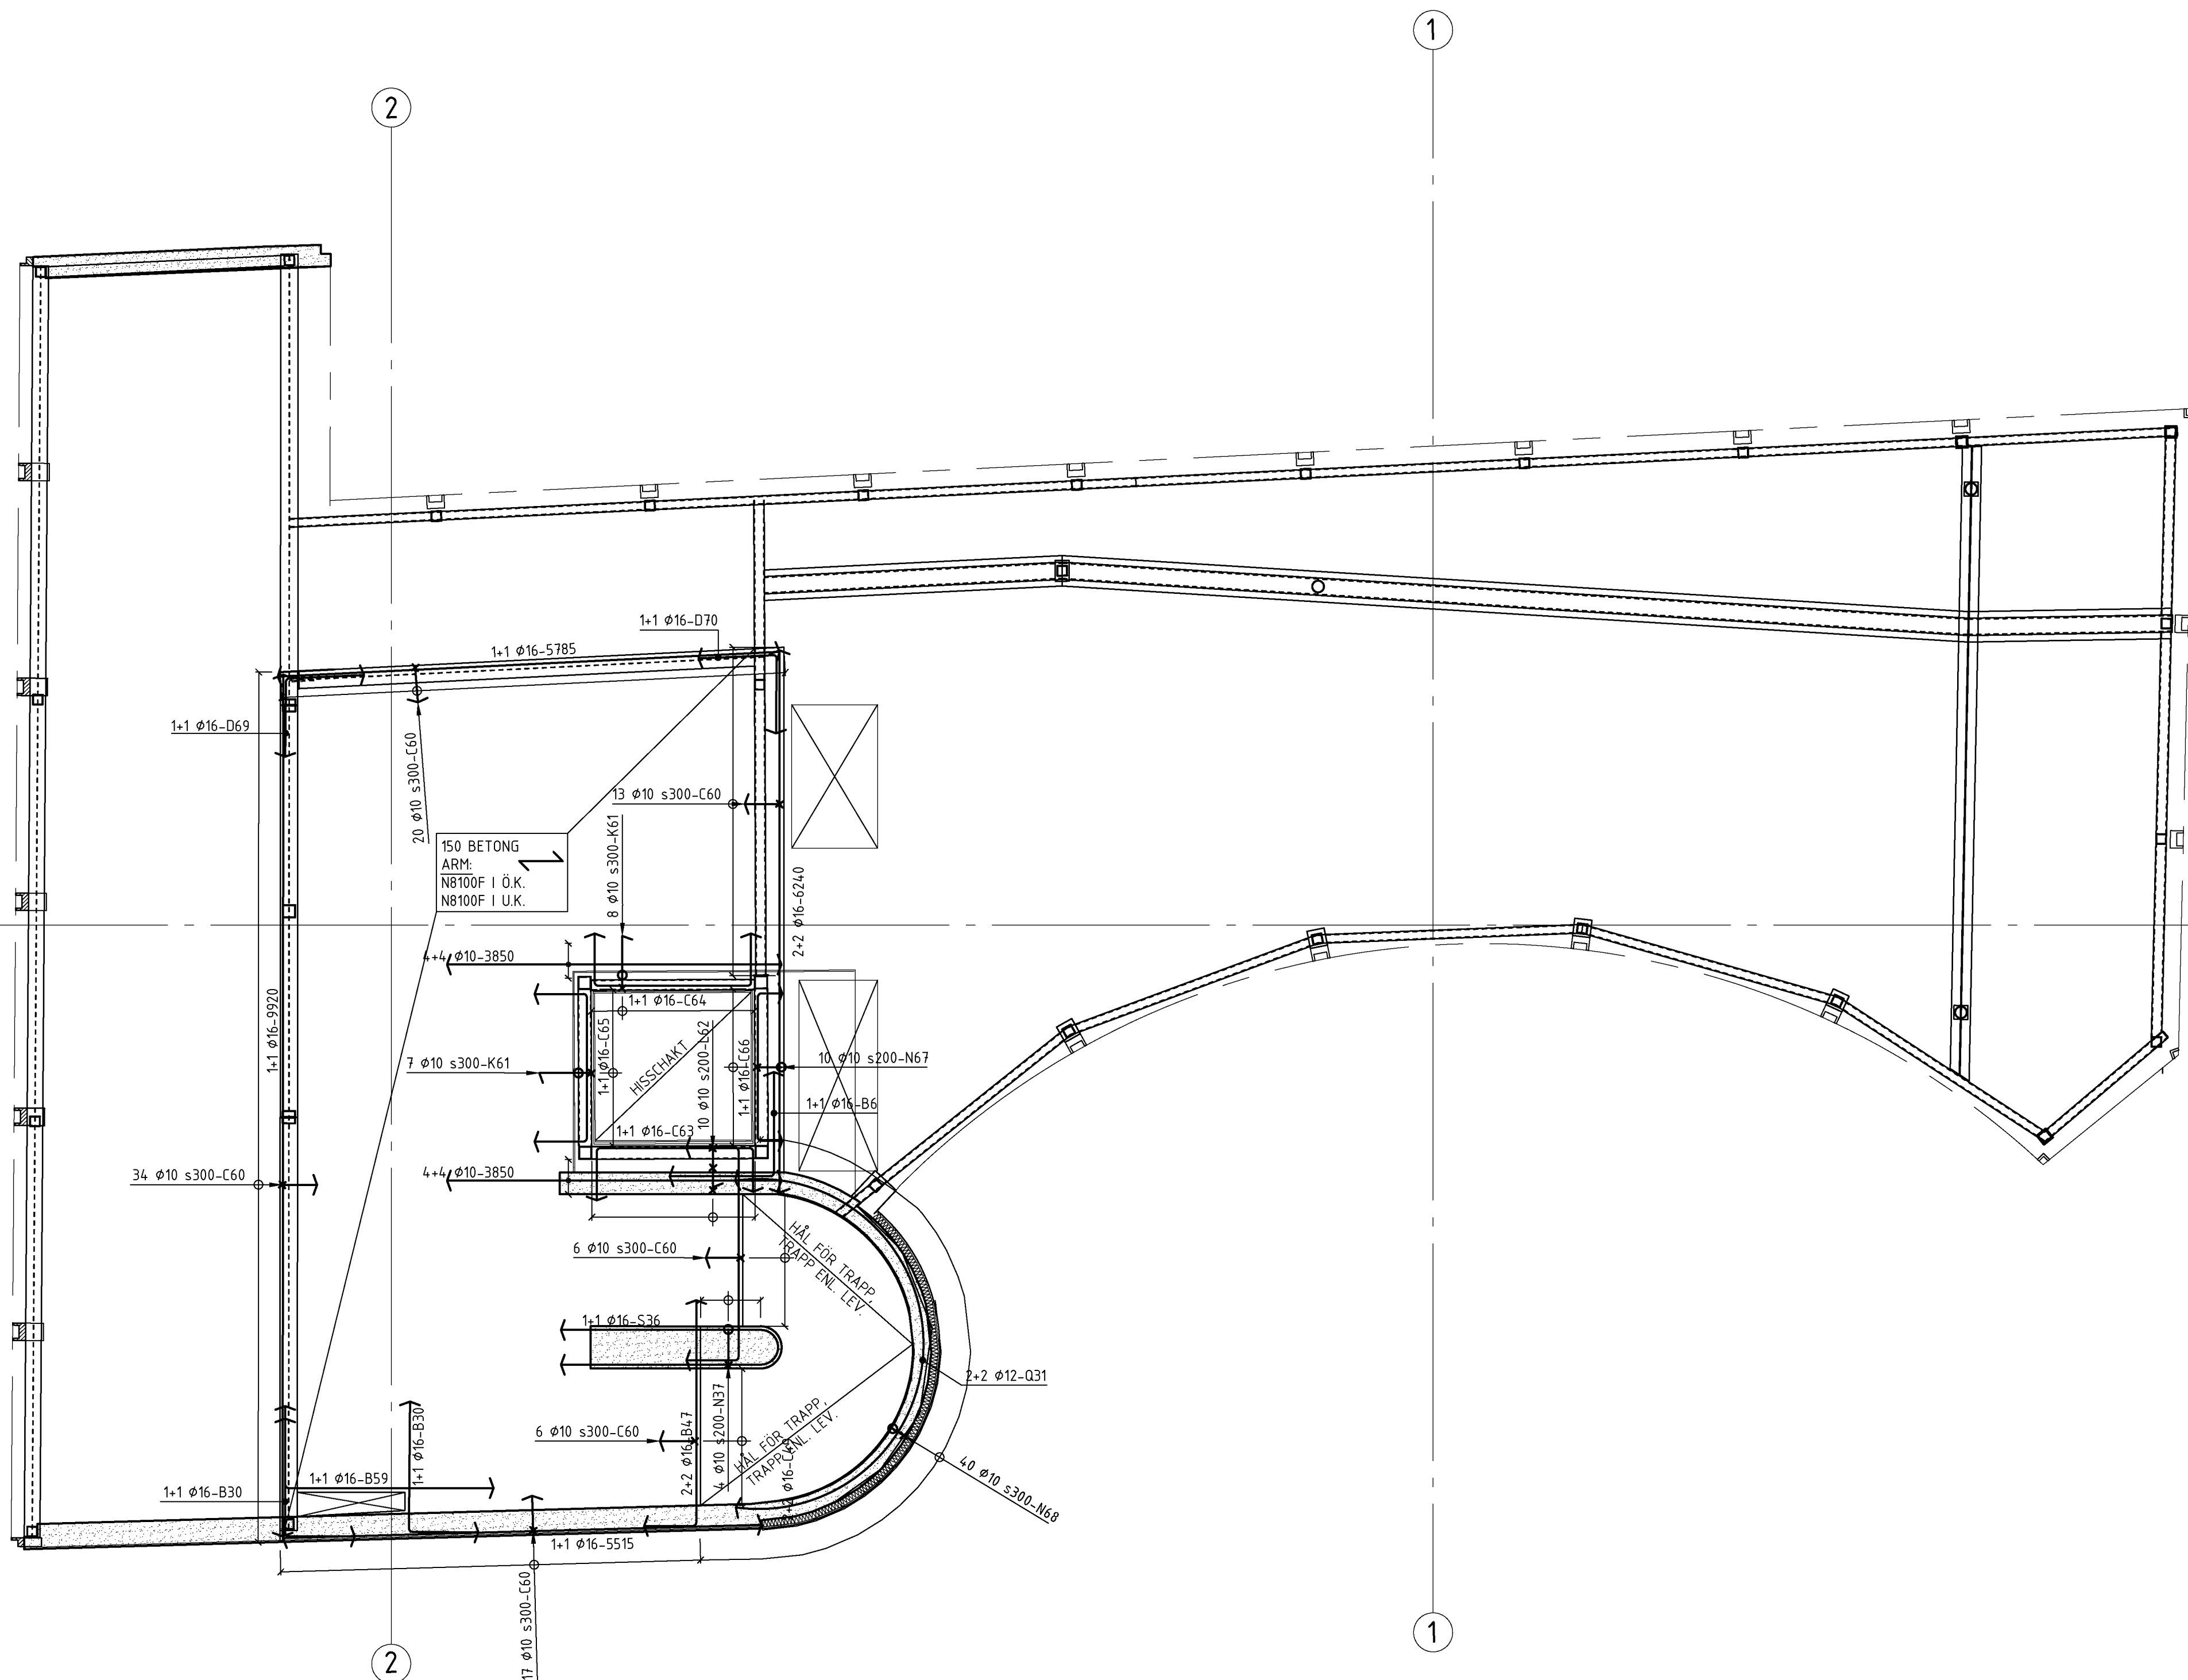

XREF_XSTAMP
IMAGE: -