

FÖRESKRIFTER

SE DOKUMENT "VILDMANNEN 11, STOCKHOLM - KONSTRUKTIONSDOKUMENT"


FÖRKLARINGAR

ALLA MÅTT I MILLIMETER
ALLA PLUSHÖJDER I METER

TP2 = TOPPLÄT TP 2, SE K-20.6-16

HÄNVISNINGAR

SE RITNING
PLANER K-20.1-09 - K-20.1-18
SEKTIONER K-20.2-10 - /XXX
DETALJER K-20.6-10 - /XXX
ARMERINGSPANER K-22.1-09 - K-20.1-16

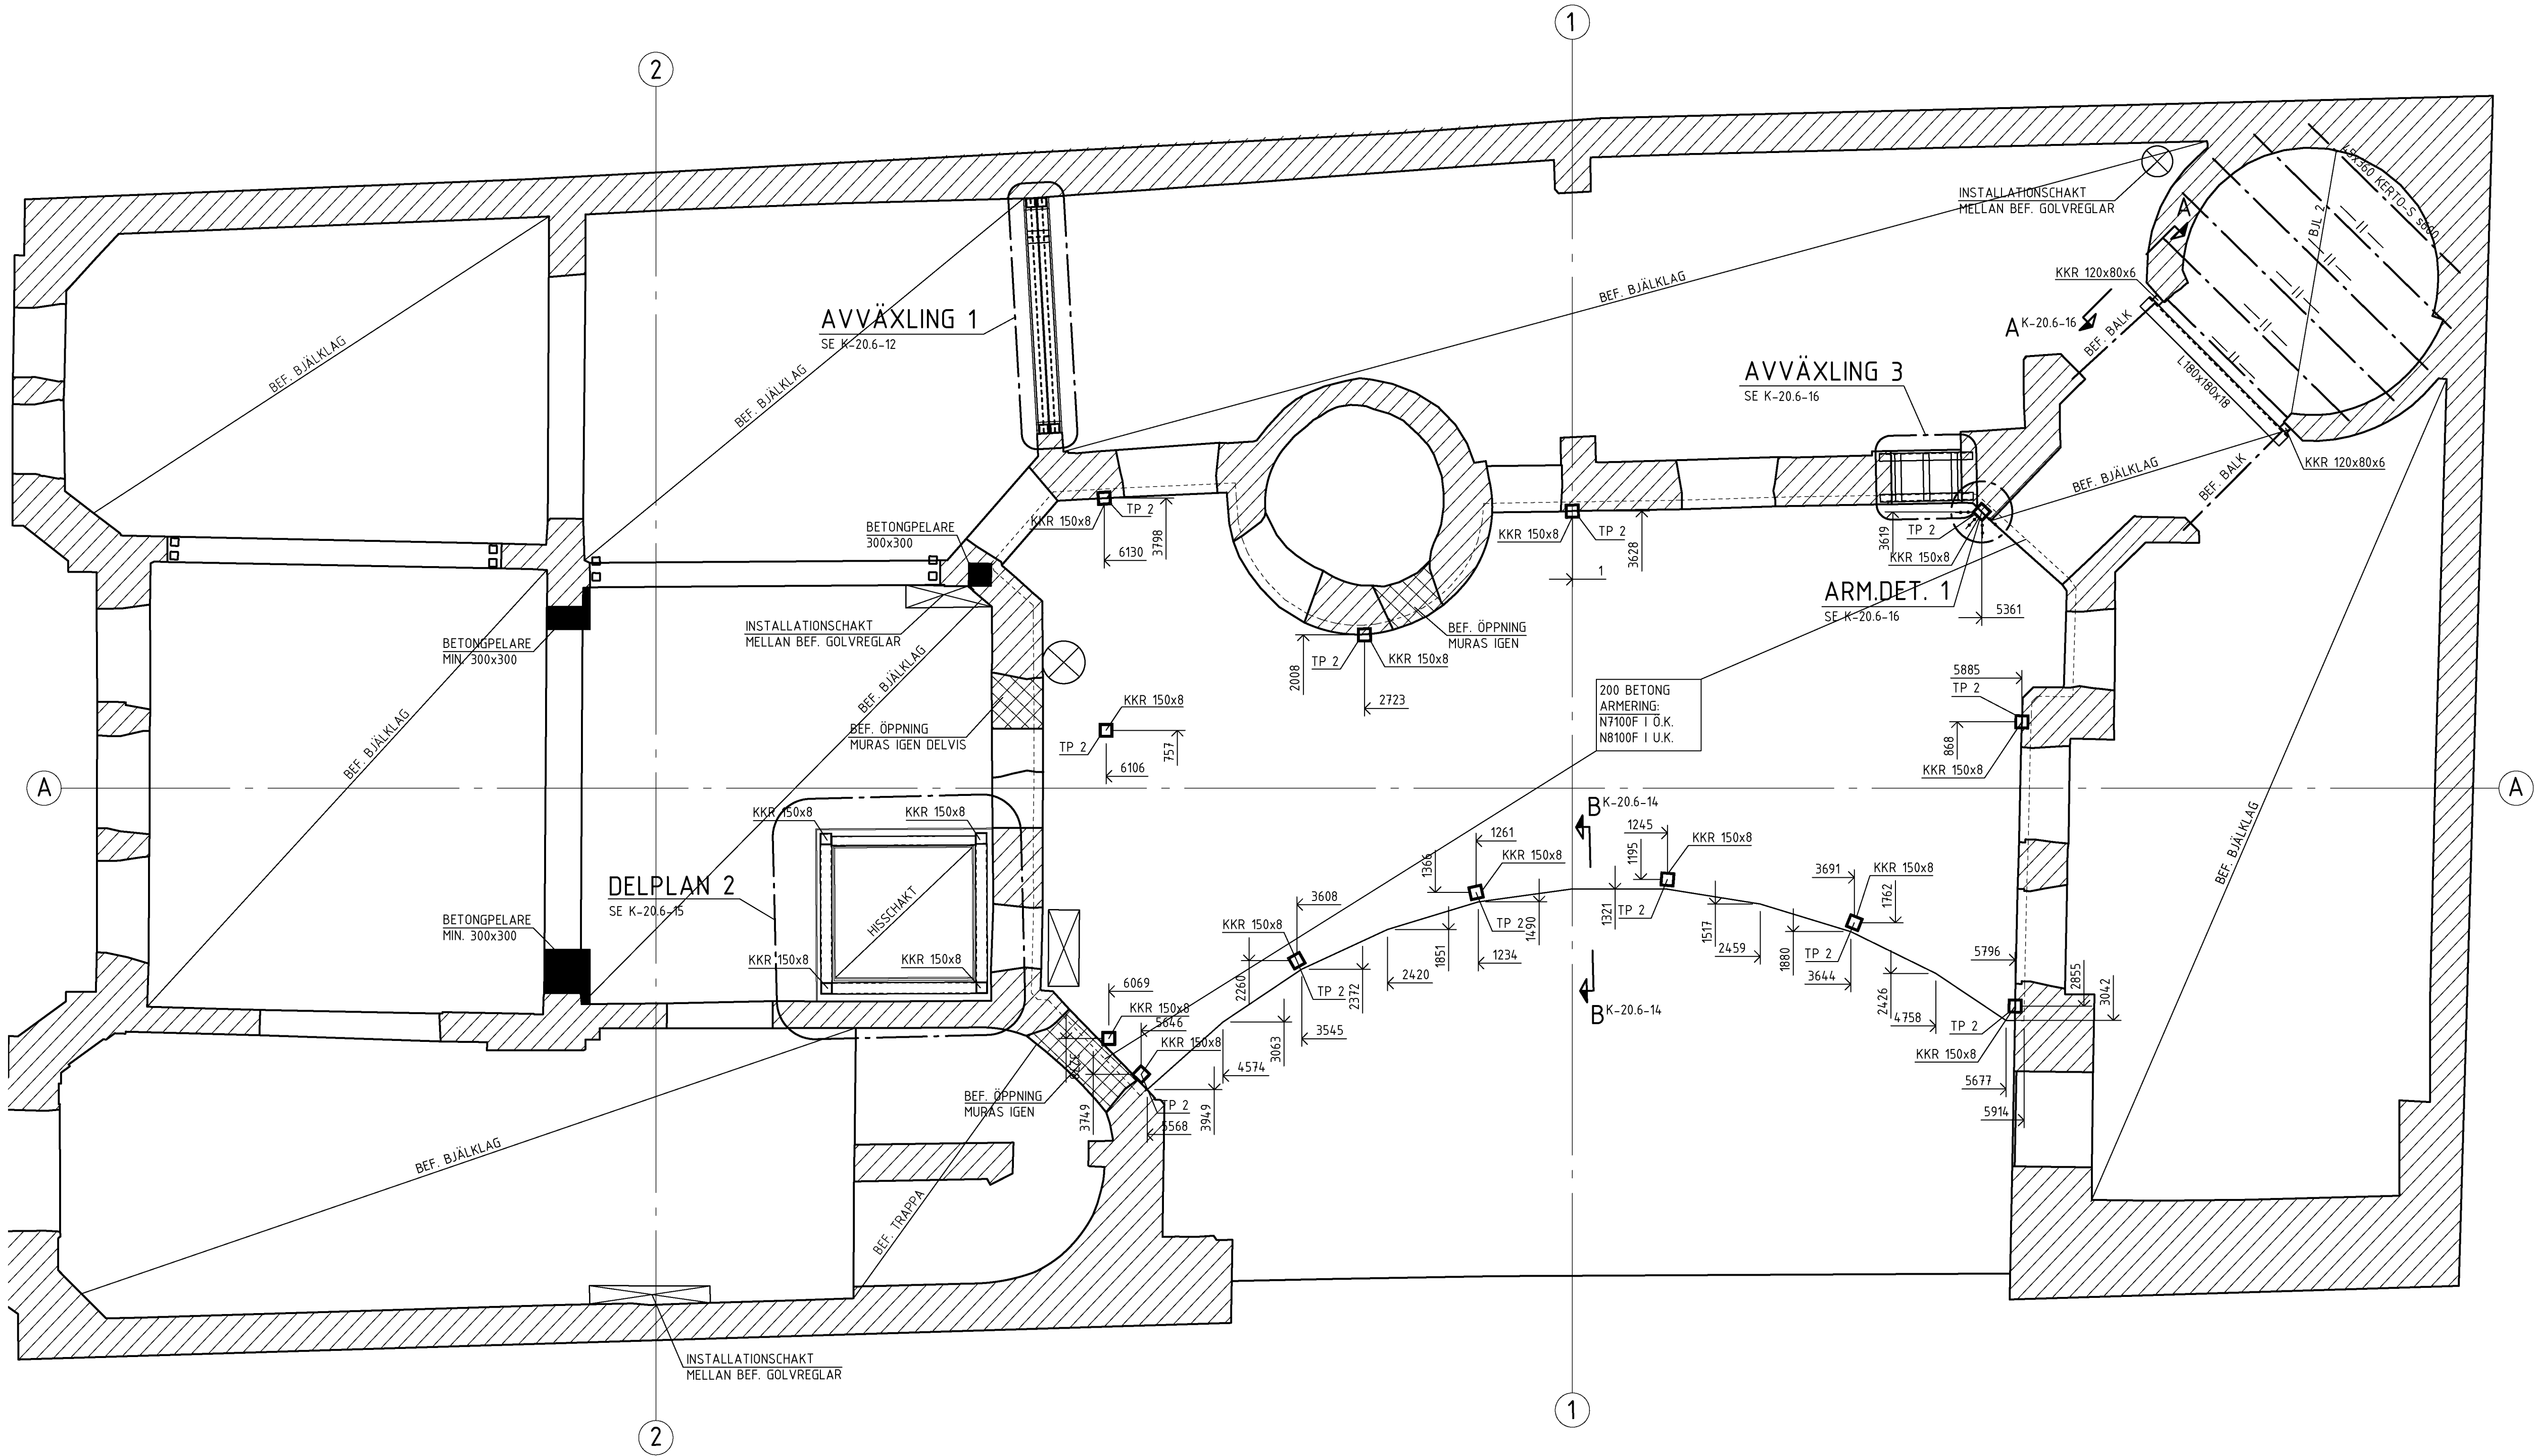

BET	ANT	ÄNDRINGEN AVSER	DATUM	SIGN
RELATIONSHANDLING				
VILDMANNEN 11				
LOKALISERINGSGRUPP				
<div>UPPDRAG NR 20003</div> <div>RITAD AV K.A.</div> <div>HANDLÄGGARE K.ANDERSSON</div>				
<div>DATUM 2022-11-07</div> <div>ANSVARIG F.NORBÄCK</div>				
PLAN 10 BJÄLKLAG ÖVER PLAN 10				
FORMAT	SKALA	NUMMER	BET	
A1	1:50	K-20.1-10	-	