

FÖRESKRIFTER

SE DOKUMENT "VILDMANNEN 11, STOCKHOLM - KONSTRUKTIONSDOKUMENT"


FÖRKLARINGAR

ALLA MÄTT I MILLIMETER
ALLA PLUSHÖJDER I METER

TP2 = TOPPLÄT TP 2, SE K-20.6-16

HÄNVISNINGAR


SE RITNING
PLANER K-20.1-09 - K-20.1-18
SEKTIONER K-20.2-10 - /XXX
DETALJER K-20.6-10 - /XXX
ARMERINGSPLANER K-22.1-09 - K-20.1-16

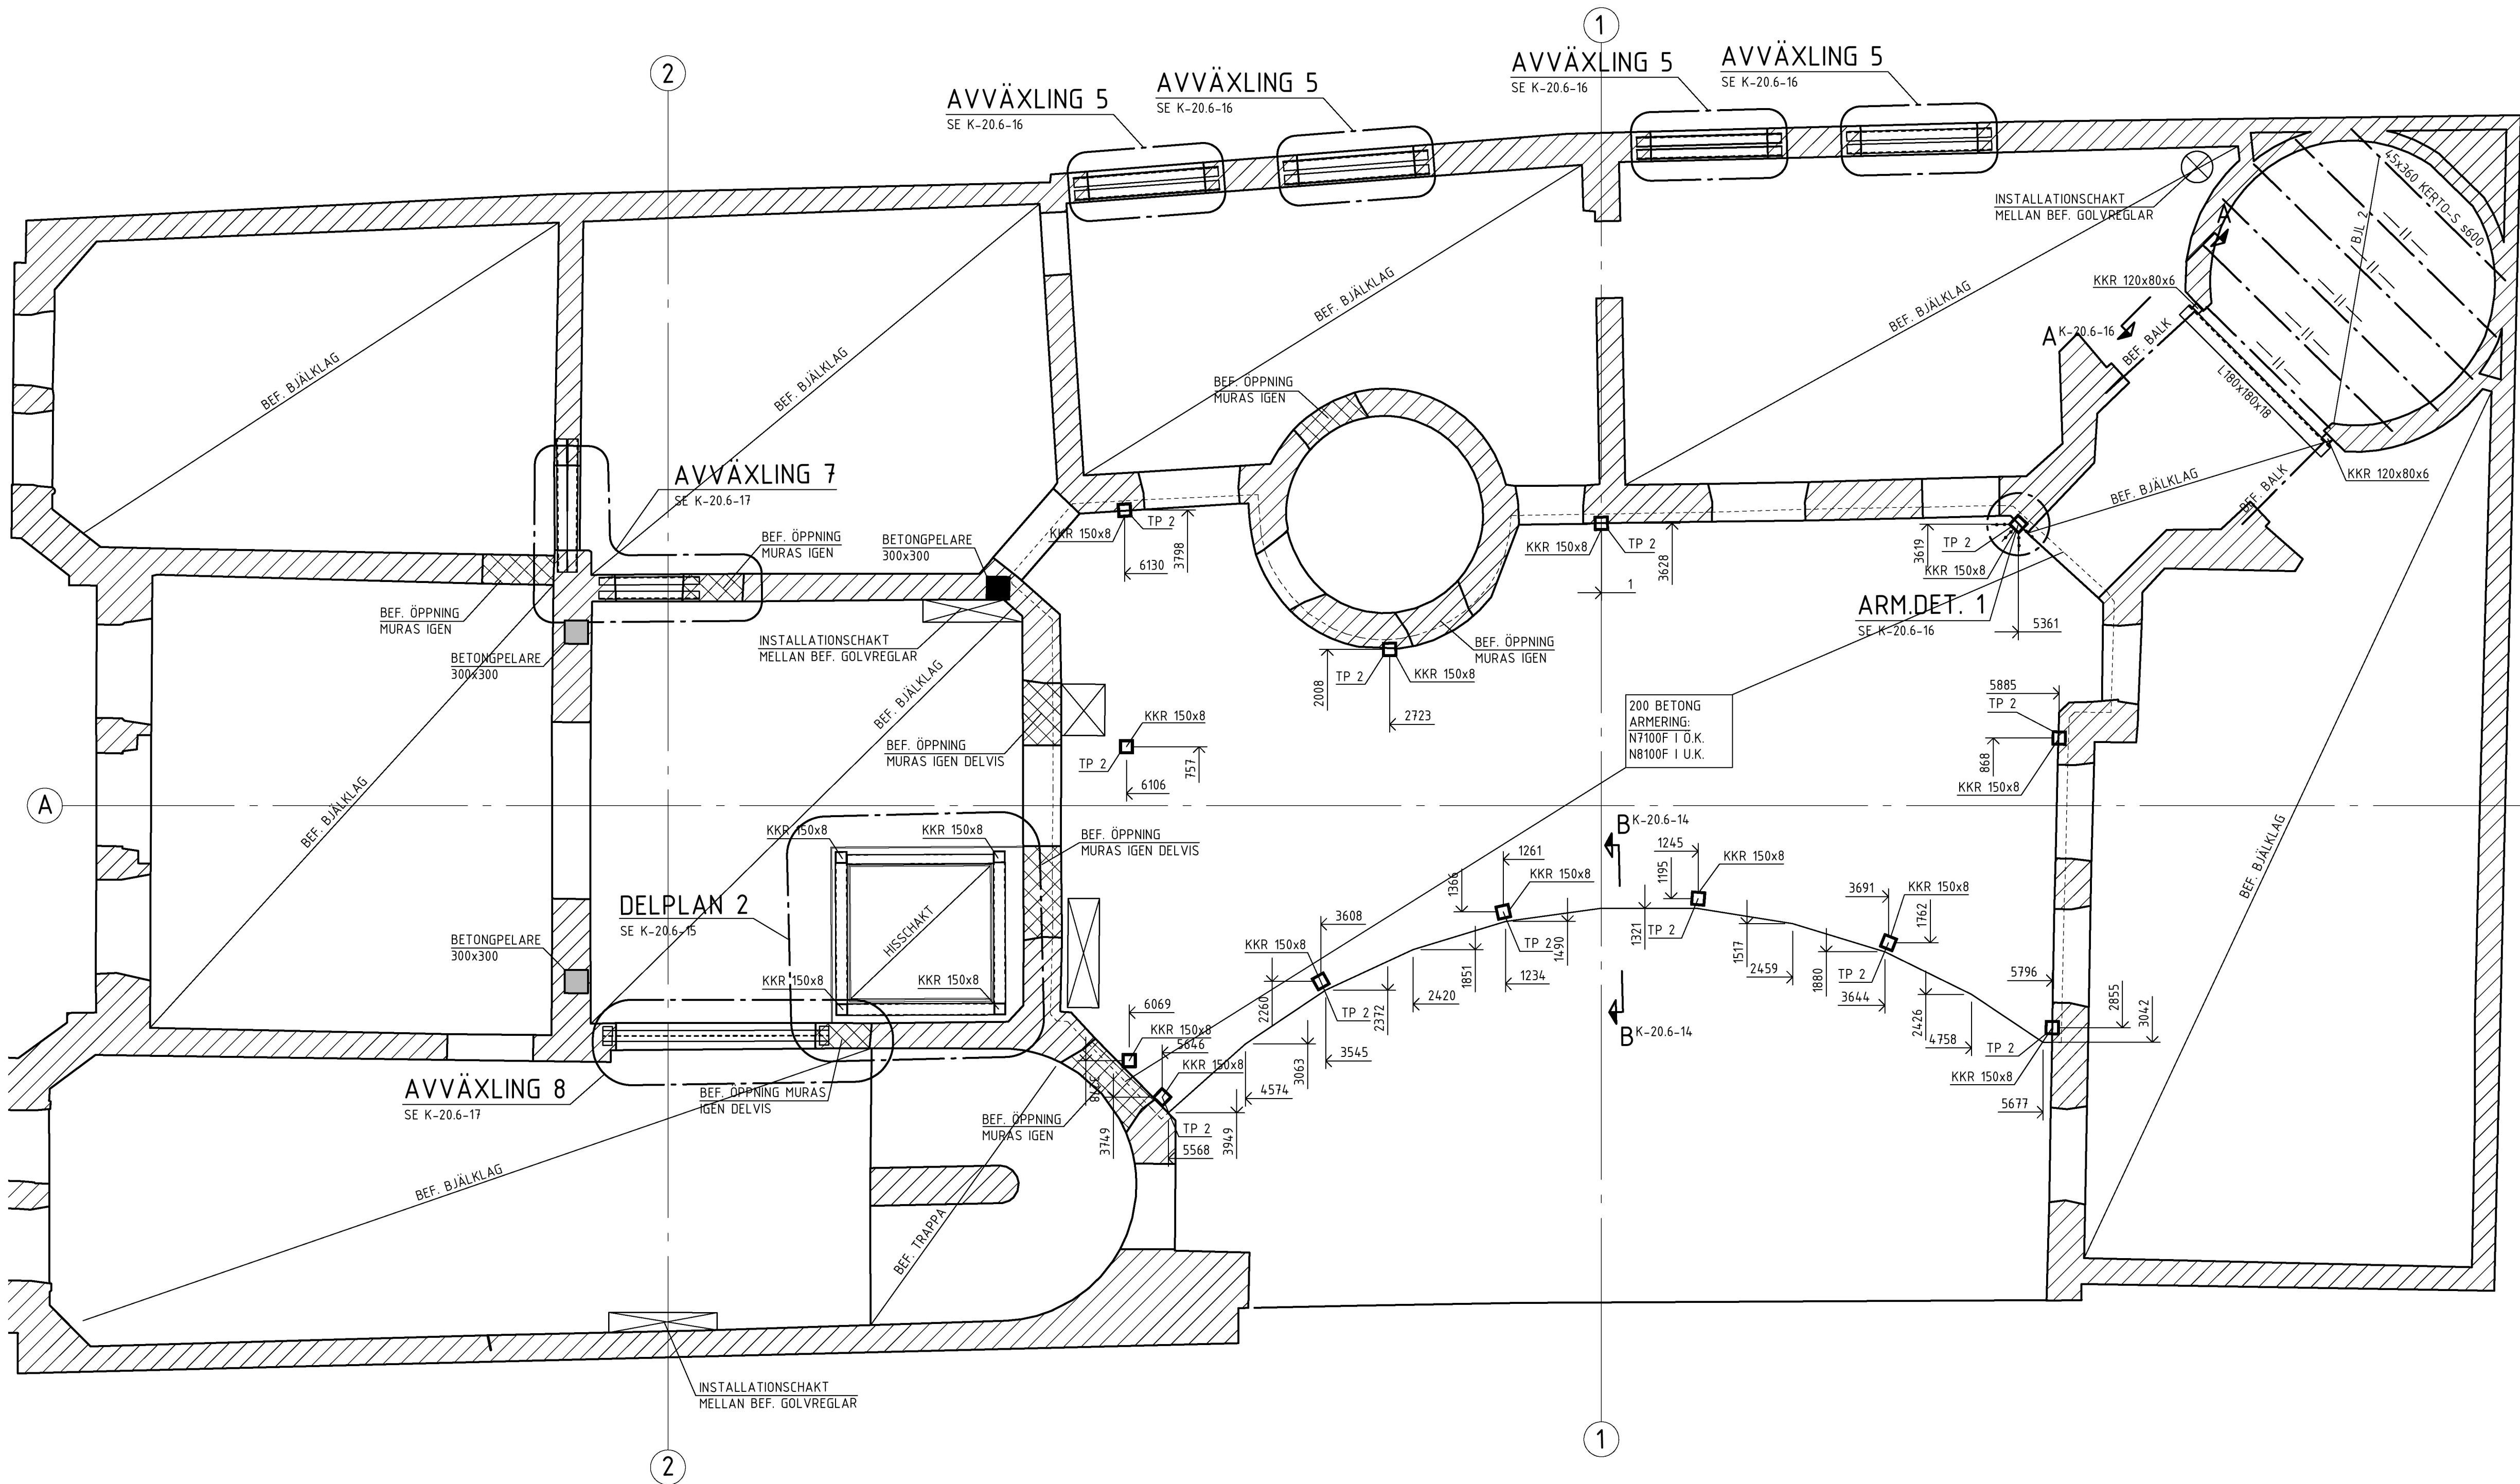

BET	ANT	ÄNDRINGEN	AVSER	DATUM	SIGN
-----	-----	-----------	-------	-------	------

RELATIONSHANDLING

VILDMANNEN 11

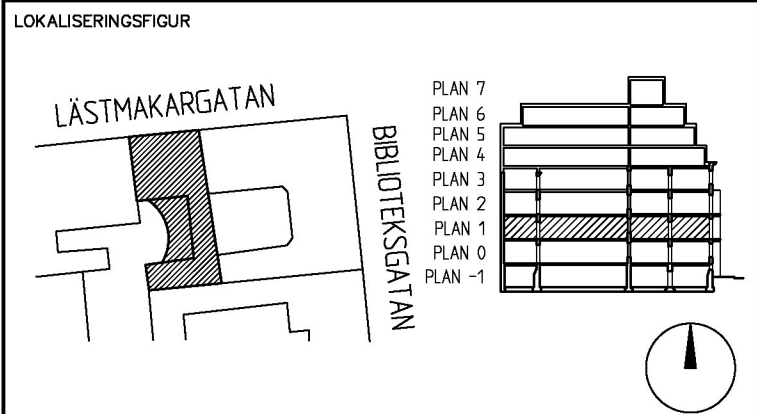

UPPDRAG NR 20003	RITAD AV K.A	HANDLÄGGARE K.ANDERSSON
DATUM 2022-11-07	ANSVÄRIG F.NORBÄCK	


FORMAT	SKALA	NUMMER	BET
A1	1:50	K-20.1-11	-