

FÖRESKRIFTER

SE DOKUMENT "VILDMANNEN 11, STOCKHOLM - KONSTRUKTIONSDOKUMENT"


FÖRKLARINGAR

ALLA MÅTT I MILLIMETER  
ALLA PLUSHÖJDER I METER

TP2 = TOPPLÄT TP 2, SE K-20.6-16

HÄNVISNINGAR

SE RITNING  
PLANER K-20.1-09 - K-20.1-18  
SEKTIONER K-20.2-10 - /XXX  
DETALJER K-20.6-10 - /XXX  
ARMERINGSPLANER K-22.1-09 - K-20.1-16

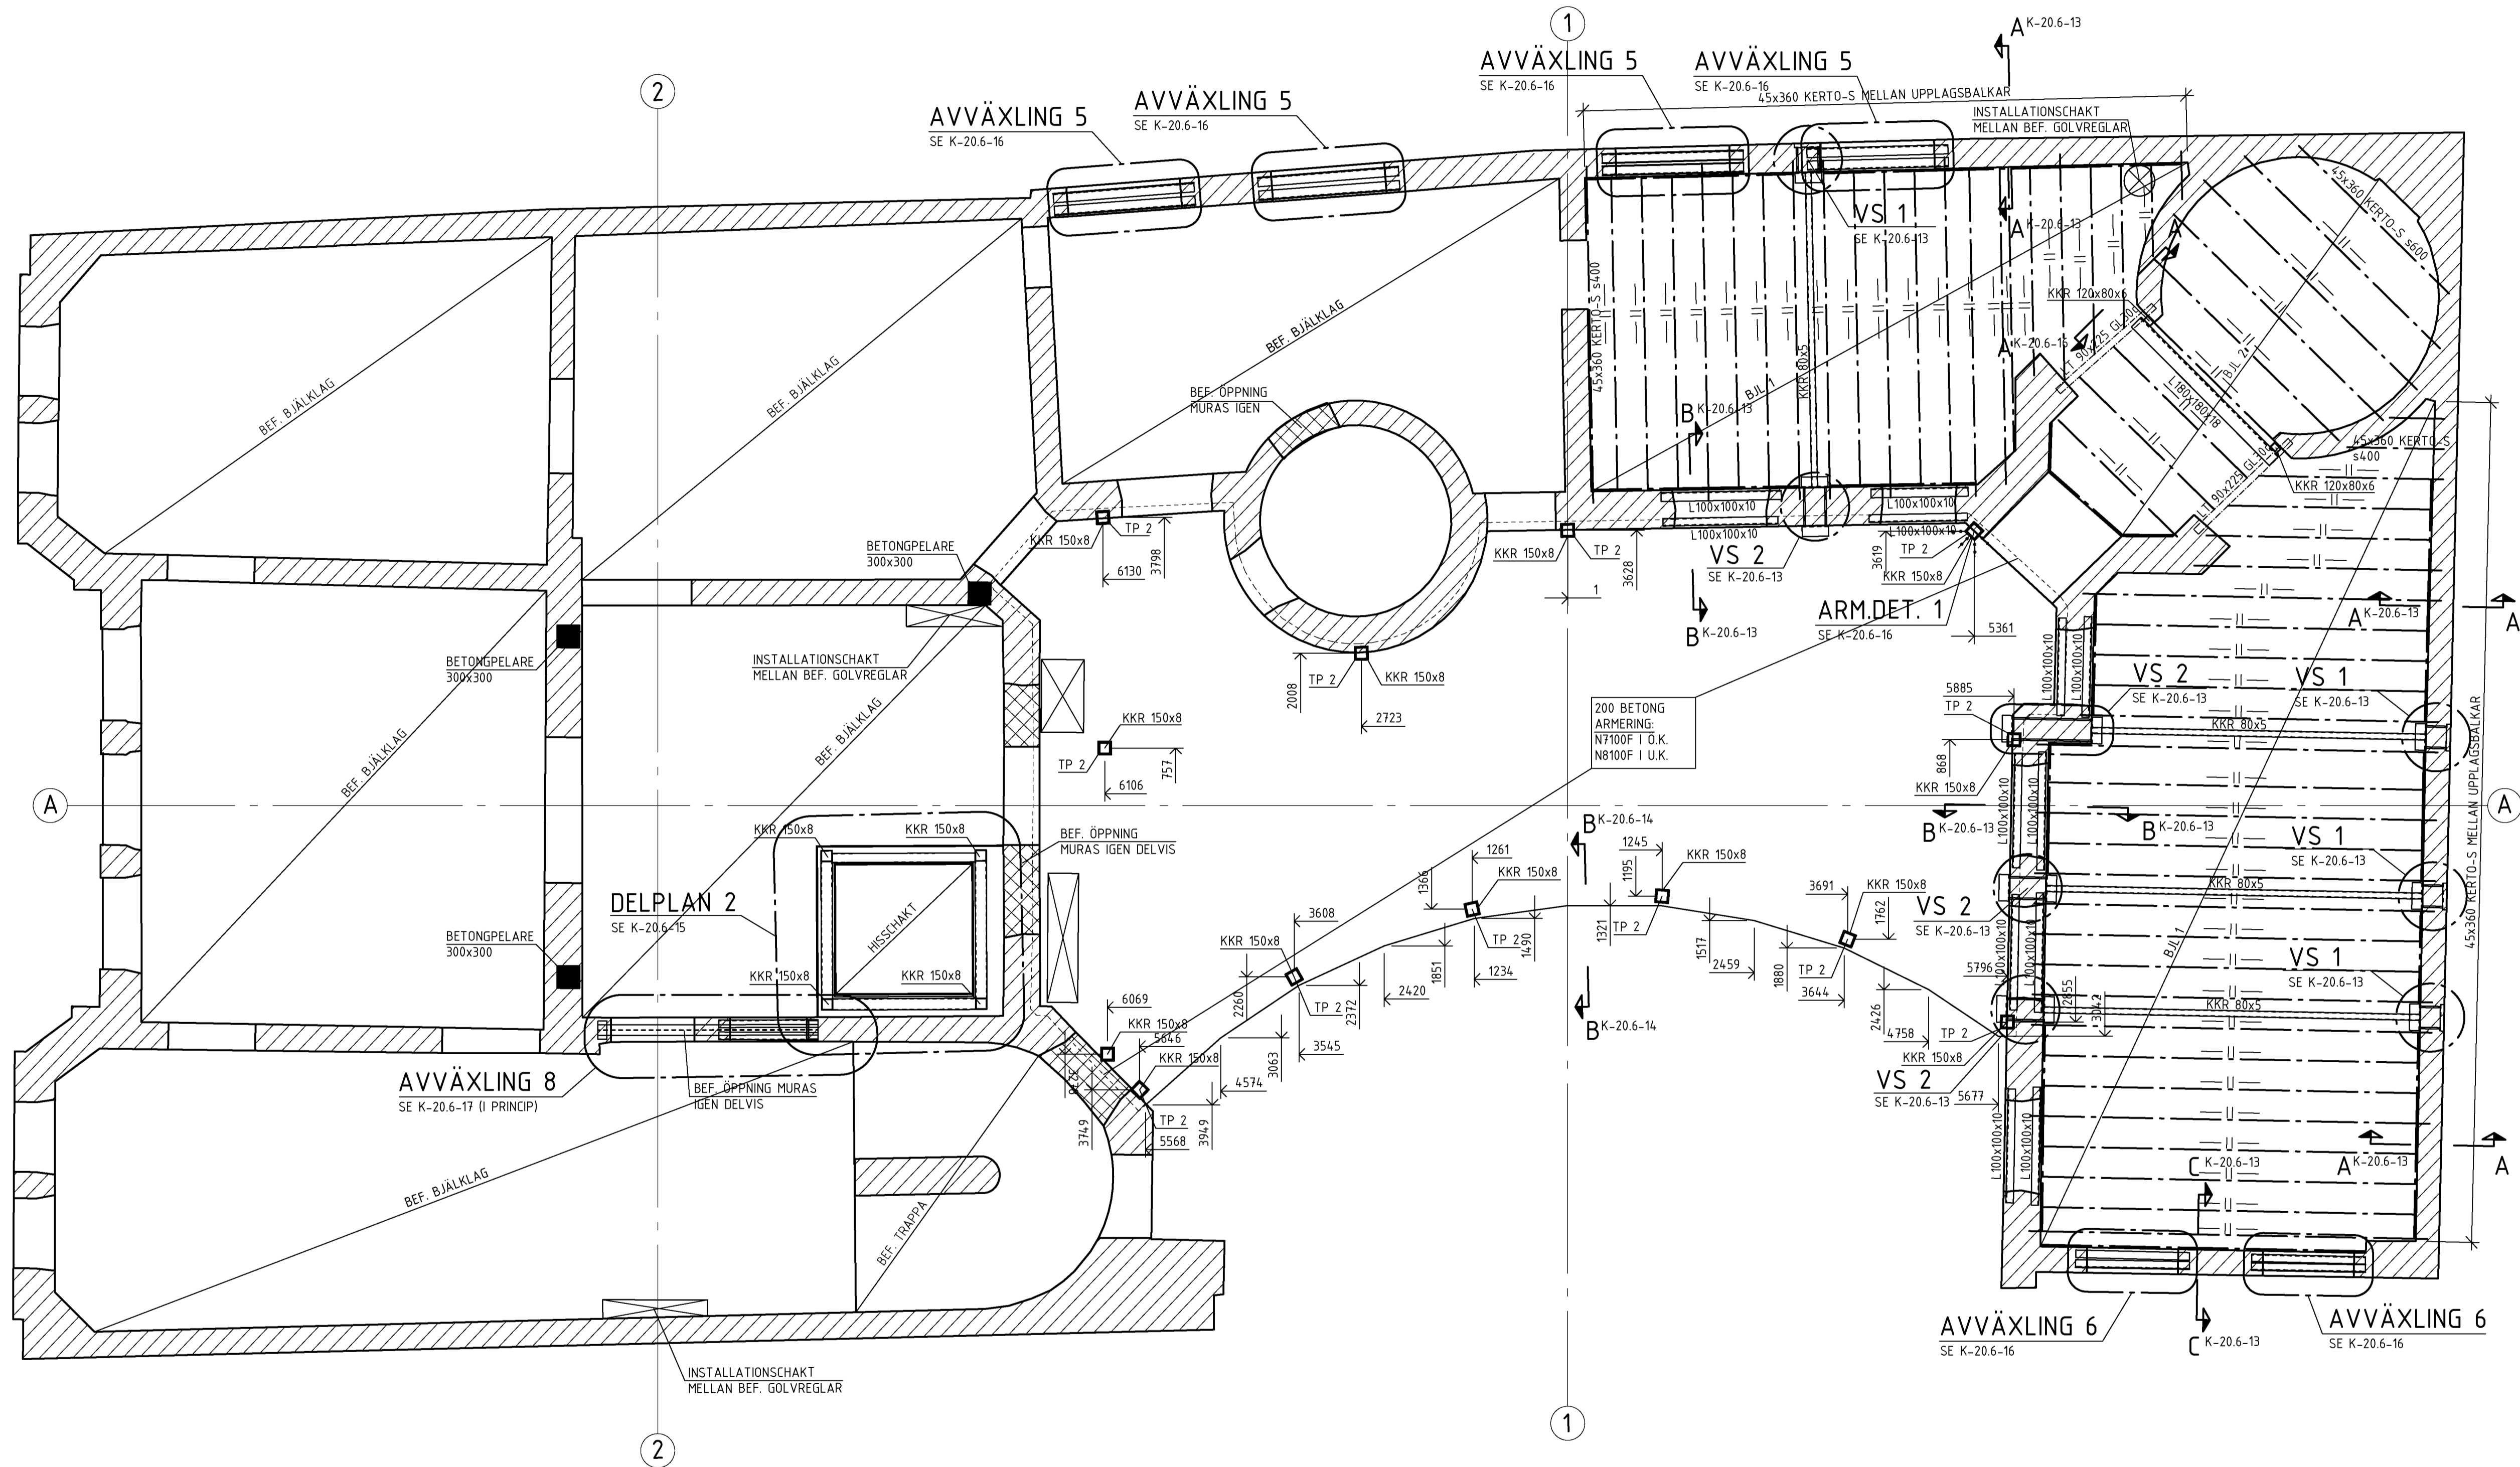

BET	ANT	ÄNDRINGEN	AVSER	DATUM	SIGN
RELATIONSHANDLING					
VILDMANNEN 11					
LOKALISERINGSFIGUR					
UPPDRAG NR 20003 RITAD AV K.A. DATUM 2022-11-07 ANSVARIG F.NORBÄCK					
HANDLÄGGARE K.ANDERSSON					
PLAN 12 BJÄLKLAG ÖVER PLAN 12					
FORMAT A1	SKALA 1:50	NUMMER K-20.1-12	BET -		