

FÖRESKRIFTER

SE DOKUMENT "VILDMANNEN 11, STOCKHOLM - KONSTRUKTIONSDOKUMENT"

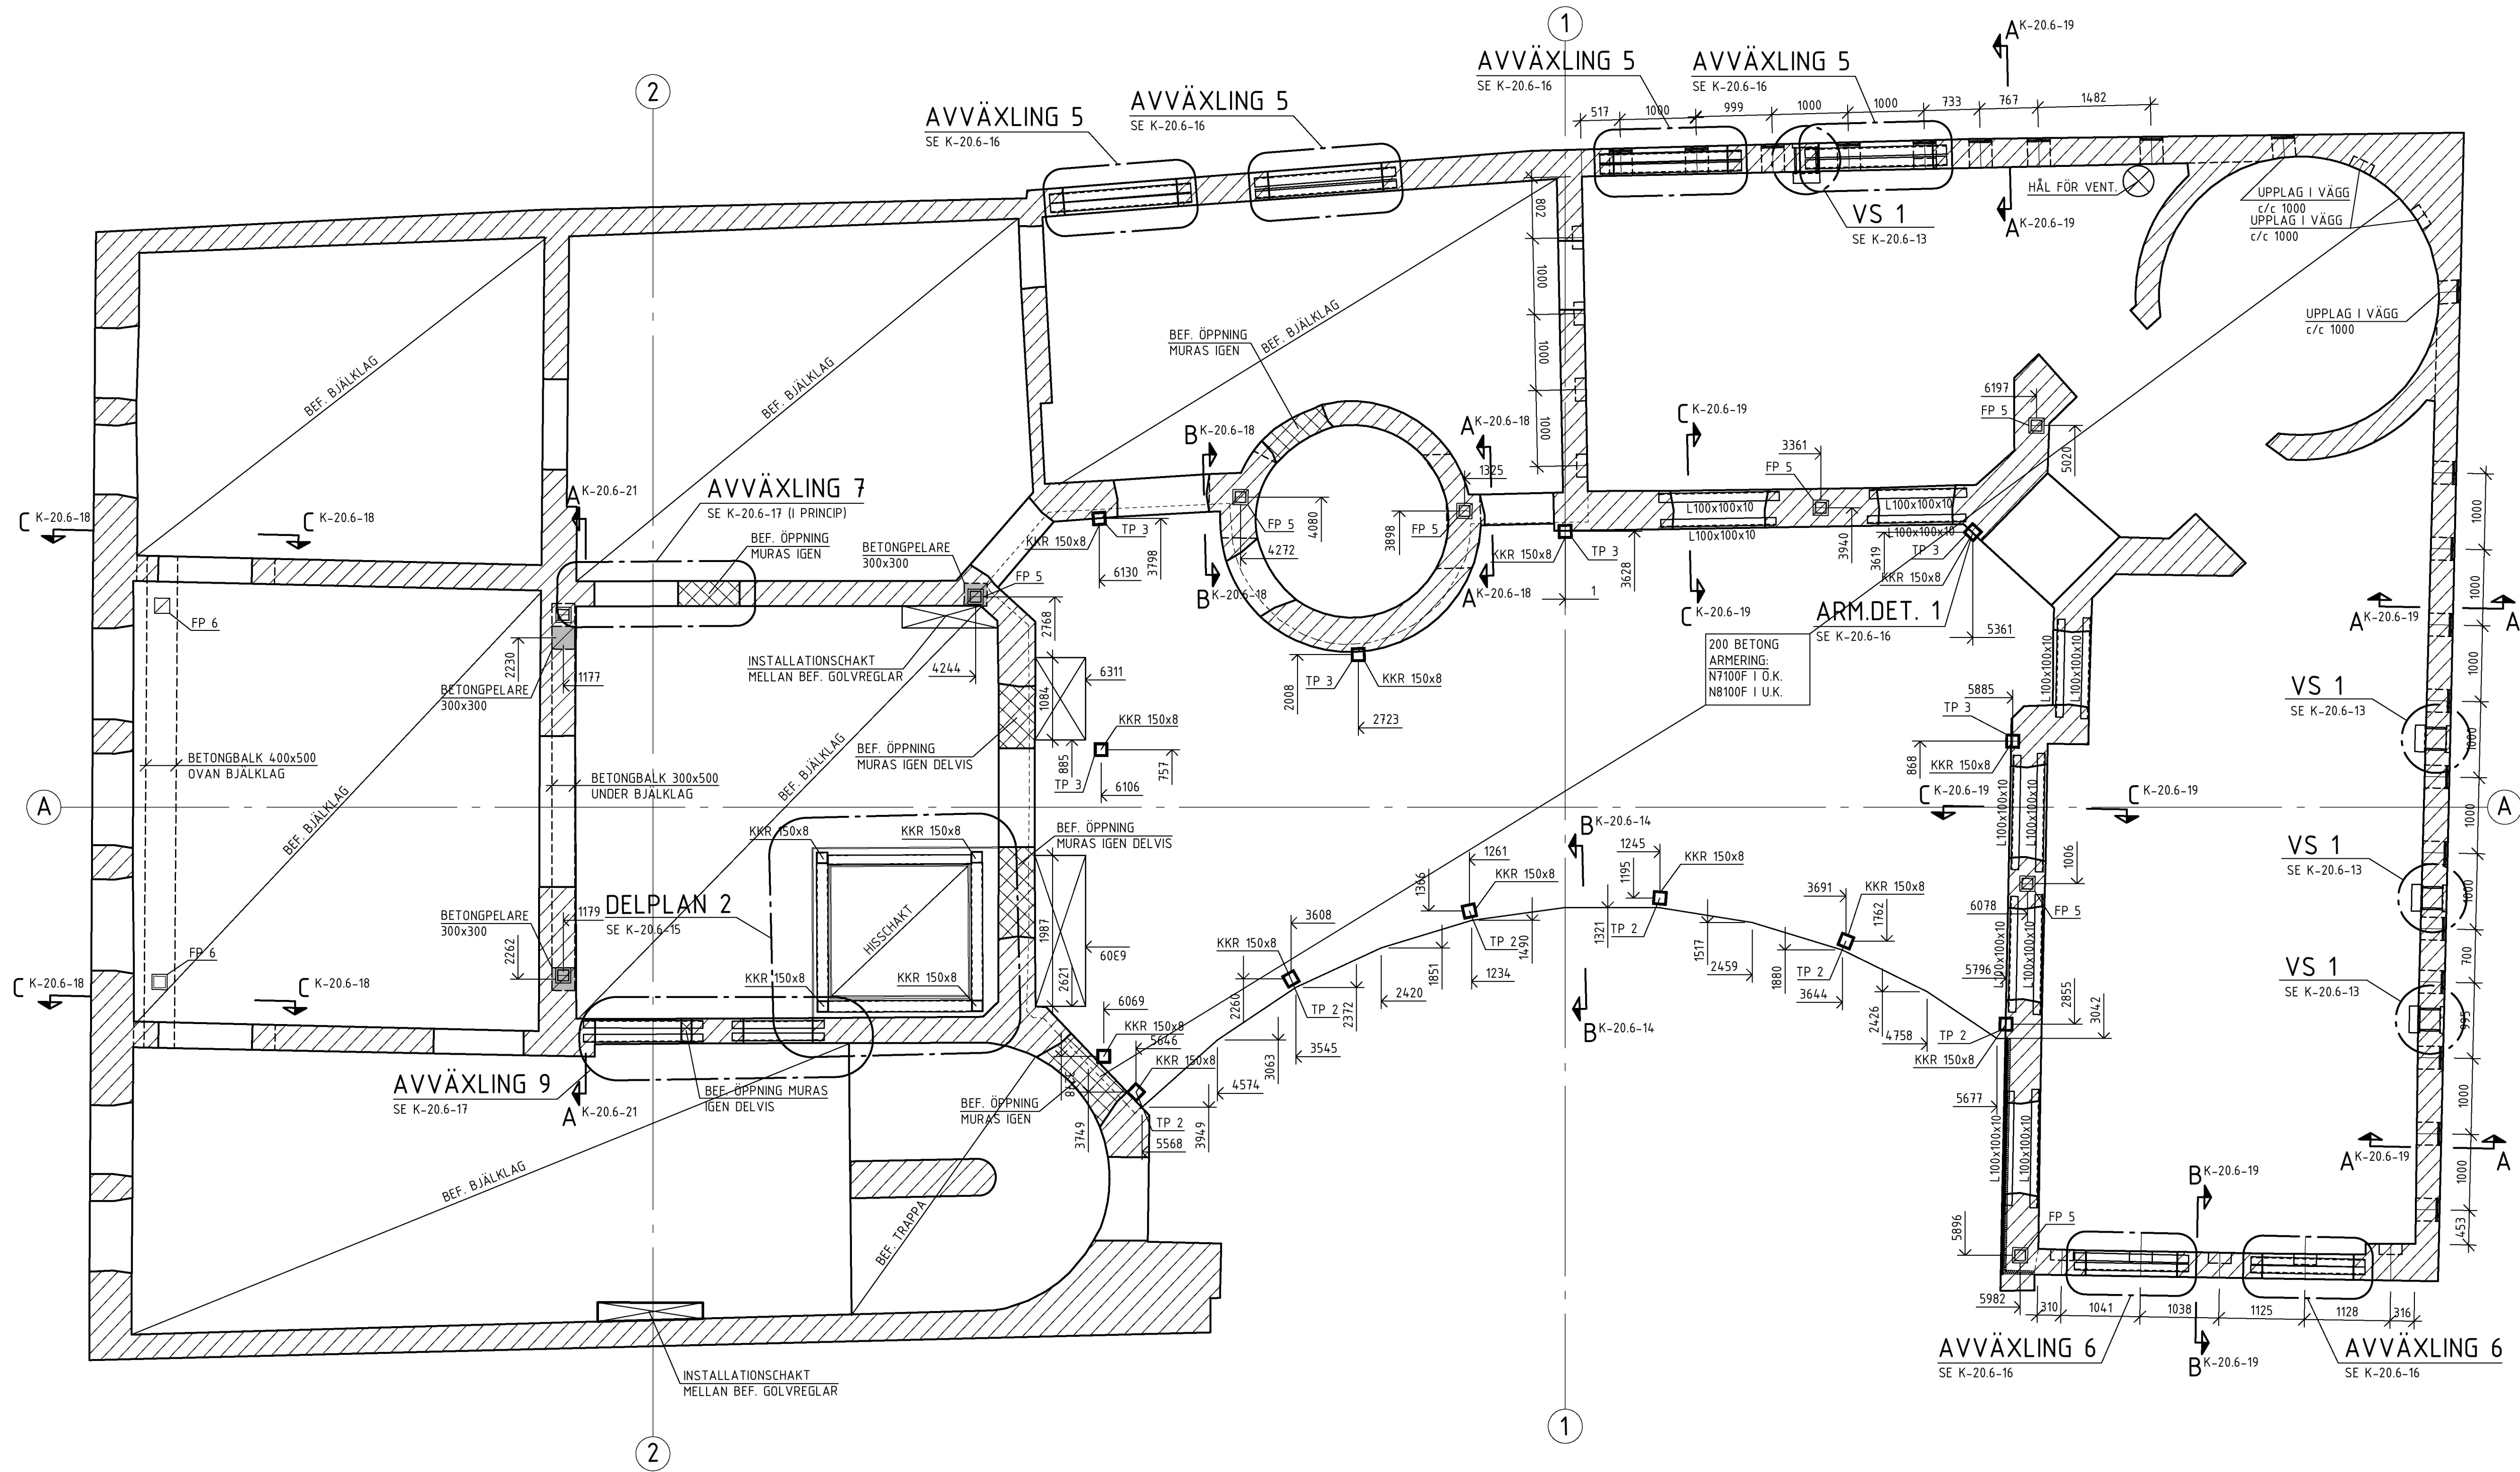
FÖRKLARINGAR

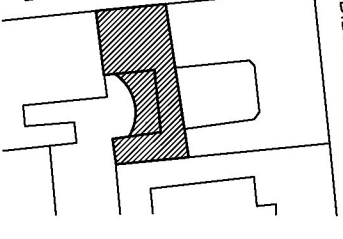
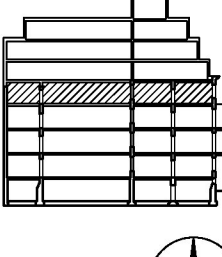

ALLA MÅTT I MILLIMETER
ALLA PLUSHÖJDER I METER

FP3 = PEIKKO WELDA 200x200-112
FP5 = PEIKKO WELDA 200x200-162
FP6 = WELDA STRONG 250x250-355
TP2 = TOPPLÅT TP 2, SE K-20.6-16
TP3 = TOPPLÅT TP 3, SE K-20.6-19

HÄNVISNINGAR

SE RITNING
PLANER K-20.1-09 - K-20.1-18
SEKTIONER K-20.2-10 - /XXX
DETALJER K-20.6-10 - /XXX
ARMERINGSPLANER K-22.1-09 - K-20.1-16



BET	ANT	ÄNDRINGEN	AVSER	DATUM	SIGN
RELATIONSHANDLING					
VILDMANNEN 11					
LOKALISERINGSFIGUR					
<div><div><div>LÄSTMÄKARGATAN</div><div></div><div>BRUKSGATAN</div></div><div><div>PLAN 7</div><div>PLAN 6</div><div>PLAN 5</div><div>PLAN 4</div><div>PLAN 3</div><div>PLAN 2</div><div>PLAN 1</div><div>PLAN 0</div><div>PLAN -1</div><div></div><div></div></div></div>					
UPPDRAG NR 20003					
RITAD AV K.A.		HANDLÄGGARE K.ANDERSSON			
DATUM 2022-11-07		ANSVARIG F.NORBÄCK			
PLAN 13					
BJÄLKLAG ÖVER PLAN 13					
FORMAT A1	SKALA 1:50	NUMMER K-20.1-13	BET -		