

FÖRESKRIFTER

SE DOKUMENT "VILDMANNEN 11, STOCKHOLM - KONSTRUKTIONSDOKUMENT"


FÖRKLARINGAR

ALLA MÅTT I MILLIMETER
ALLA PLUSHÖJDER I METER

TP 3-7 = TOPPLÅT, SE K-20.6-20
FP 3 = WELDA 200x200-112
FP 4 = WELDA 150x150-162

HÄNVISNINGAR

SE RITNING
PLANER K-20.1-09 - K-20.1-18
SEKTIONER K-20.2-10 - /XXX
DETALJER K-20.6-10 - /XXX
ARMERINGSPÄNER K-22.1-09 - K-20.1-16

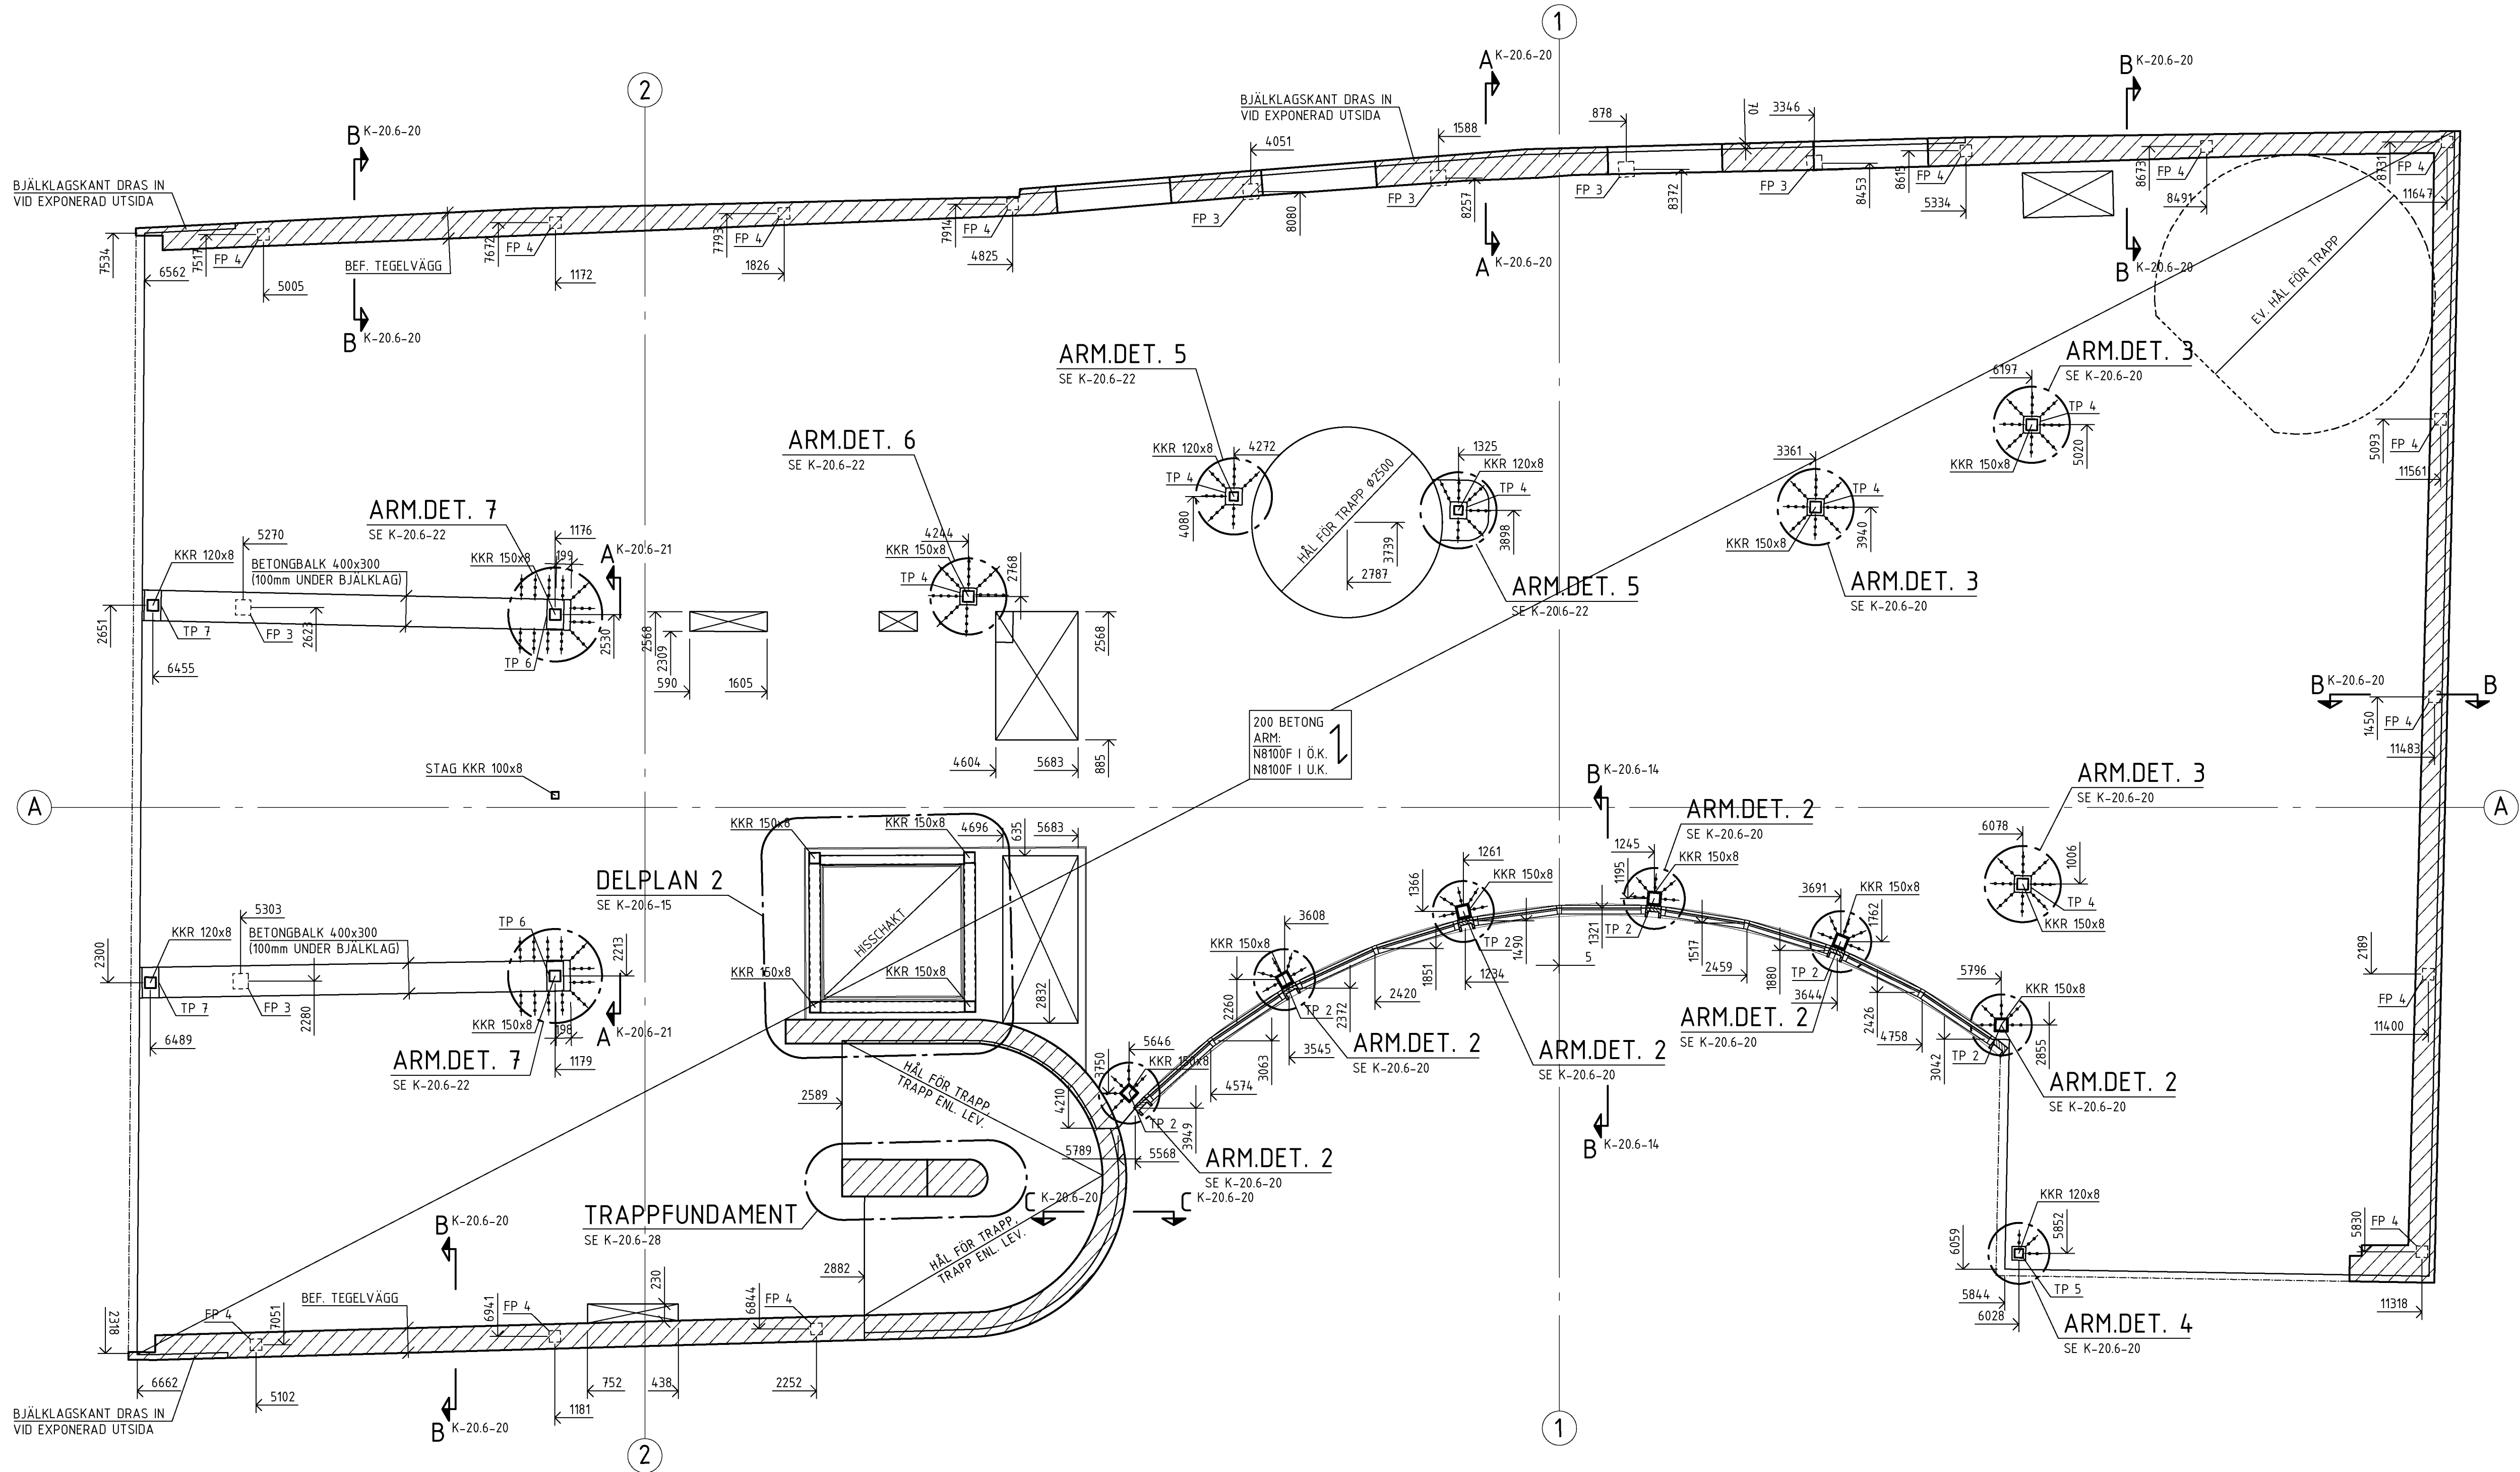

BET	ANT	ÄNDRINGEN	AVSER	DATUM	SIGN
RELATIONSHANDLING					
VILDMANNEN 11					
LOKALISERINGSGRUPP					
UPPDRAG NR 20003 DATUM 2022-11-07					
RITAD AV K.A. ANSVARIG F.NORBACK					
HANDLÄGGARE K.ANDERSSON					
PLAN 14 BJÄKLÄG ÖVER PLAN 14					
FORMAT A1	SKALA 1:50	NUMMER K-20.1-14	BET -		