

SE DOKUMENT "VILDMANNEN 11, STOCKHOLM -
KONSTRUKTIONSDOKUMENT"


ALLA MÅTT I MILLIMETER
ALLA PLUSHÖJDER I METER

TP 3-7 = TOPPLÅT, SE K-20.6-20
FP 3 = WELDA 200x200-112
TP 8 = WELDA 150x150-162

SE RITNING
PLANER K-20.1-09 - K-20.1-18
SEKTIONER K-20.2-10 - /XXX
DETALJER K-20.6-10 - /XXX
ARMERINGSPLANER K-22.1-09 - K-20.1-16

RELATIONSHANDLING	
VILDMANNEN 11	


LOKAUSERINGSFIGUR

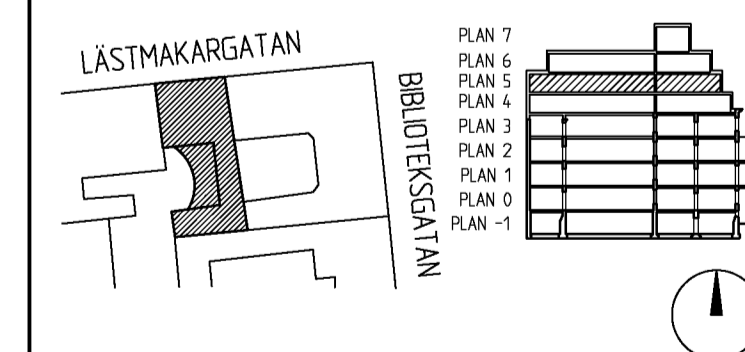

UPPDRAK NR 20003	RITAD AV K.A	HANDLÄGGARE K.ANDERSSON
DATUM 2022-11-07	ANSVARIG E.NORBÄCK	

PLAN 15
BJÄLKLAG ÖVER PLAN 15

FORMAT	SKALA	NUMMER	BET
A1	1:50	K-20,1-15	-

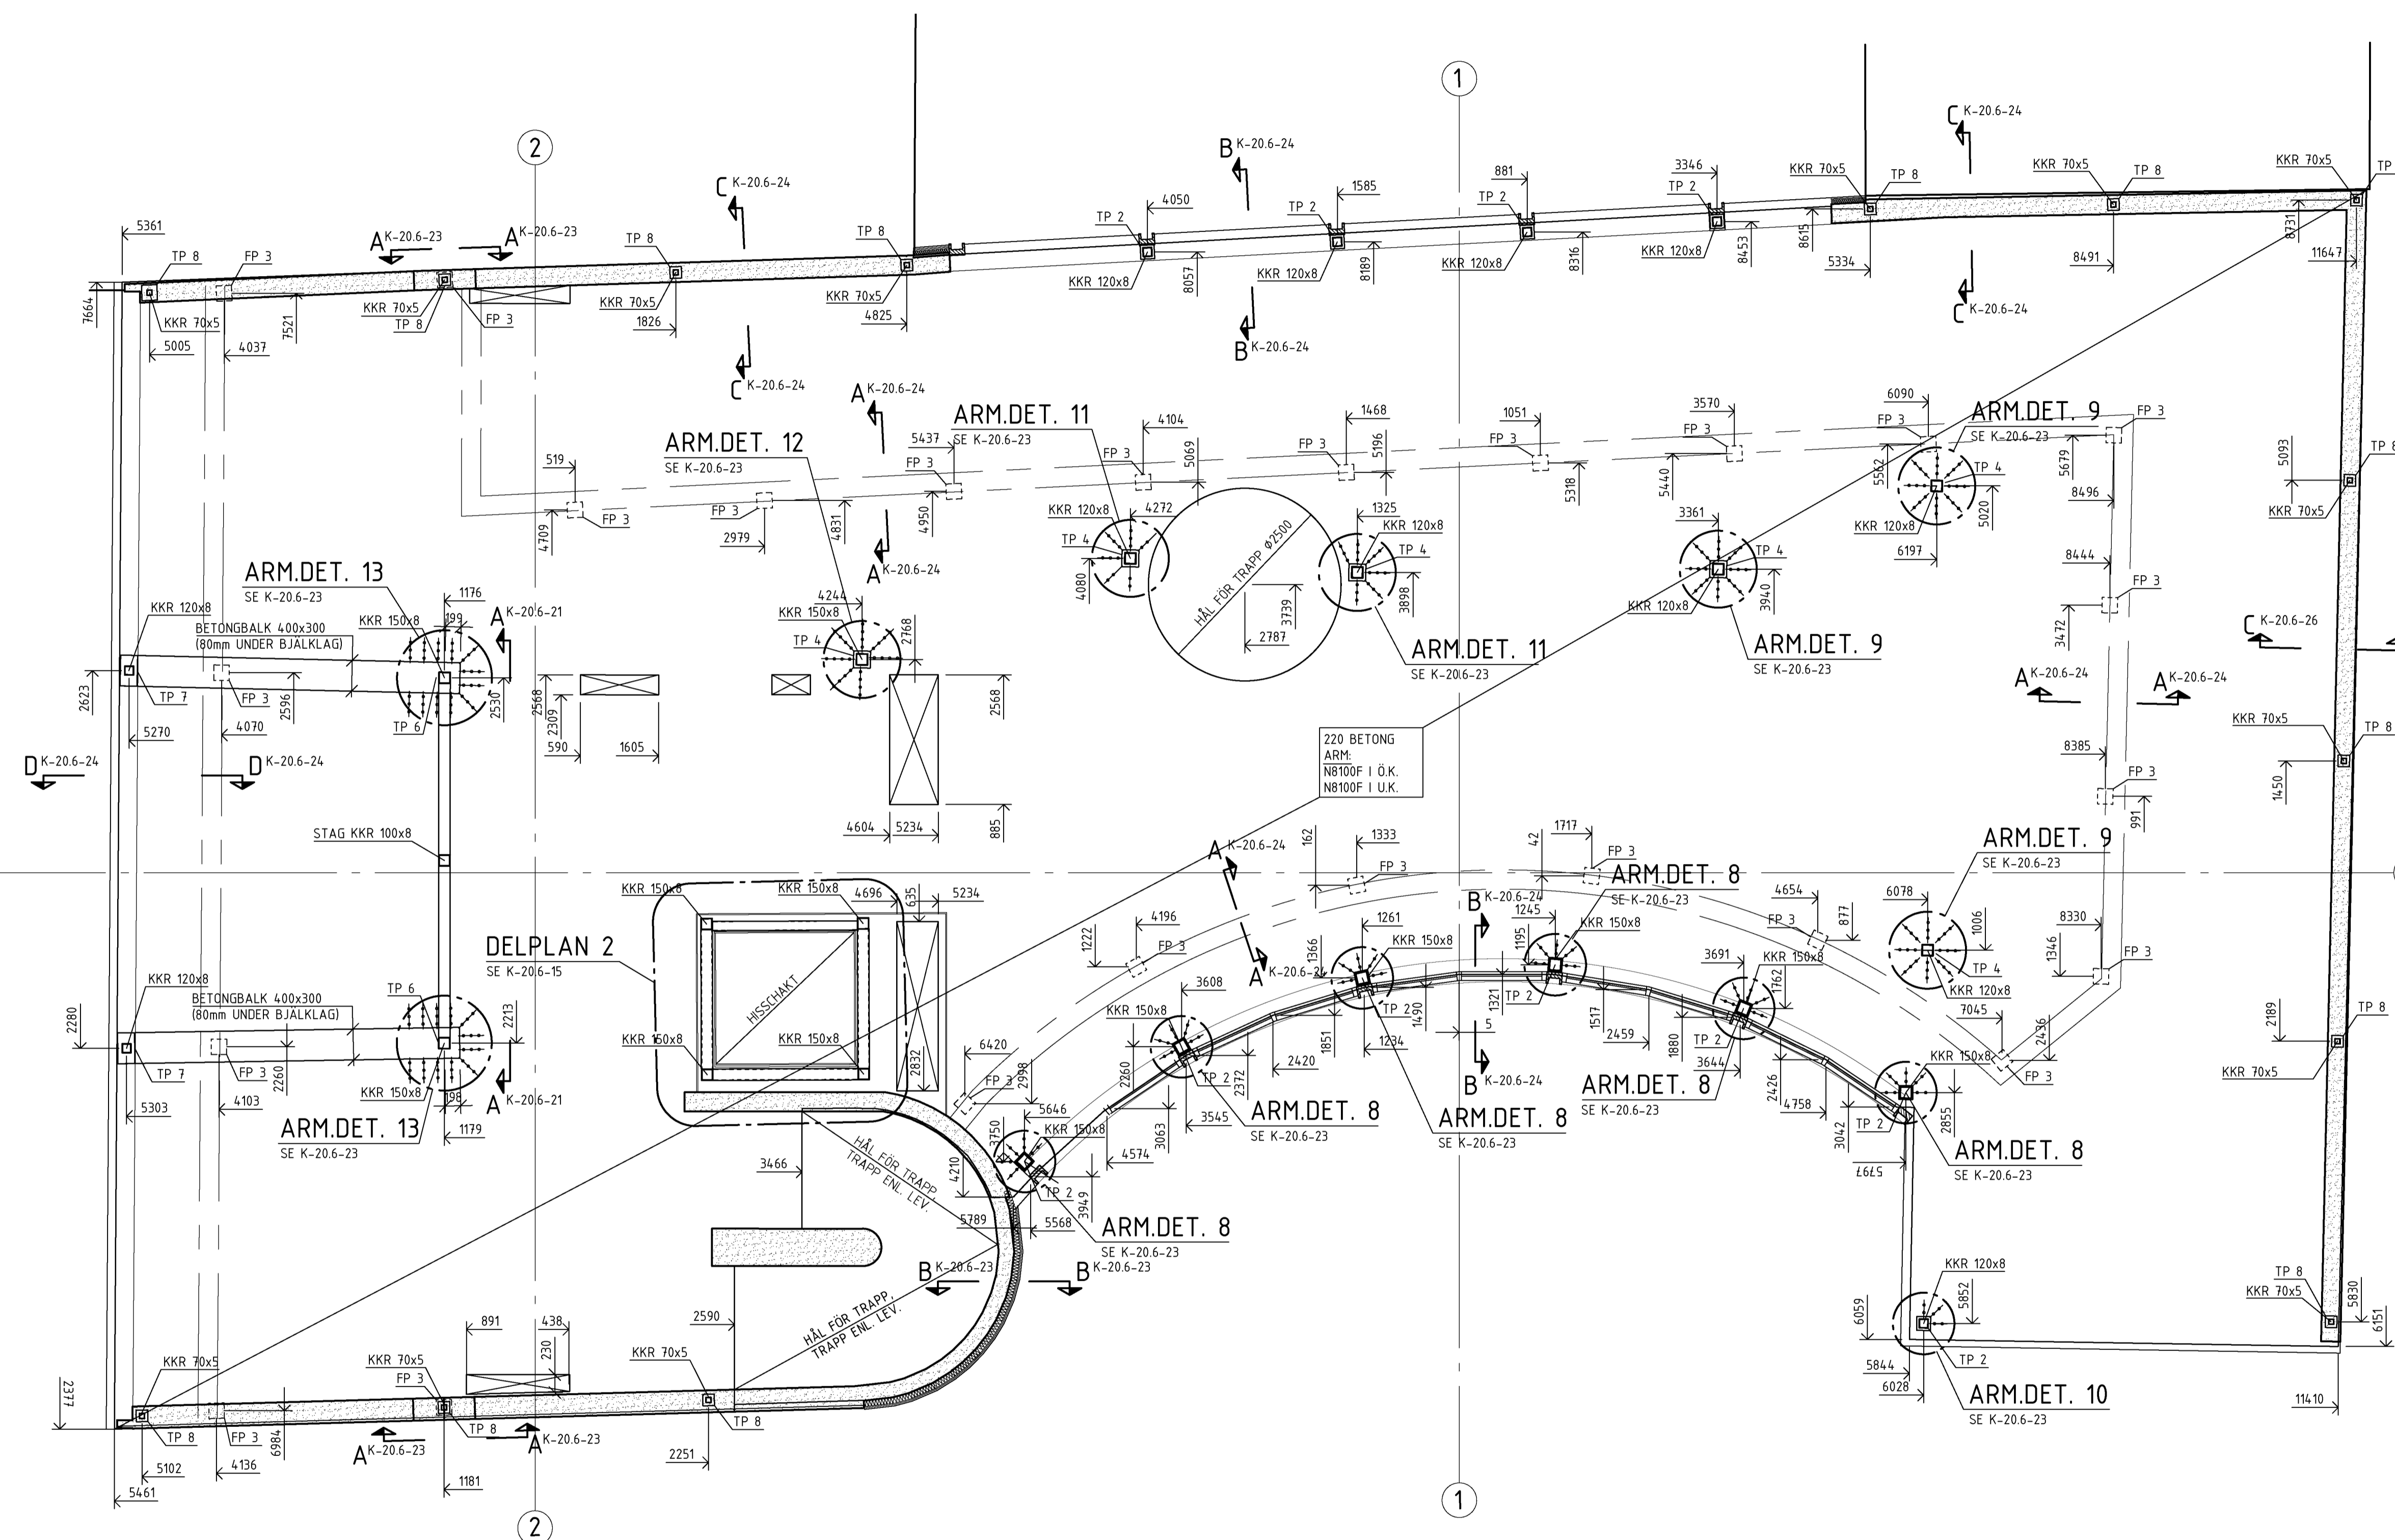

XREF: _XSTAMP
IMAGE: -