


SE DOKUMENT "VILDMANNEN 11, STOCKHOLM -  
KONSTRUKTIONSDOKUMENT"

ALLA MÅTT I MILLIMETER  
ALLA PLUSHÖJDER I METER


- ① BOCKAT PLJ, b=ANPASSAS b=300, l=10 SVETSAS  
TILL LIGGANDE PROFIL MED 24 LÄNGS KORTSIDOR OCH  
FÄSTS TILL BEF. VÄGG MED  
2 ST. ANKARSTÅNG HAS-U M16+  
- INJEKTERINGSMASSA HILTI HIT-CT1 MOT BETONG  
- INJEKTERINGSMASSA HILTI HIT-HY 270 MOT TEGEL

SE RITNING  
PLANER K-20.1-08 - K-20.1-18  
SEKTIONER K-20.2-10 - /XXX  
DETALJER K-20.6-10 - /XXX

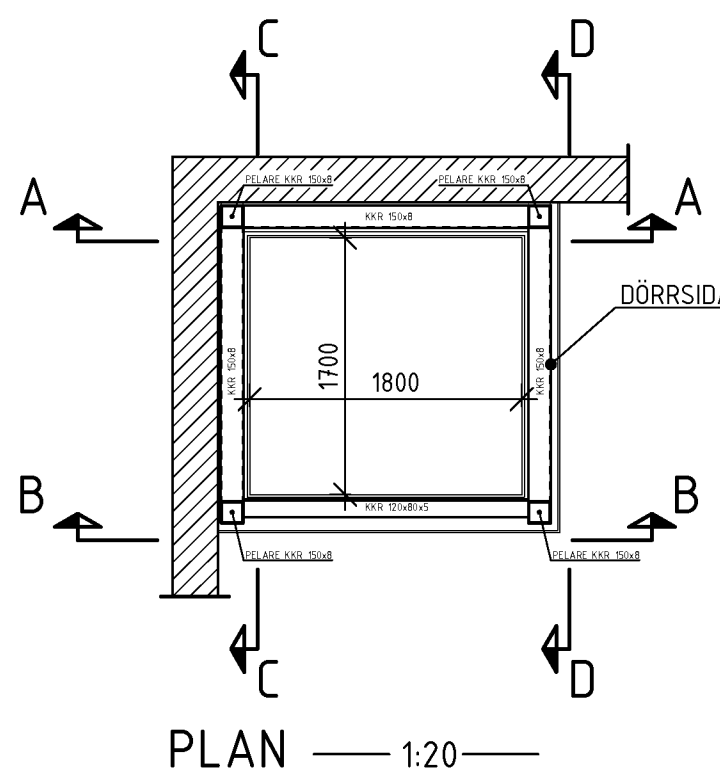

BET	ANT	ÄNDRINGEN AVSER	DATUM	SIGN
-----	-----	-----------------	-------	------

RELATIONSHANDLING  
VILDMANNEN 11

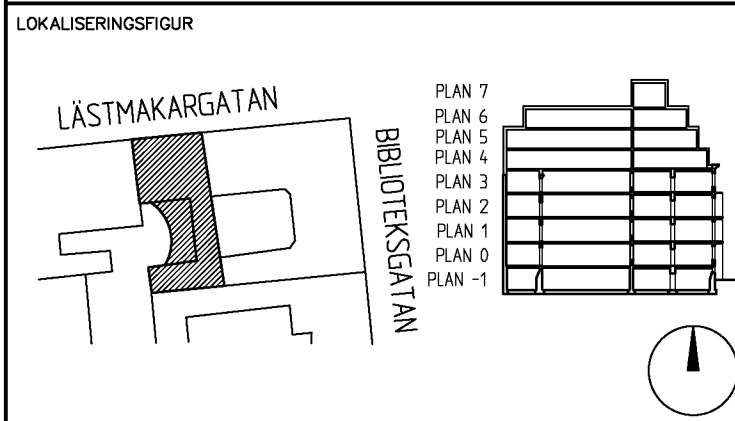

UPPDRAAG NR 20003	RITAD AV K.A	HANDLÄGGARE K.ANDERSSON
DATUM 2022-11-07	ANSVARIG F.NORBÄCK	

ELEVATION  
HISSCHAKT  
DEL 2

FORMAT	SKALA	NUMBER	BET
A1	1:20	K-20.2-11	-