

FÖRESKRIFTER

SE DOKUMENT "VILDMANNEN 11, STOCKHOLM - KONSTRUKTIONSDOKUMENT"


FÖRKLARINGAR

ALLA MÅTT I MILLIMETER
ALLA PLUSHÖJDER I METER

- ① BOCKAT PLJ, b=ANPASSAS b=500, t=10 SVETSAS TILL LIGGANDE PROFIL MED a4 LÄNGS KORTSIDOR OCH FÄSTS TILL BEF. VÄGG MED
2 ST. ANKARSTÅNG HAS-U M16+
- INJEKTERINGSMASSA HILTI HIT-CT1 MOT BETONG
- INJEKTERINGSMASSA HILTI HIT-HY 270 MOT TEGEL

HÄNVISNINGAR

SE RITNING
PLANER K-20.1-08 - K-20.1-18
SEKTIONER K-20.2-10 - /XXX
DETALJER K-20.6-10 - /XXX

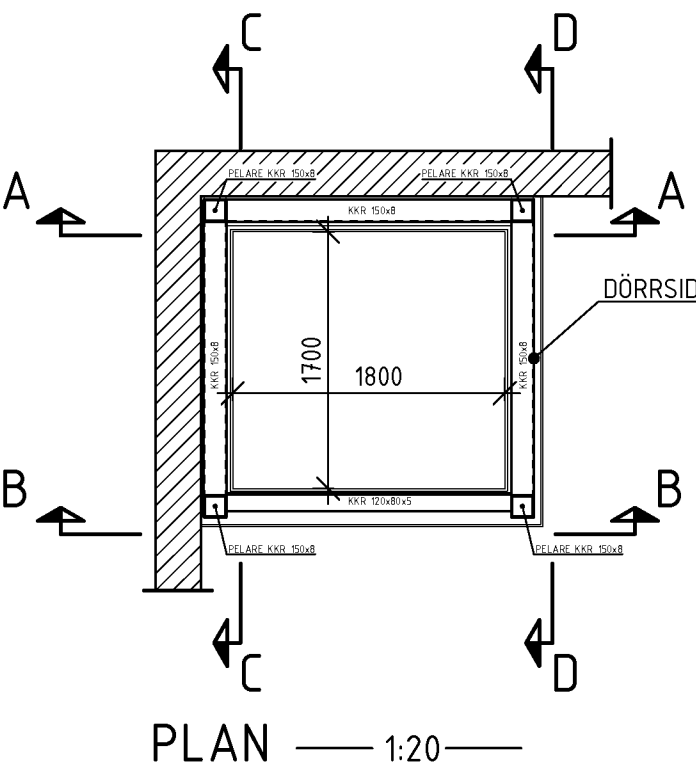

BET	ANT	ÄNDRINGEN AVSER	DATUM	SIGN
RELATIONSHANDLING				
VILDMANNEN 11				
LOKALISERINGSFIGUR				
UPPDRAG NR 20003				
DATUM 2022-11-07		RITAD AV K.A		HANDLIGGARE K.ANDERSSON
ELEVATION HISSSCHAKT DEL 3		ANSVARIG F.NORBÄCK		
FORMAT A1	SKALA 1:20	NUMMER K-20.2-12		BET -

