

FÖRESKRIFTER

SE DOKUMENT "VILDMANNEN 11, STOCKHOLM - KONSTRUKTIONSDOKUMENT"


FÖRKLARINGAR

ALLA MÅTT I MILLIMETER
ALLA PLUSHÖJDER I METER

- ① BOCKAT PLJ, b=ANPASSAS b=300, t=10 SVETSAS TILL LIGGANDE PROFIL MED a4 LÄNGS KORTSIDOR OCH FÄSTS TILL BEF. VÄGG MED
2 ST. ANKARSTÅNG HAS-U M16+
- INJEKTERINGSMASSA HILTI HIT-CT1 MOT BETONG
- INJEKTERINGSMASSA HILTI HIT-HY 270 MOT TEGEL

HÄNVISNINGAR

SE RITNING
PLANER K-20.1-08 - K-20.1-18
SEKTIONER K-20.2-10 - /XXX
DETALJER K-20.6-10 - /XXX

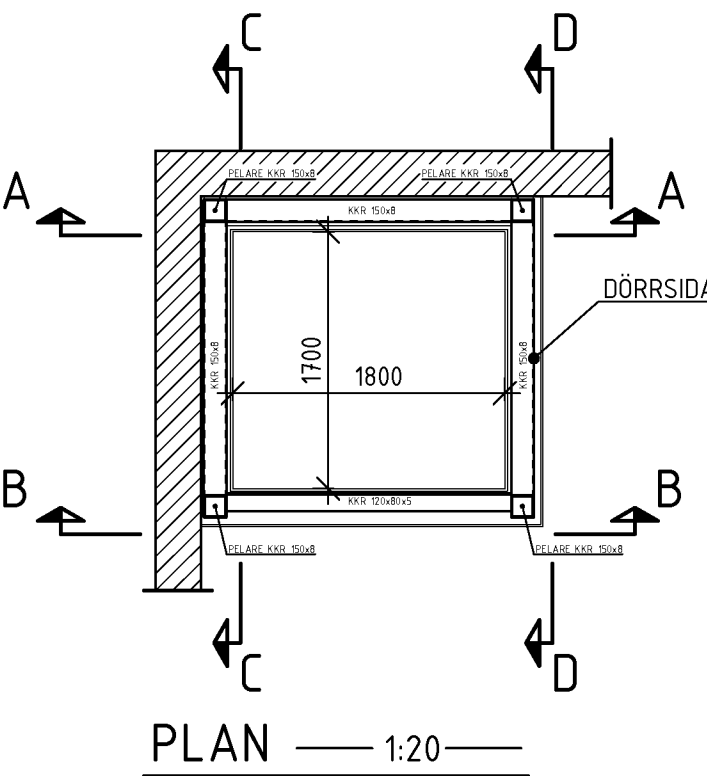


PLAN 1:20

BET	ANT	ÄNDRINGEN AVSER	DATUM	SIGN
-----	-----	-----------------	-------	------

RELATIONSHANDLING

VILDMANNEN 11

LOKALISERINGSFIGUR

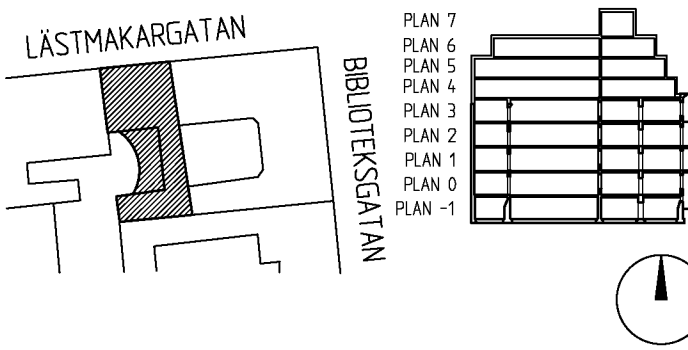

UPPDRAK NR 20003	RITAD AV K.A	HANDLÖSGÅRE K.ANDERSSON
DATUM 2022-11-07	ANSVARIG F.NORBÄCK	

ELEVATION
HISSSCHAKT
DEL 4

FORMAT	SKALA	NUMMER	BET
A1	1:20	K-20.2-13	-

AUTAGG

