

FÖRESKRIFTER

SE DOKUMENT "VILDMANNEN 11, STOCKHOLM - KONSTRUKTIONSDOKUMENT"


FÖRKLARINGAR

ALLA MÅTT I MILLIMETER  
ALLA PLUSHÖJDER I METER


- ① BOCKAT PLJ, b=ANPASSAS b=300, t=10 SVETSAS TILL LIGGANDE PROFIL MED a4 LÄNGS KORTSIDOR OCH FÄSTS TILL BEF. VÄGG MED  
2 ST. ANKARSTÅNG HAS-U M16+  
- INJEKTERINGSMASSA HILTI HIT-CT1 MOT BETONG  
- INJEKTERINGSMASSA HILTI HIT-HY 270 MOT TEGEL

HÄNVISNINGAR

SE RITNING  
PLANER K-20.1-08 - K-20.1-18  
SEKTIONER K-20.2-10 - /XXX  
DETALJER K-20.6-10 - /XXX

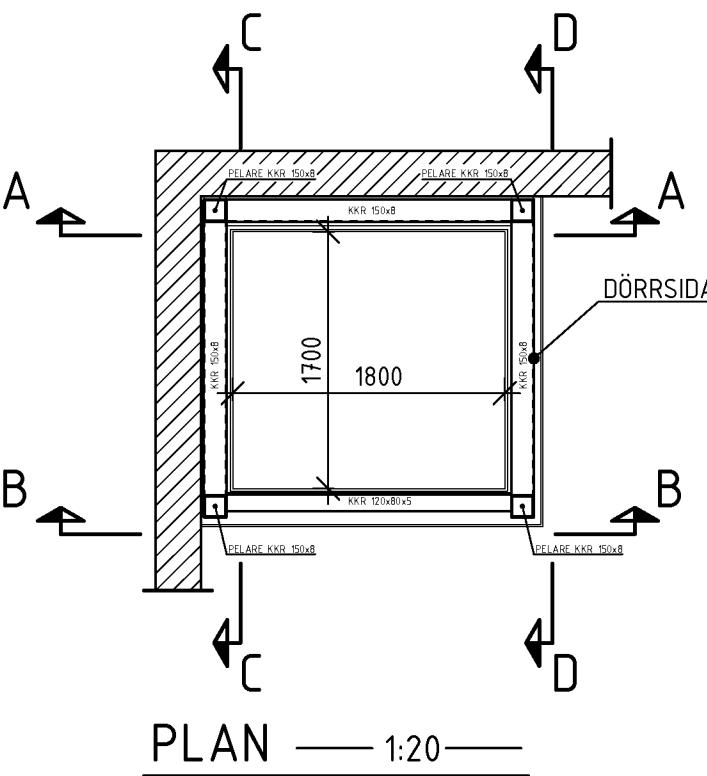

BET	ANT	ÄNDRINGEN AVSER	DATUM	SIGN
RELATIONSHANDLING				
VILDMANNEN 11				

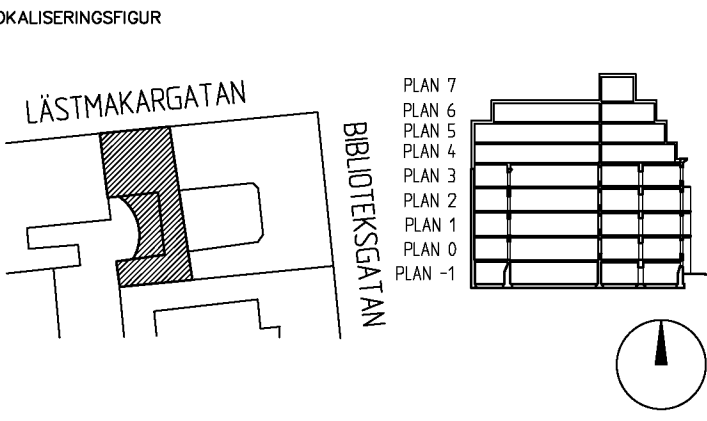

UPPDRAG NR 20003	RITAD AV K.A.	HANDLÖSGÅRE K.ANDERSSON
DATUM 2022-11-07	ANSVARIG F.NORBÄCK	

ELEVATION  
HISSCHAFT  
DEL 6

FORMAT	SKALA	NUMMER	BET
A1	1:20	K-20.2-15	-

