

FÖRESKRIFTER

SE DOKUMENT "VILDMANNEN 11, STOCKHOLM - KONSTRUKTIONSDOKUMENT"

FÖRKLARINGAR


ALLA MÅTT I MILLIMETER  
ALLA PLUSHÖJDER I METER

HÄNVISNINGAR

SE RITNING  
PLANER K-20.1-09 - K-20.1-17  
SEKTIONER K-20.2-10 - /XXX  
DETALJER K-20.6-10 - /XXX  
ARMERINGSPLANER K-22.1-09 - K-22.1-16

BET	ANT	ÄNDRINGEN AVSER	DATUM	SIGN
-----	-----	-----------------	-------	------


RELATIONSHANDLING  
VILDMANNEN 11

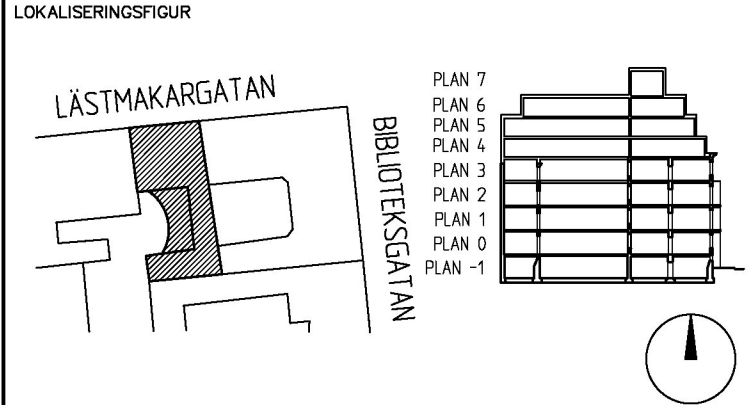


UPPRÄG NR 20003	RITAD AV K.A	HANDLÄGGARE K.ANDERSSON
DATUM 2022-11-07	ANSVARIG F.NORBÄCK	

DETALJER  
DEL 1


FORMAT	SKALA	NUMMER	BET
A1	1:20	K-20.6-10	-

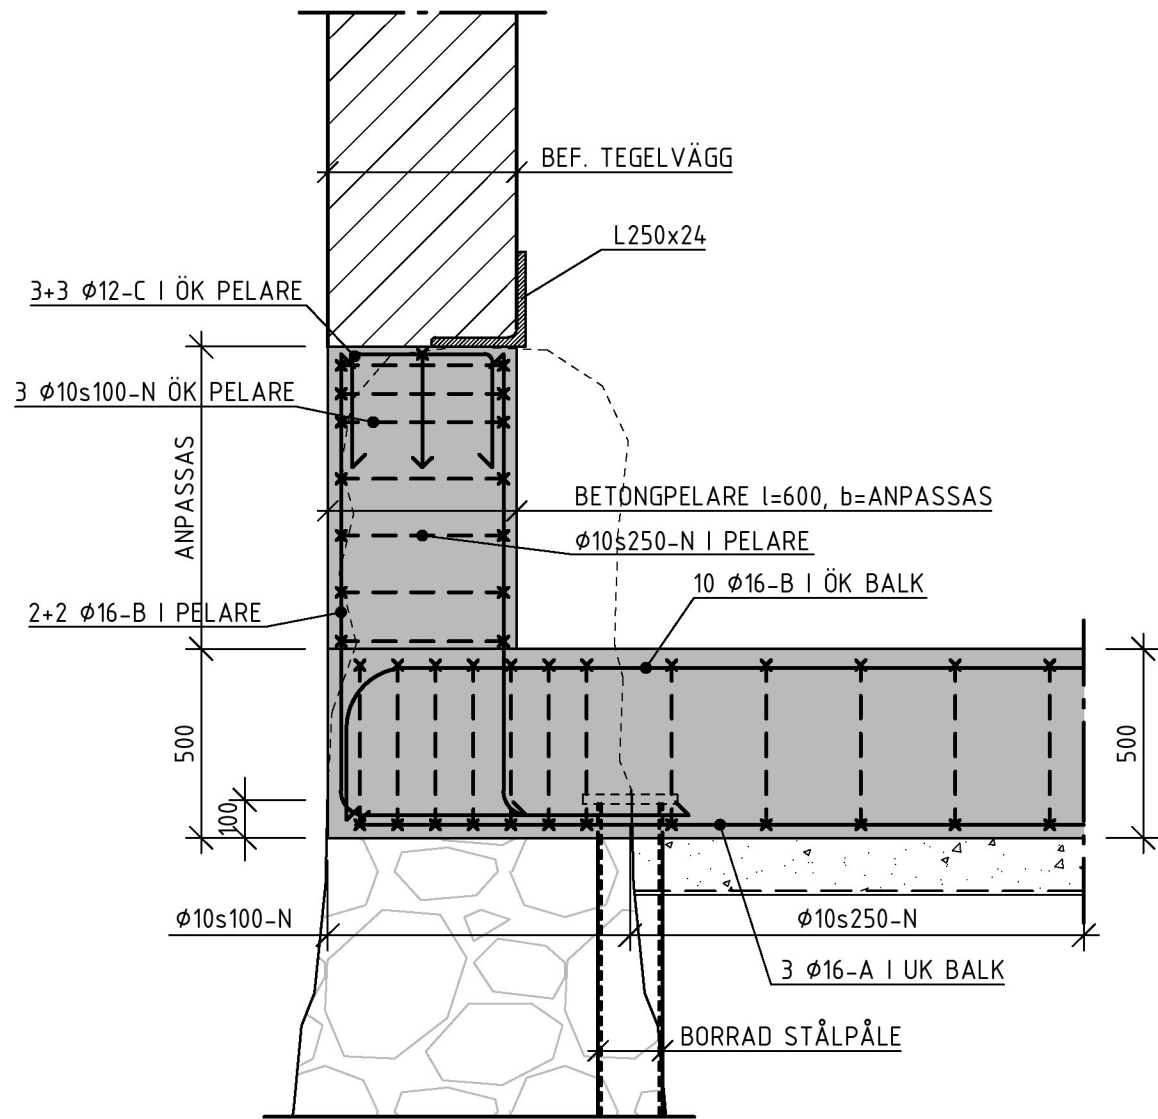


A-A 1:20

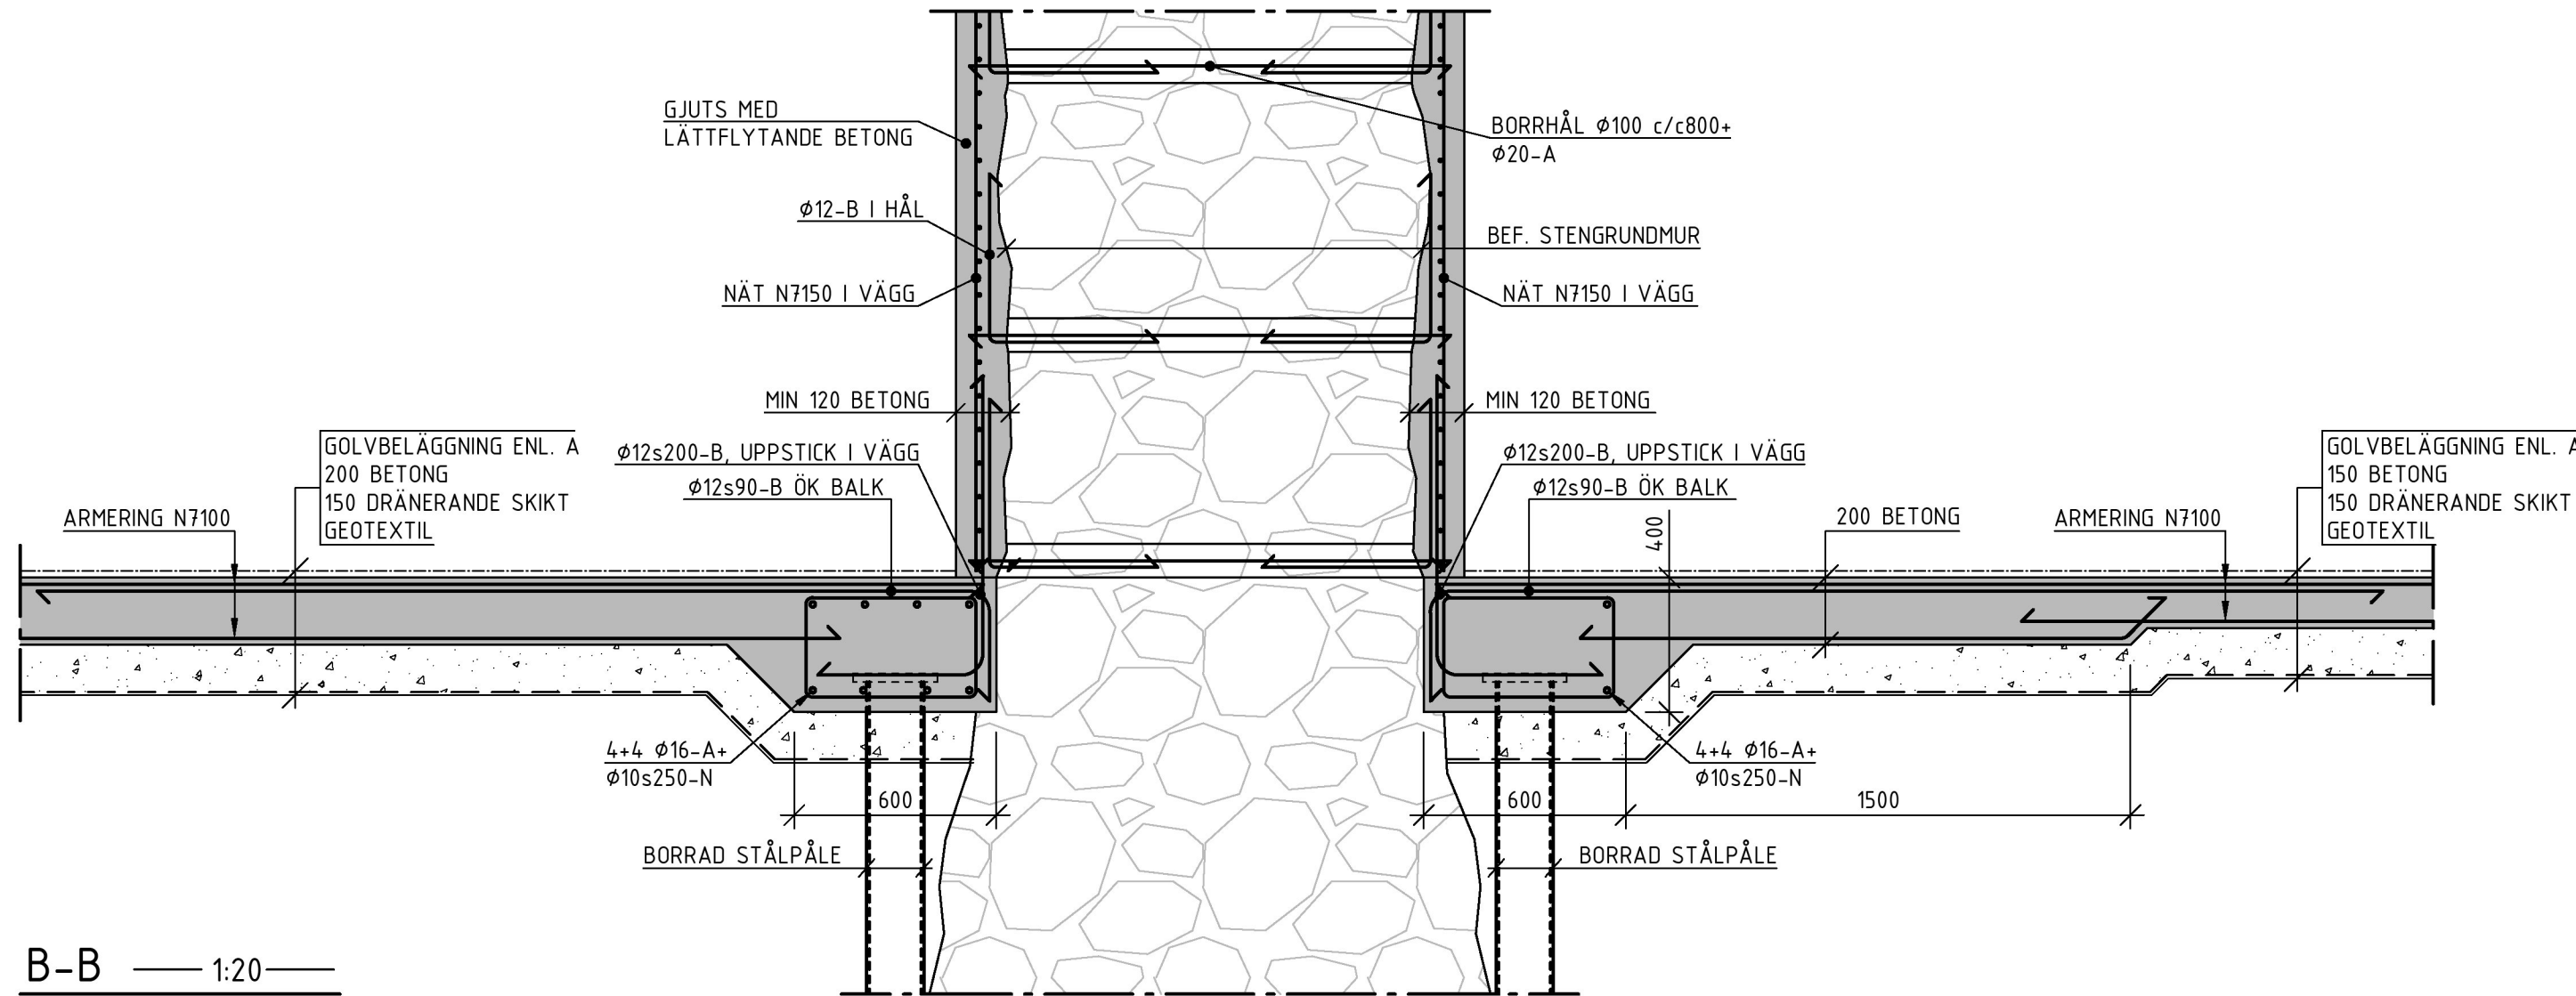


B-B 1:20

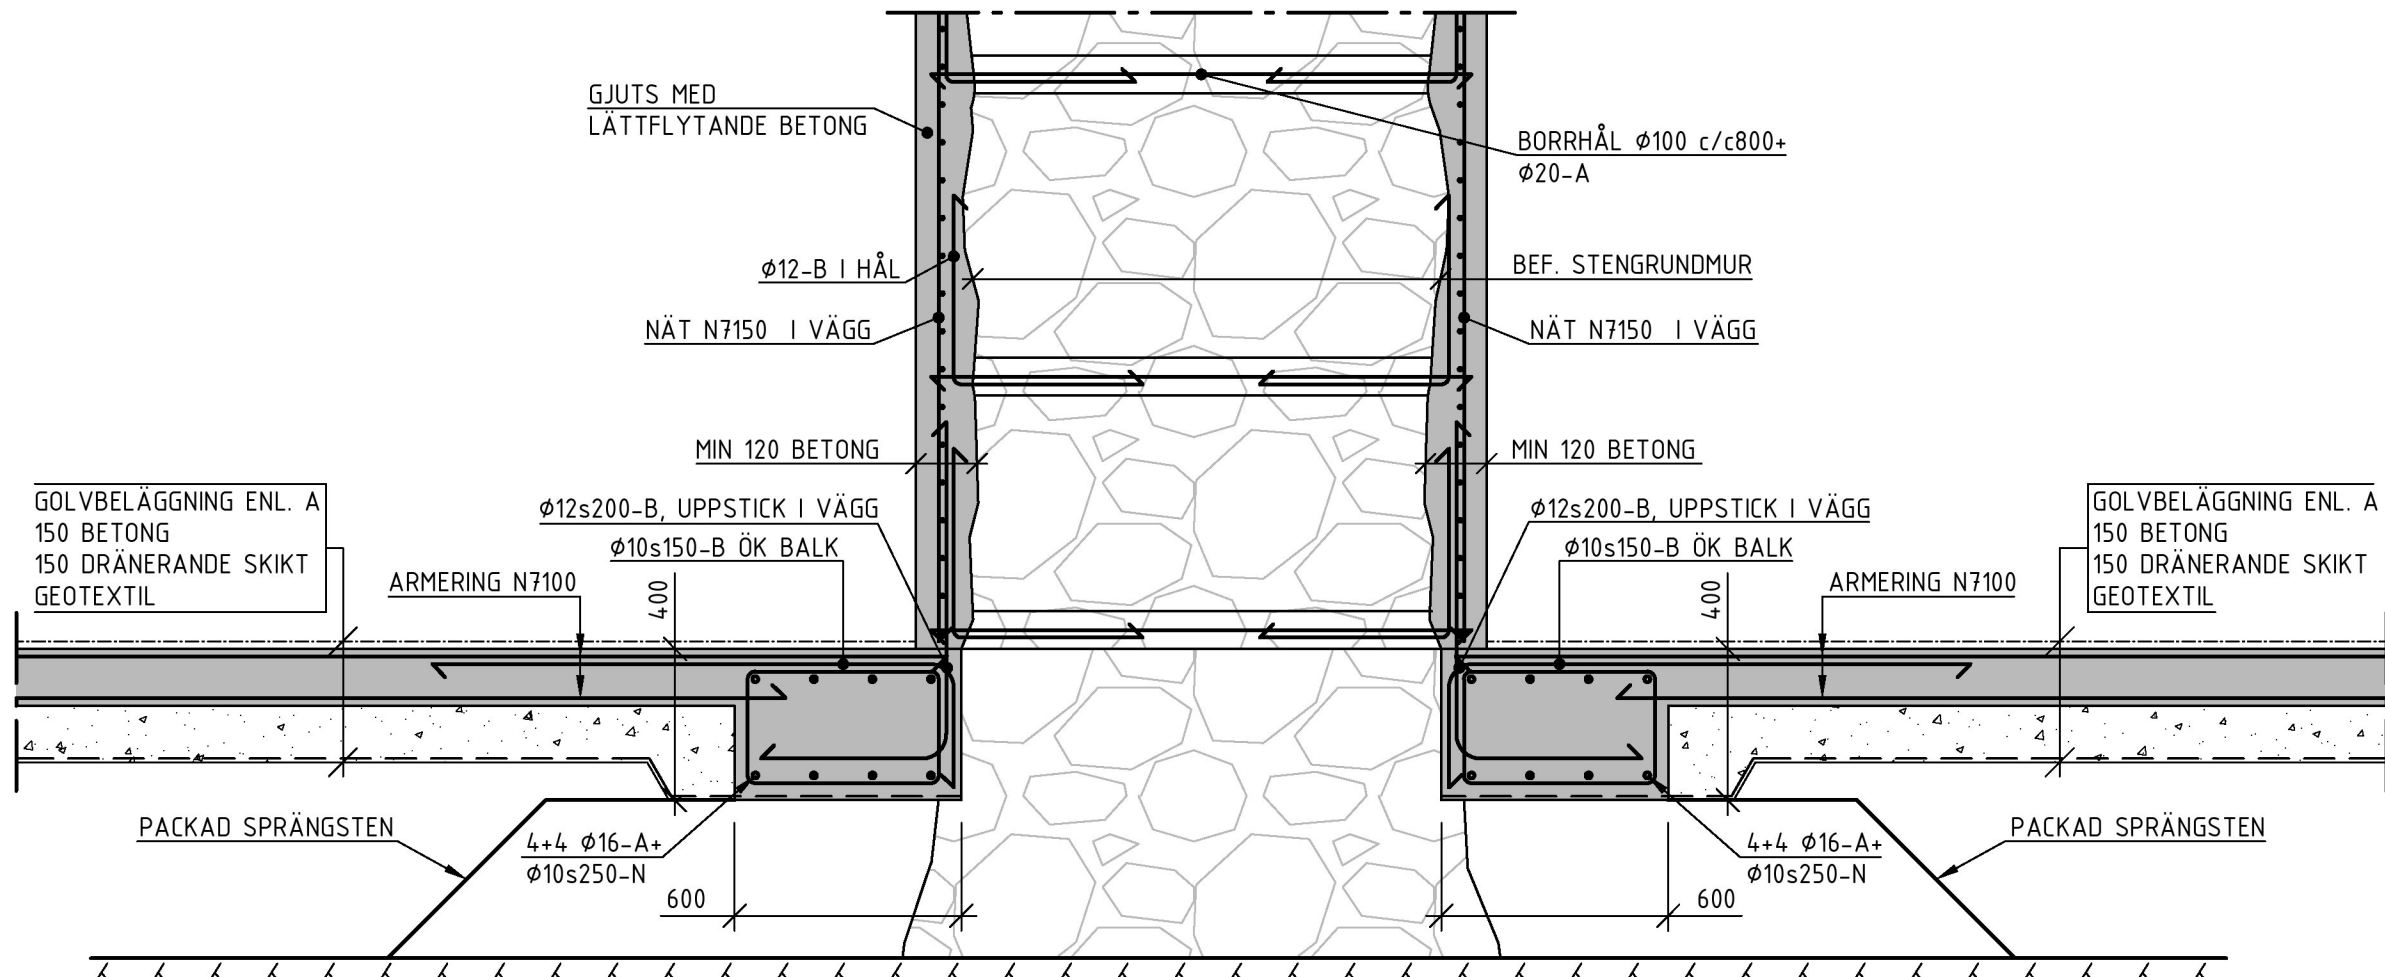


C-C 1:20

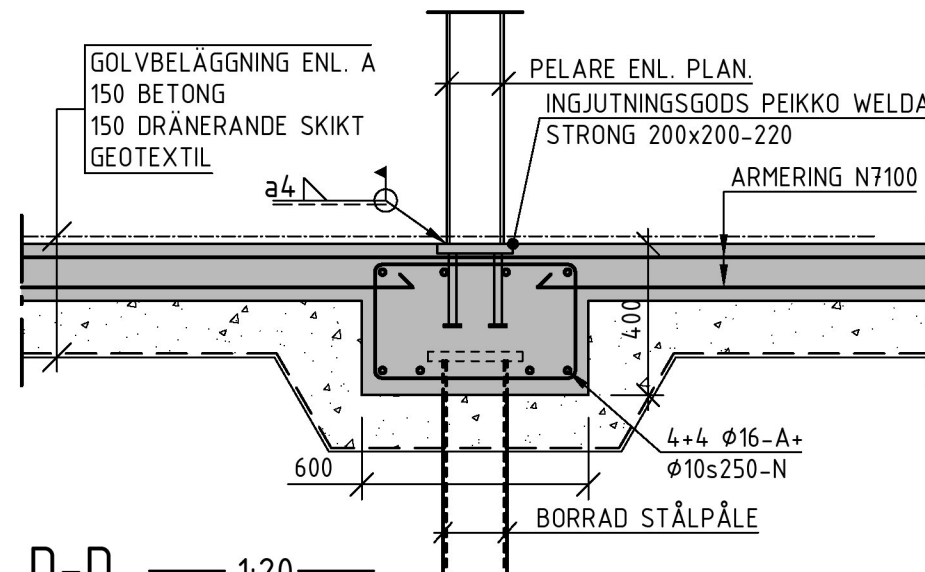


D-D 1:20

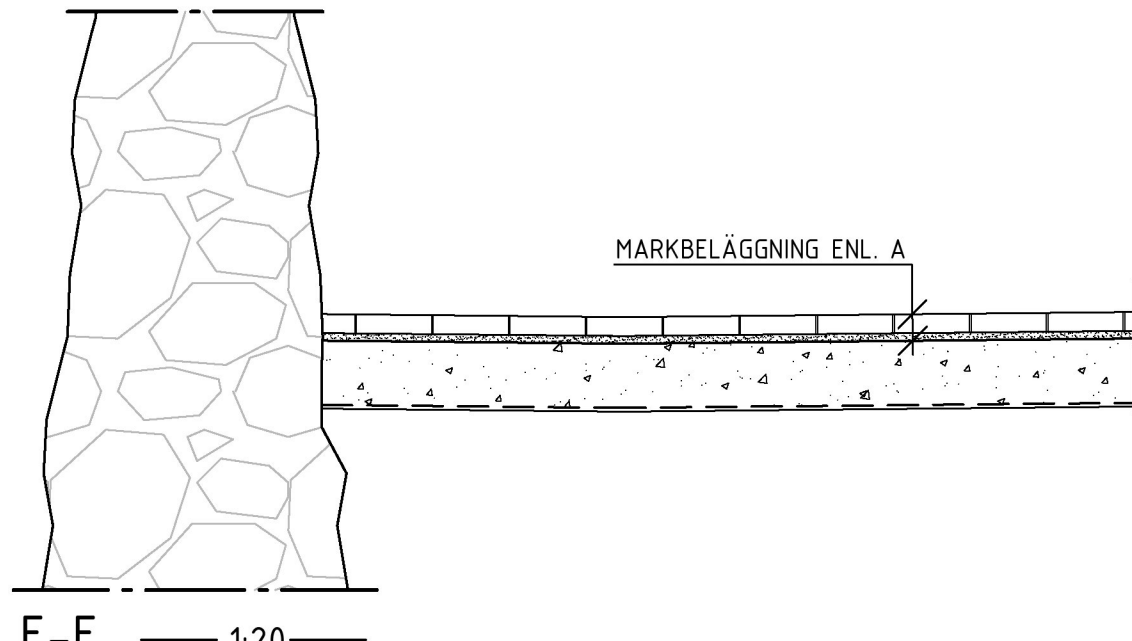

E-E 1:20

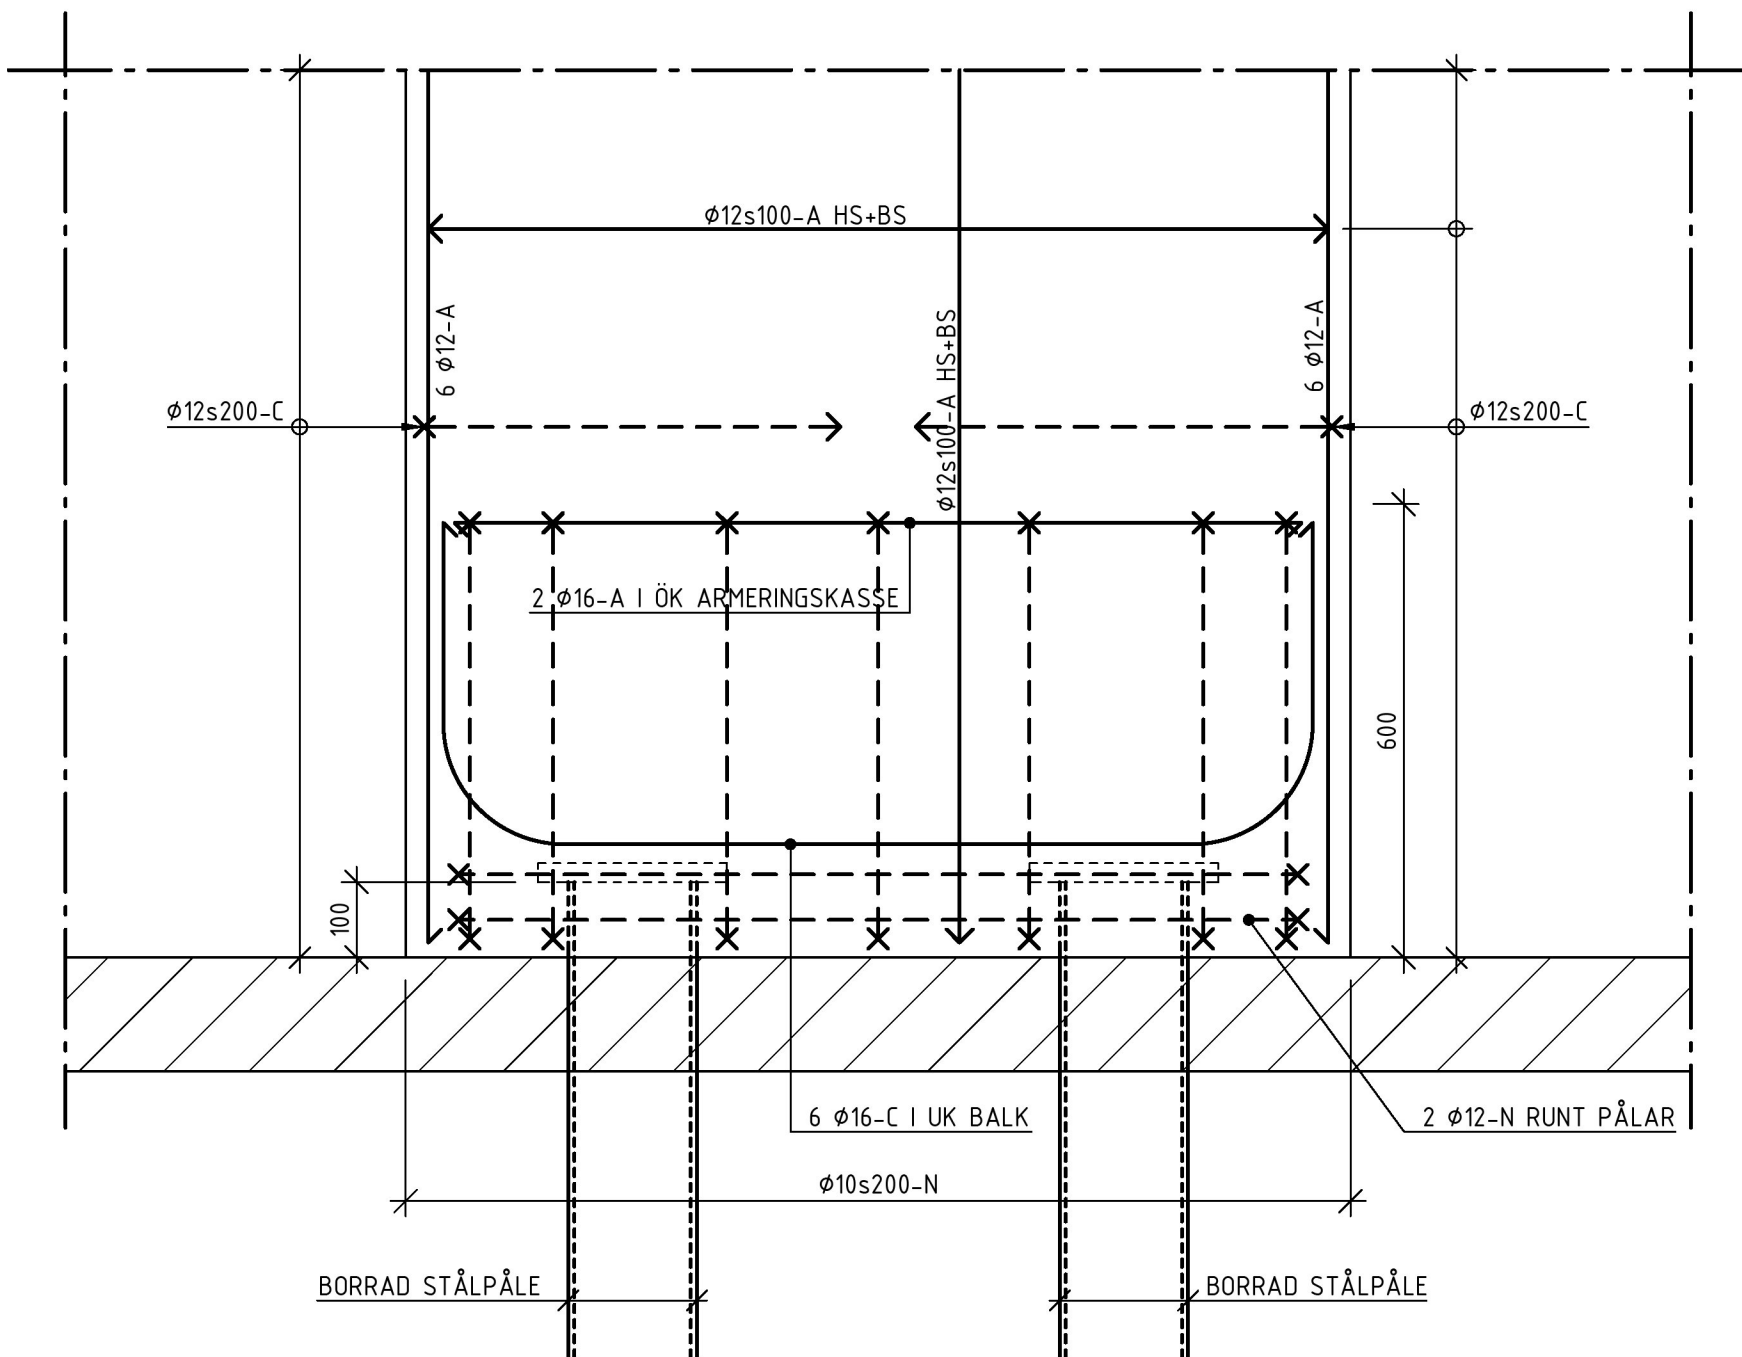

FUNDAMENT 1 1:10

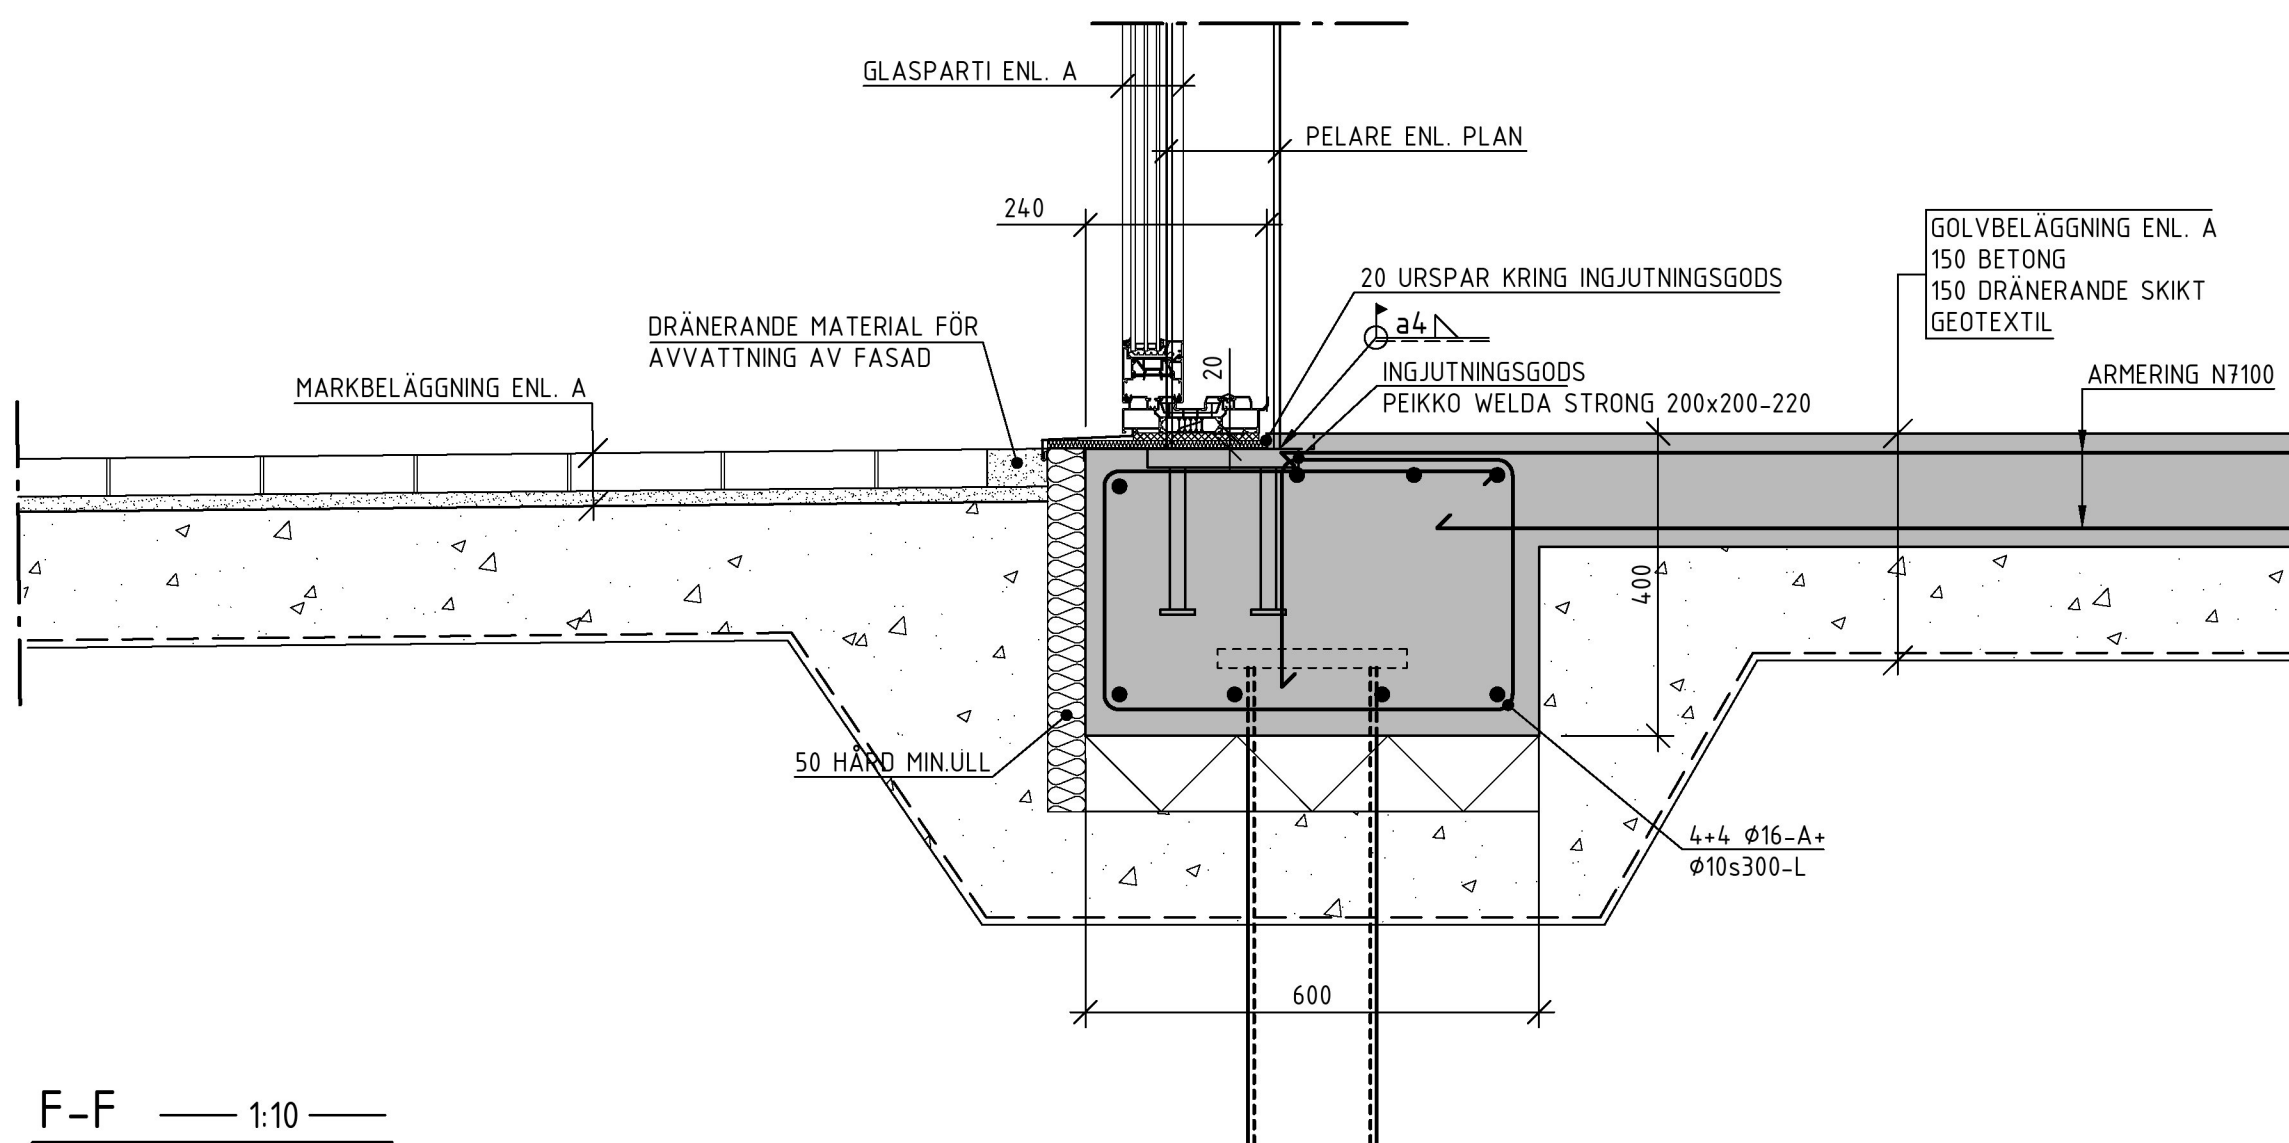

F-F 1:10

