




DELPLAN 1 — 1:20 —

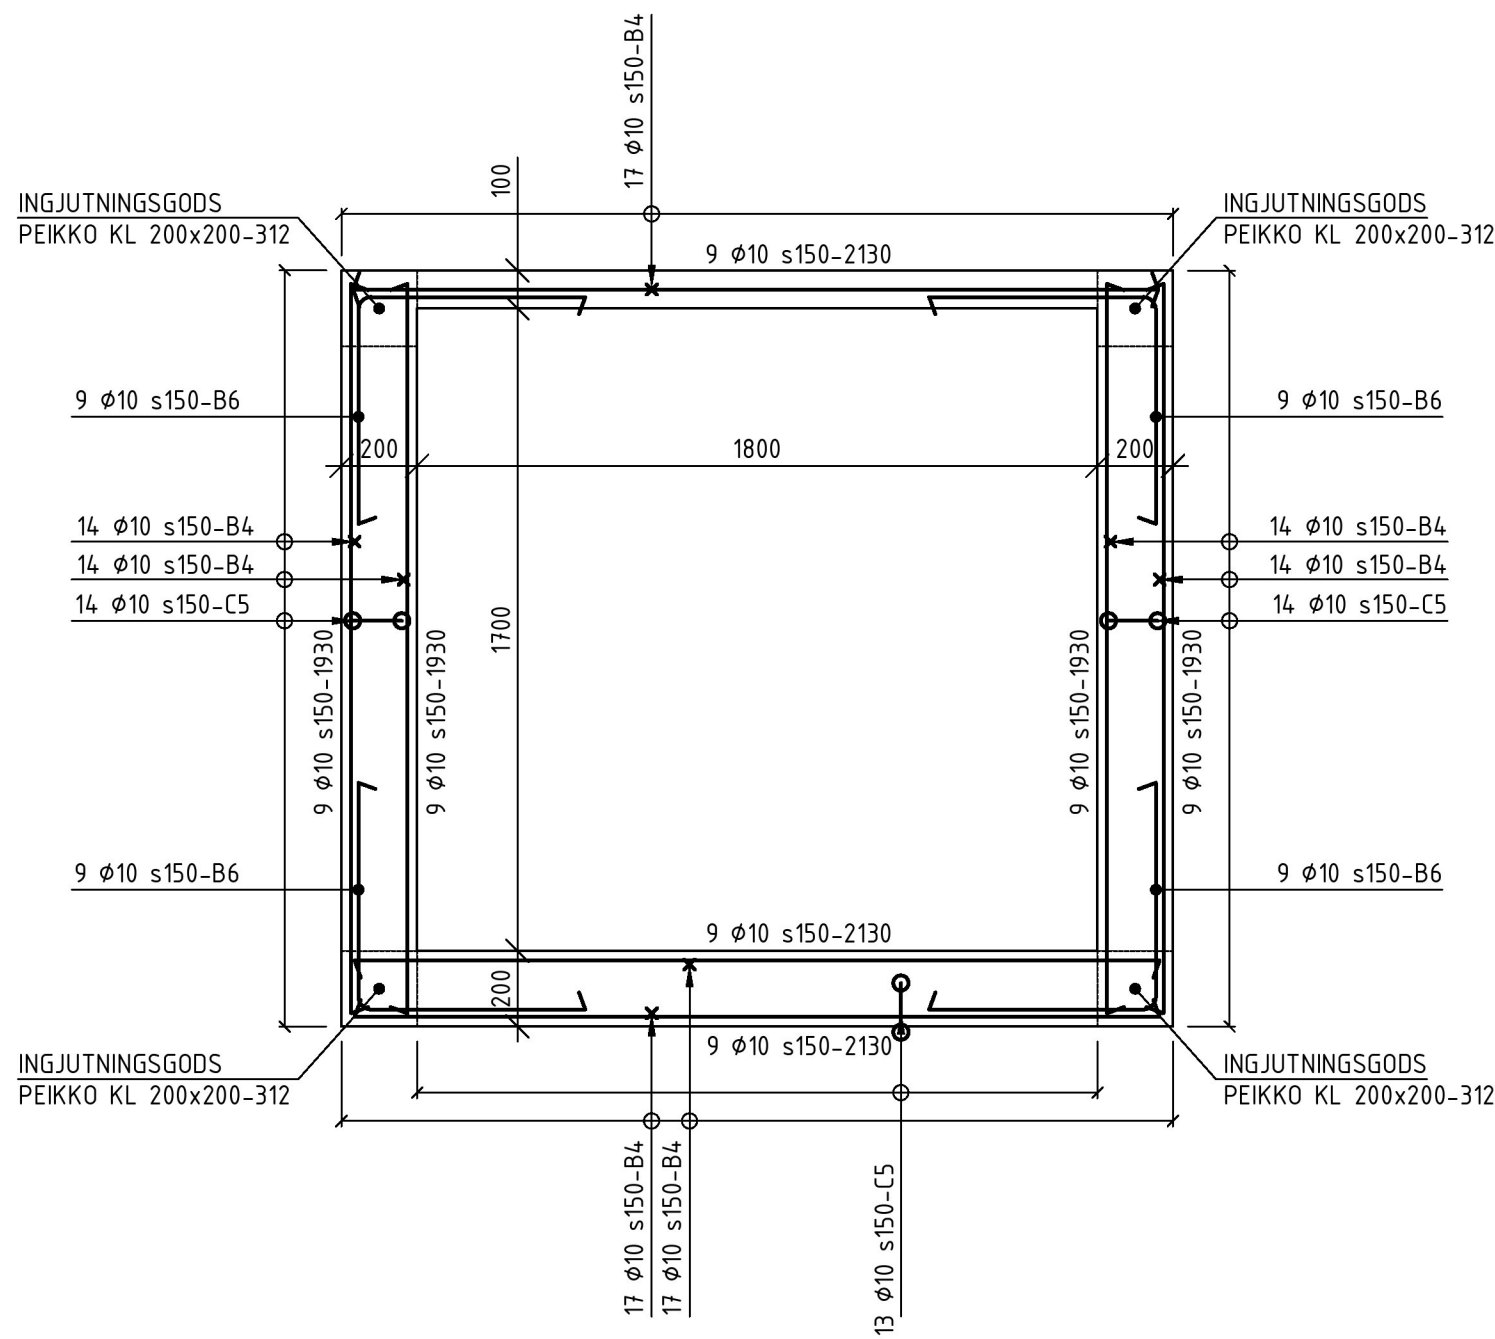

a-a — 1:20 —

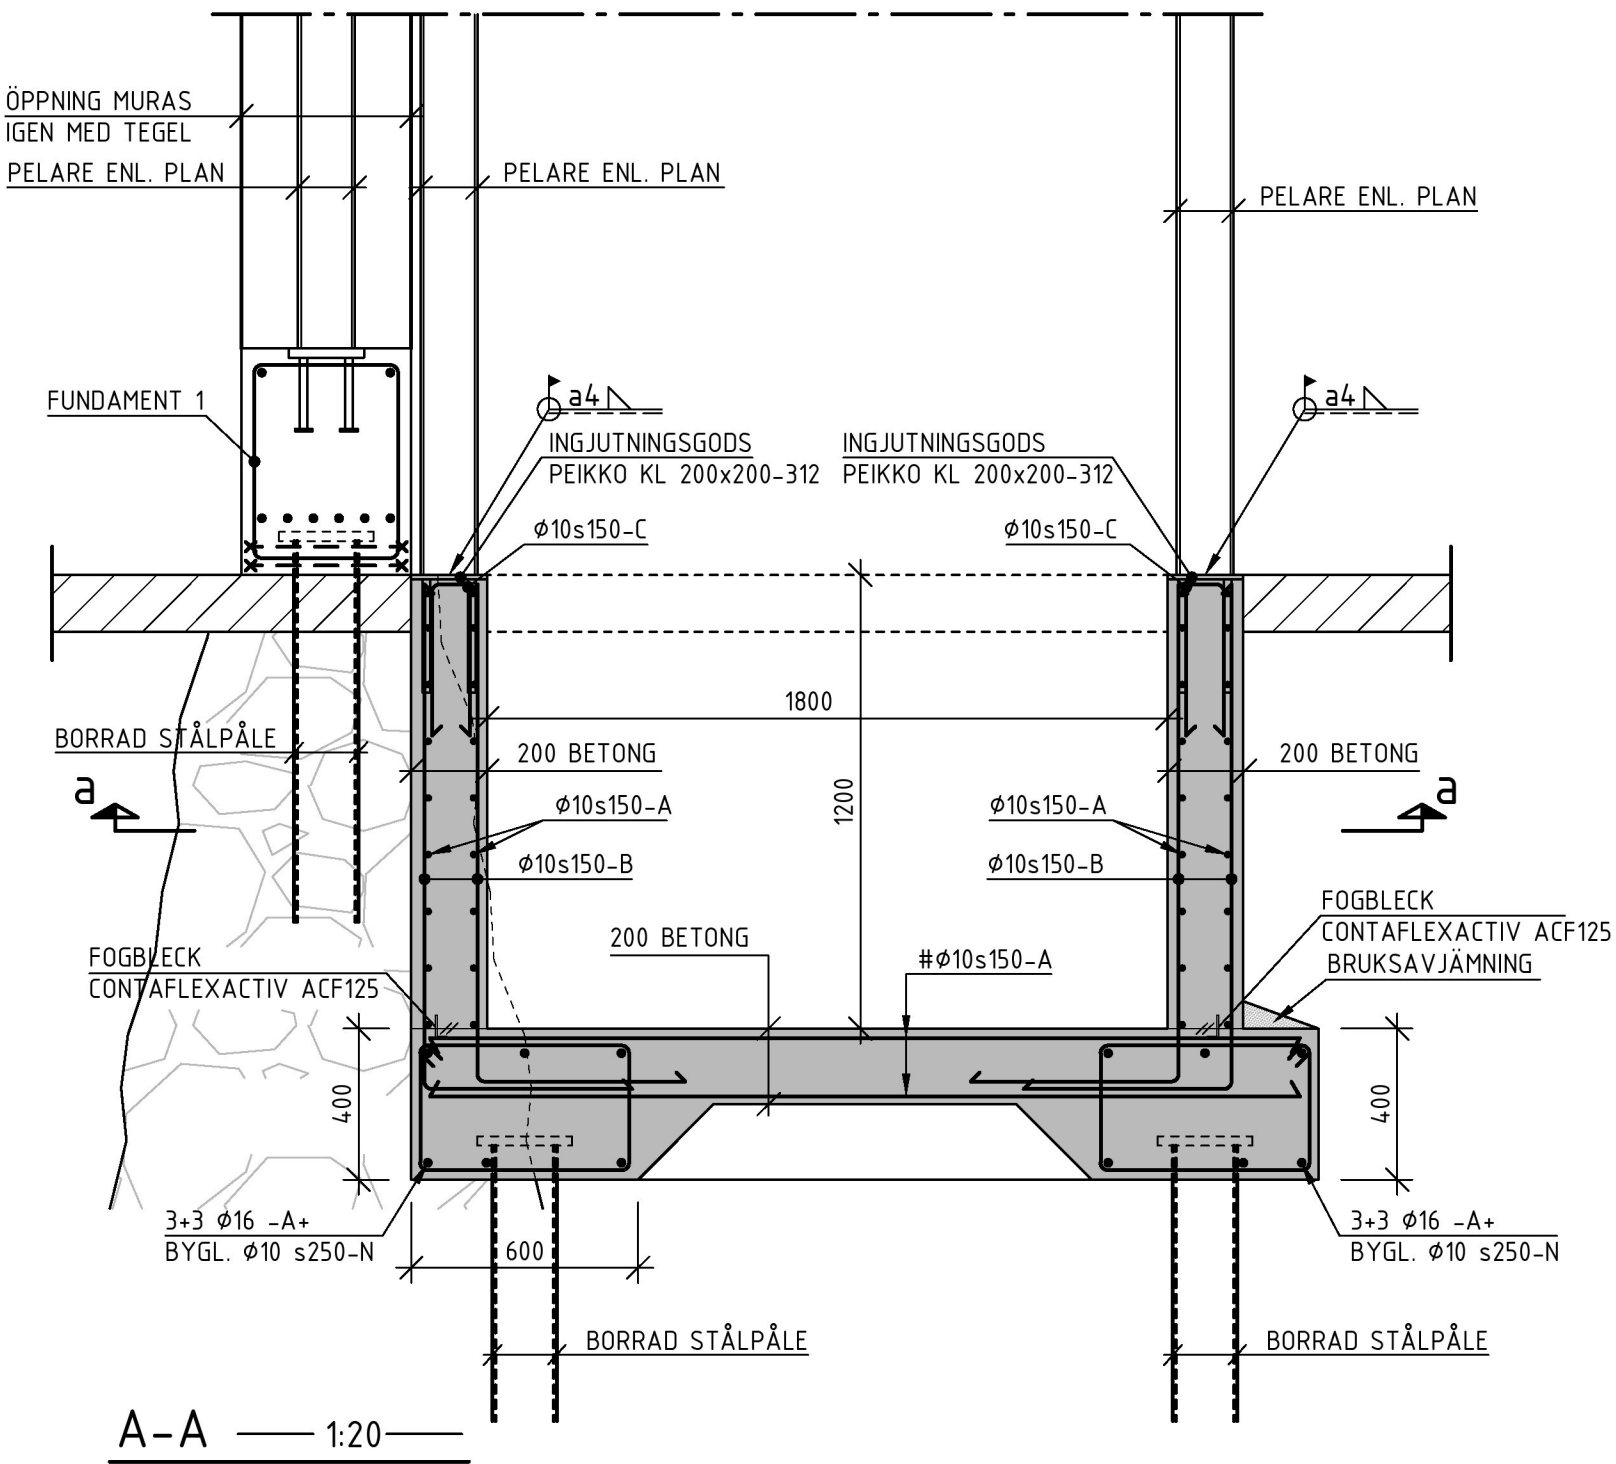

A-A — 1:20 —

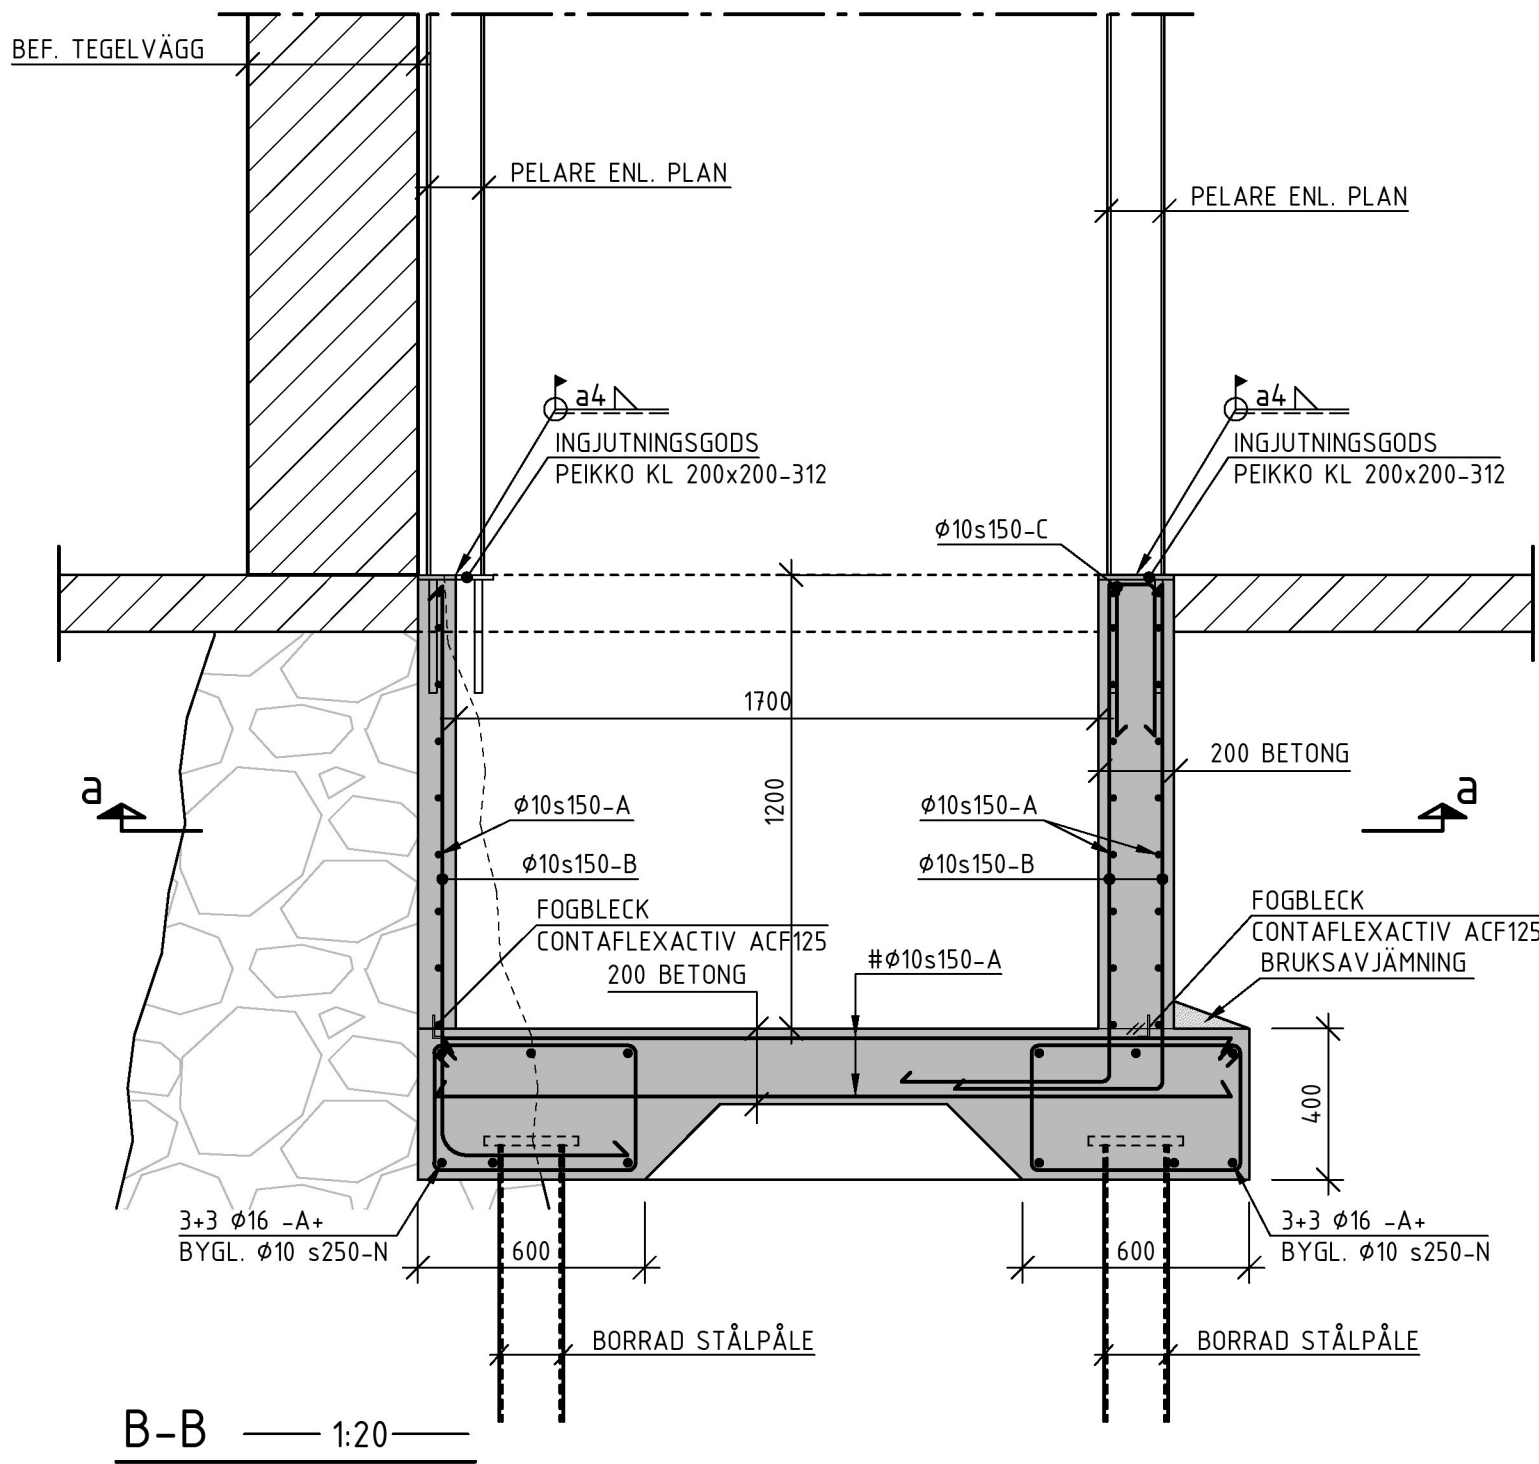

B-B — 1:20 —

## FÖRESKRIFTER

SE DOKUMENT "VILDMANNEN 11, STOCKHOLM - KONSTRUKTIONSDOKUMENT"

## FÖRKLARINGAR

ALLA MÅTT I MILLIMETER  
ALLA PLUSHÖJDER I METER


## HÄNVISNINGAR

SE RITNING  
PLANER K-20.1-09 - K-20.1-17  
SEKTIONER K-20.2-10 - /XXX  
DETALJER K-20.6-10 - /XXX  
ARMERINGSPÄNER K-22.1-09 - K-22.1-16

BET	ANT	ÄNDRINGEN AVSER	DATUM	SIGN
-----	-----	-----------------	-------	------

## RELATIONSHANDLING

## VILDMANNEN 11

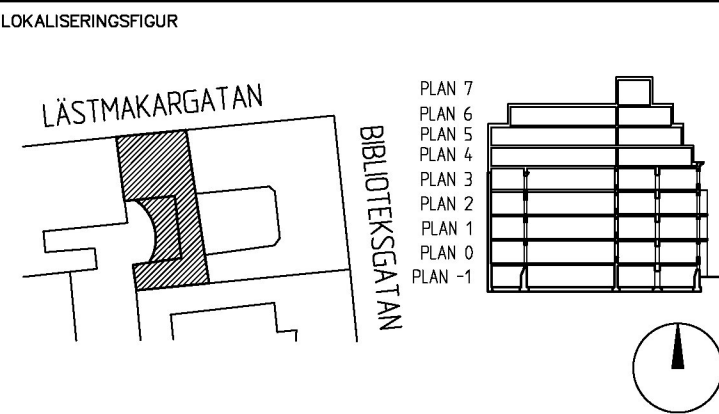

UPPDRAG NR 20003	RITAD AV K.A	HANDLÄGGARE K.ANDERSSON
DATUM 2022-11-07	ANSVÄRIG F.NORBACK	

DETALJER  
DEL 2  
HISSGRÖP

FORMAT	SKALA	NUMMER	BET
A1	1:20	K-20.6-11	-

