




AVVÄXLING 1 1:20  
AVVÄXLING VÄGG MELLAN MÖTESRUM/LOUNGE, PLAN 10

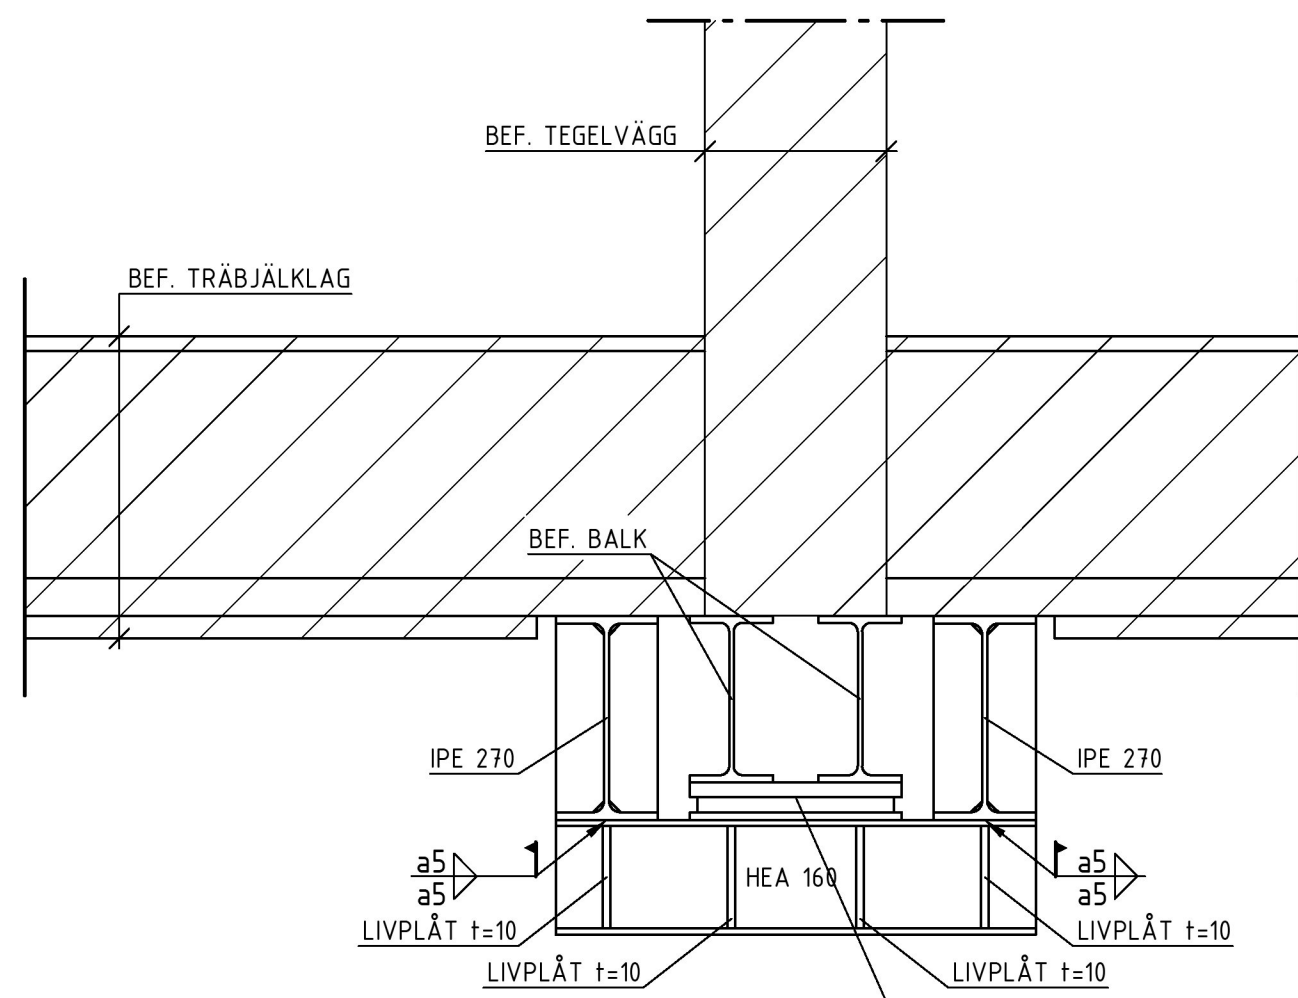


a-a 1:10

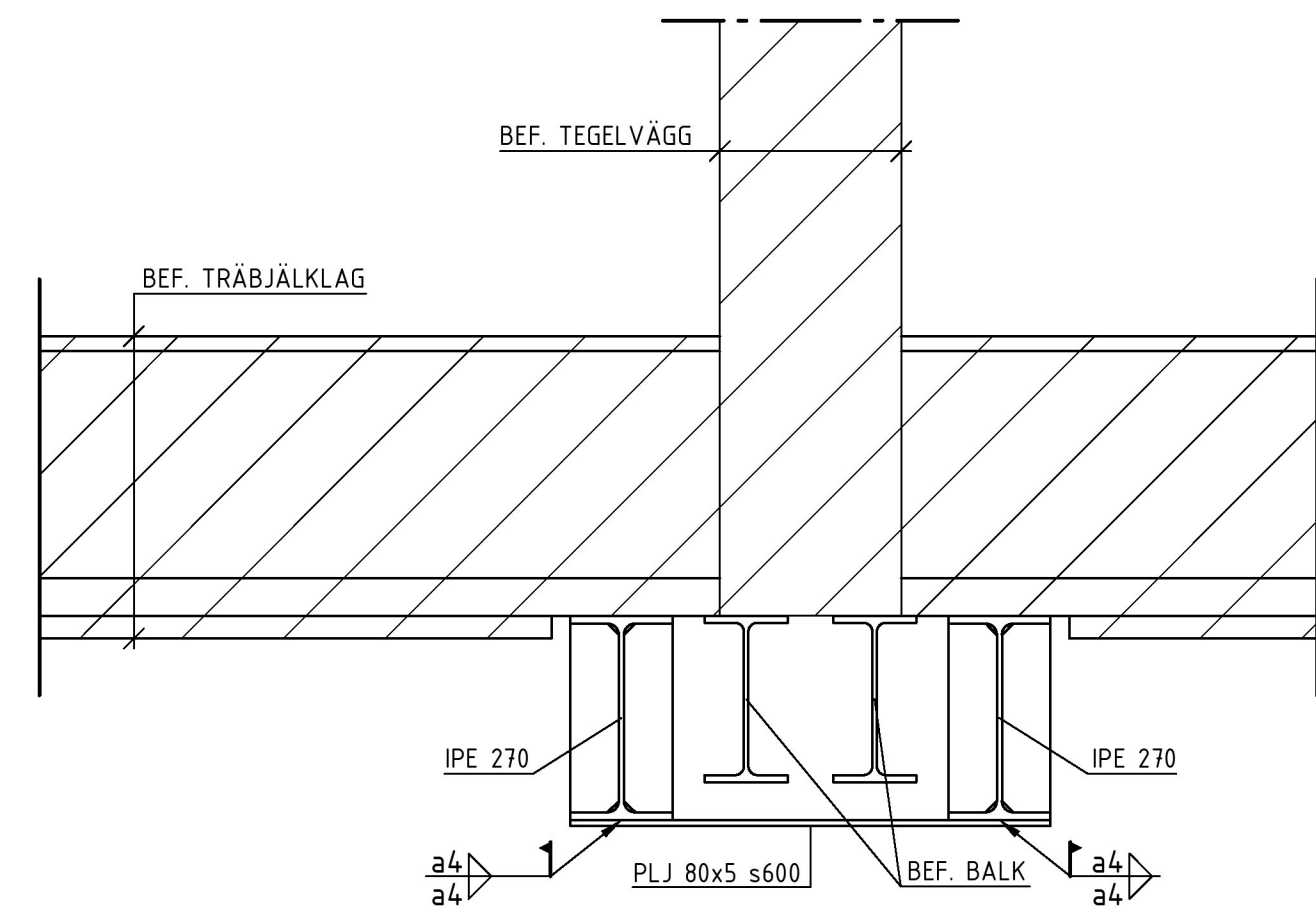


b-b 1:10

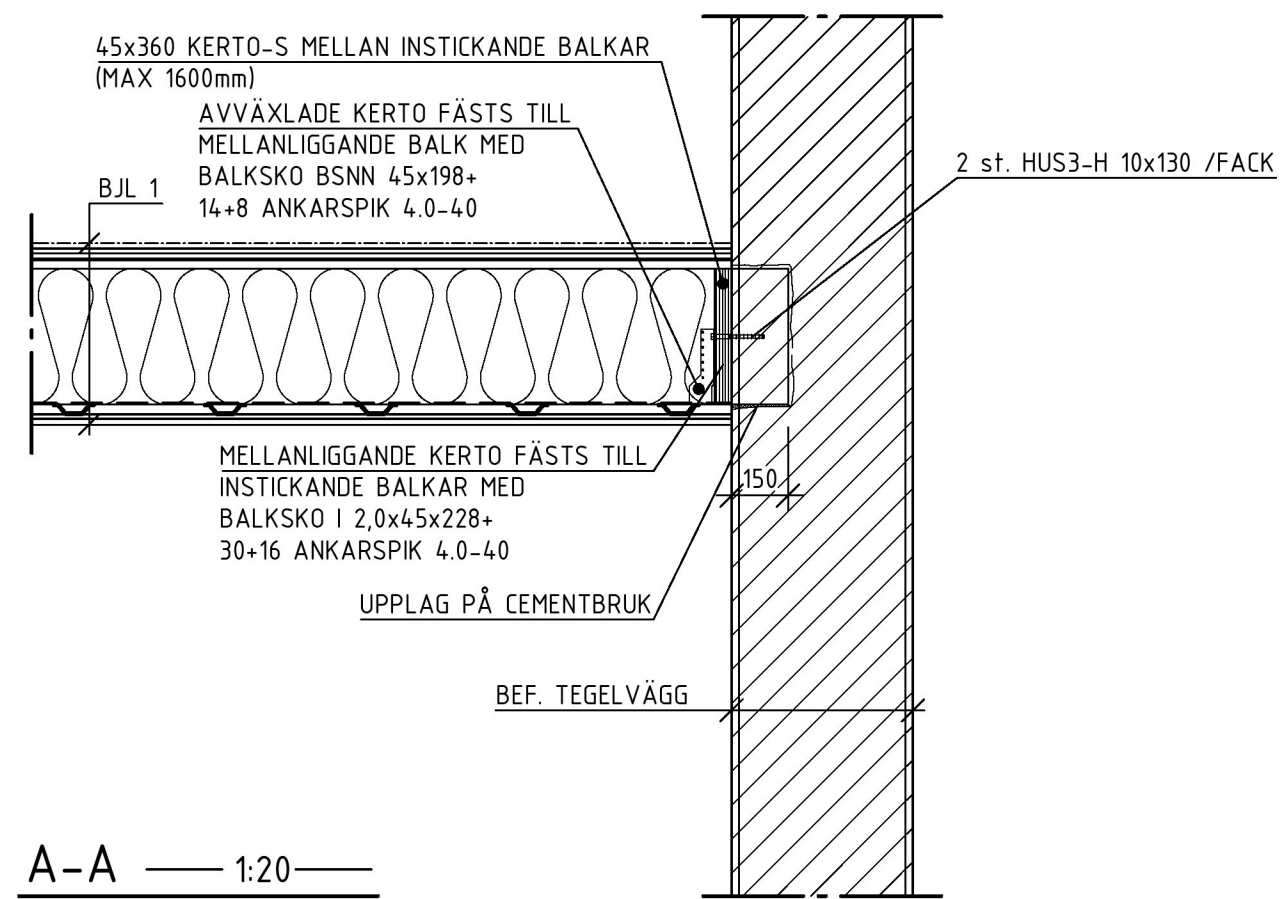


A-A 1:20

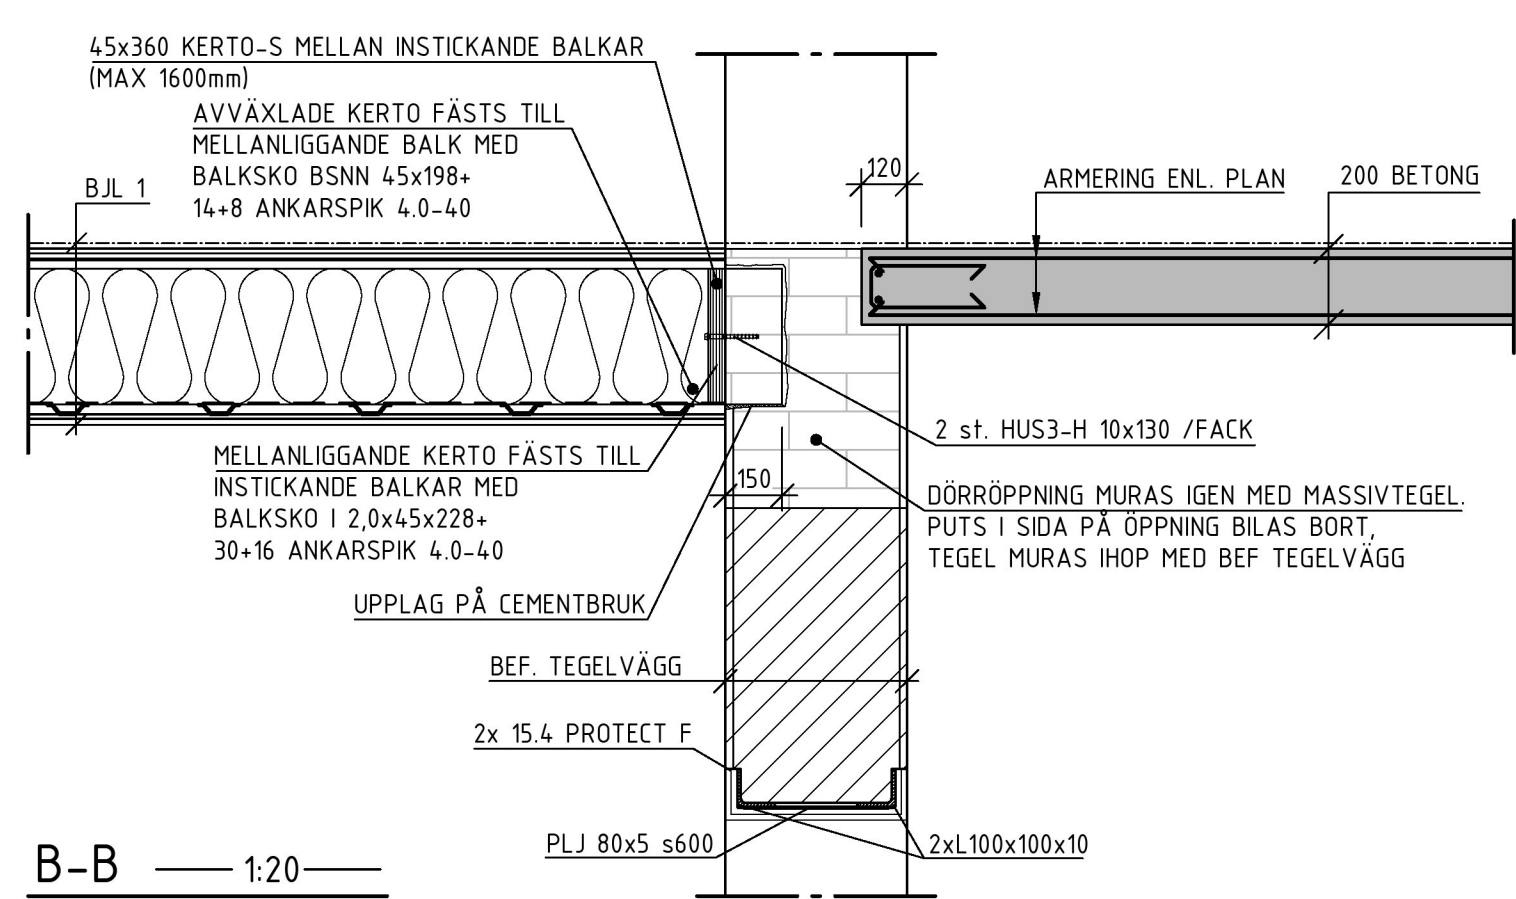


B-B 1:20

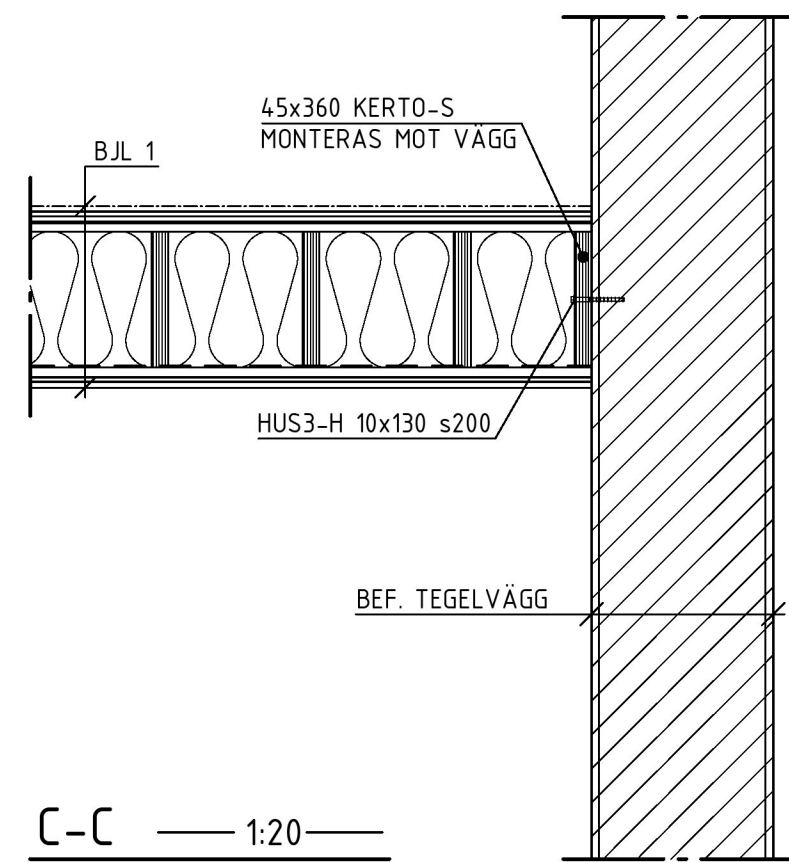


C-C 1:20

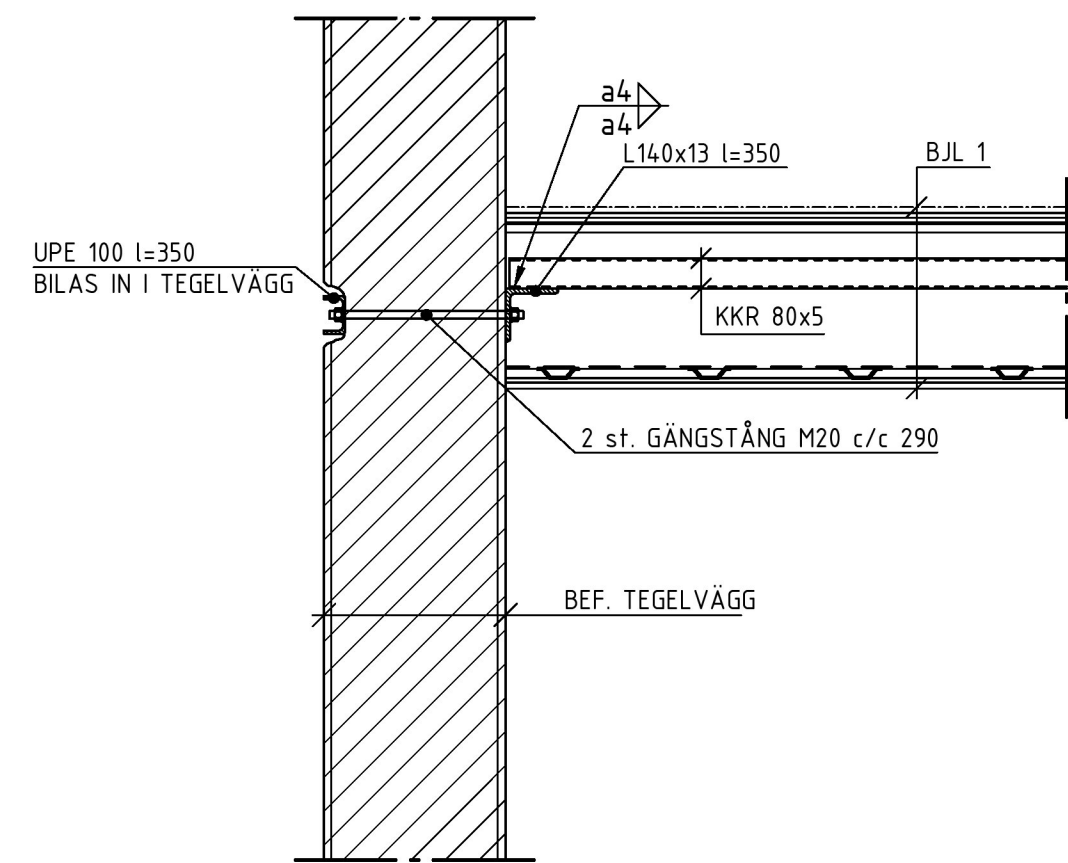


VS 1 1:20  
VÄGGSTAGNING, YTTERVÄGG

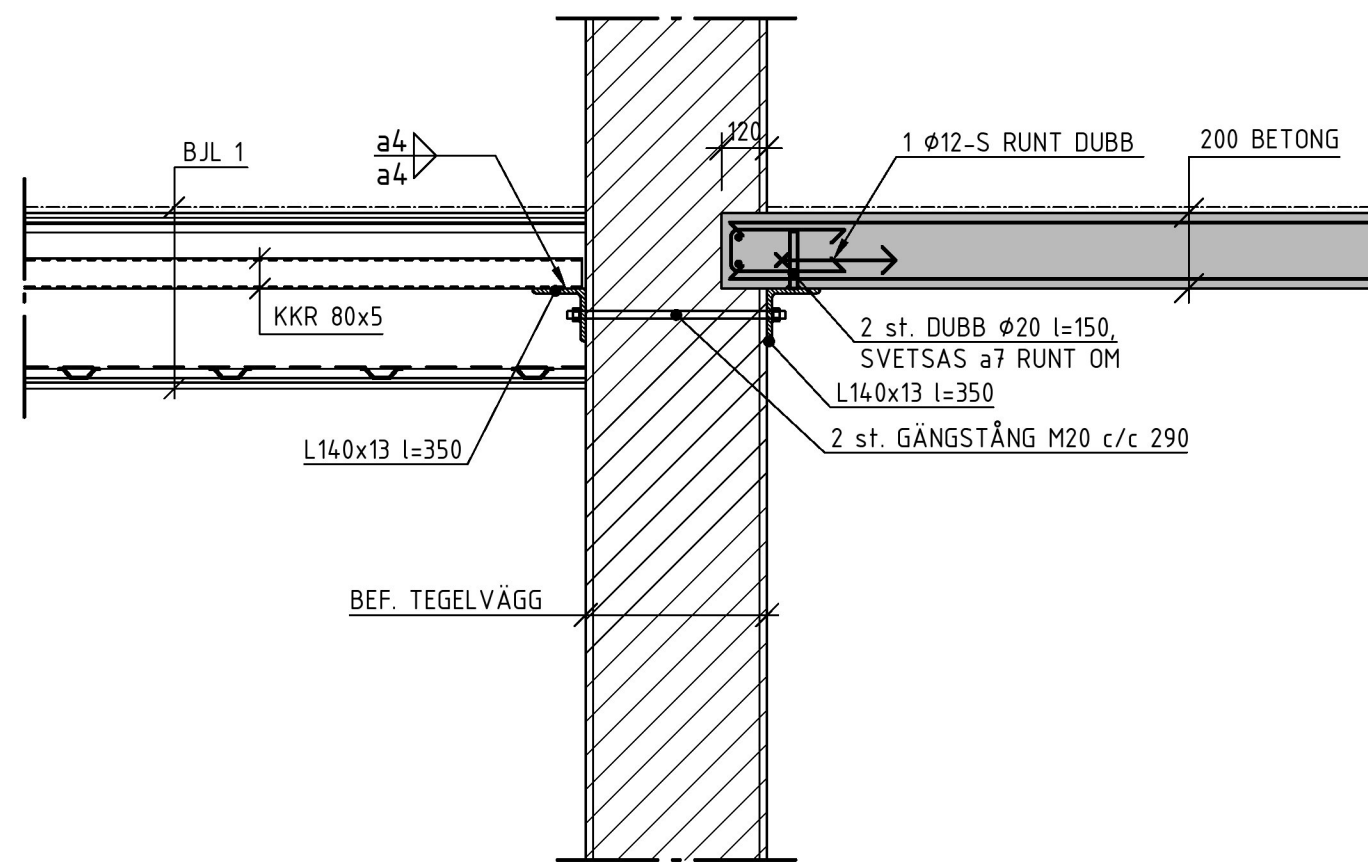


VS 2 1:20  
VÄGGSTAGNING, MOT INNERGÅRD

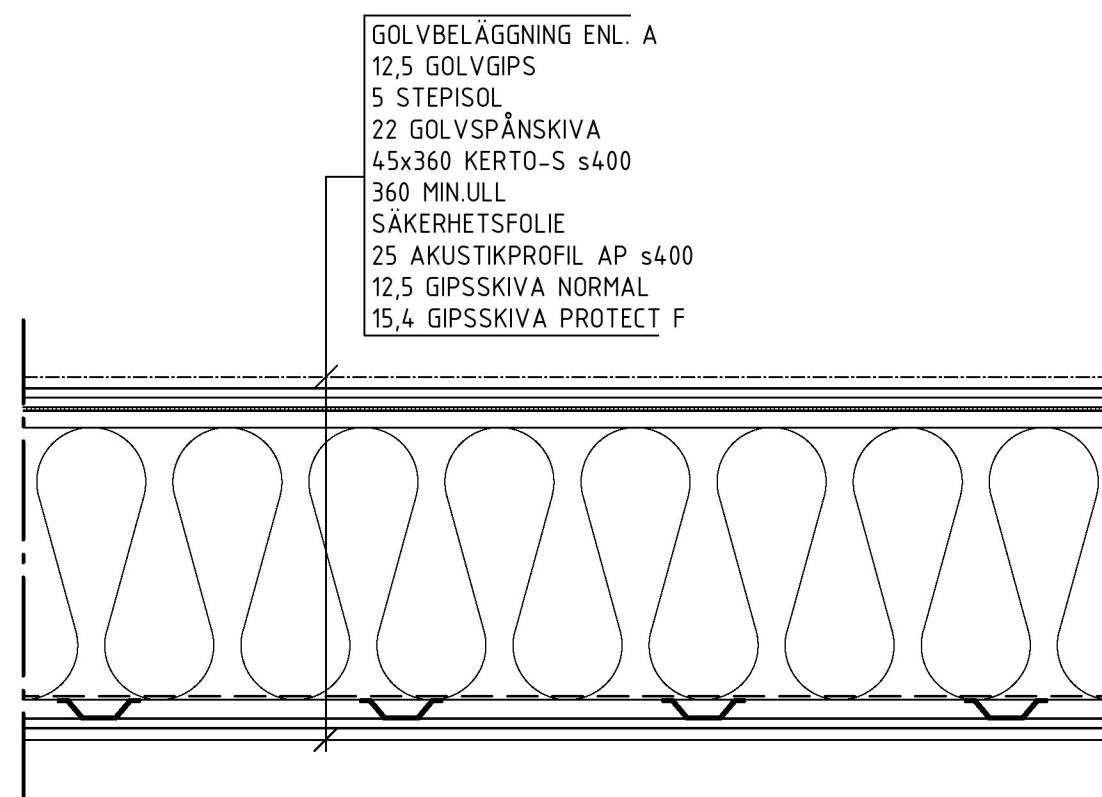

BJL 1 BJÄLKLAGSTYP 1 1:10

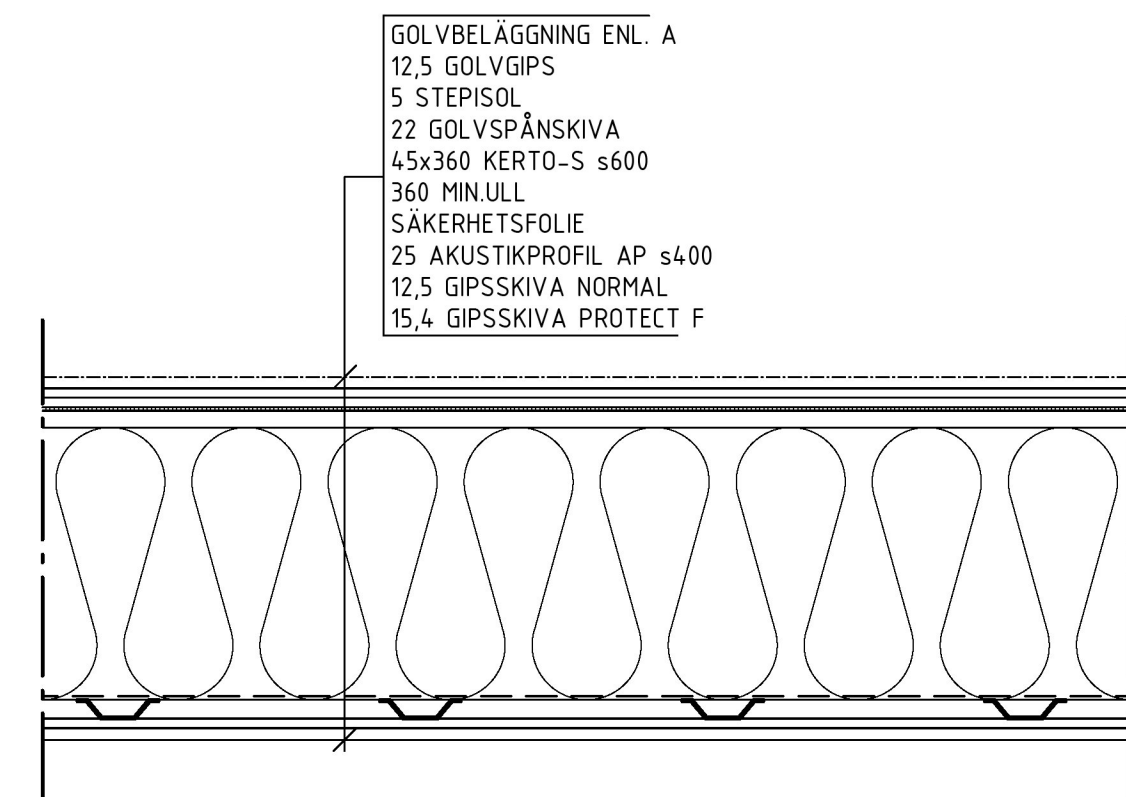

BJL 2 BJÄLKLAGSTYP 1 1:10

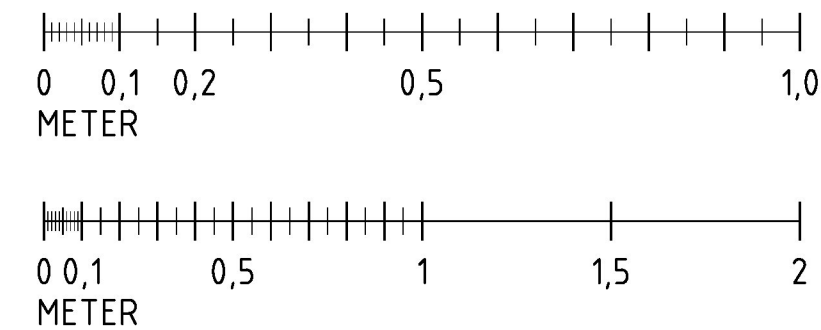

## FÖRESKRIFTER

SE DOKUMENT "VILDMANNEN 11, STOCKHOLM - KONSTRUKTIONSDOKUMENT"

## FÖRKLARINGAR

ALLA MÅTT I MILLIMETER  
ALLA PLUSHÖJDER I METER

## HÄNVISNINGAR


SE RITNING  
PLANER K-20.1-09 - K-20.1-17  
SEKTIONER K-20.2-10 - /XXX  
DETALJER K-20.6-10 - /XXX  
ARMERINGSPLANER K-22.1-09 - K-22.1-16

| BET | ANT | ÄNDRINGEN AVSER | DATUM | SIGN |
|-----|-----|-----------------|-------|------|
|-----|-----|-----------------|-------|------|

## RELATIONSHANDLING

### VILDMANNEN 11

LOKALISERINGSGRUPP

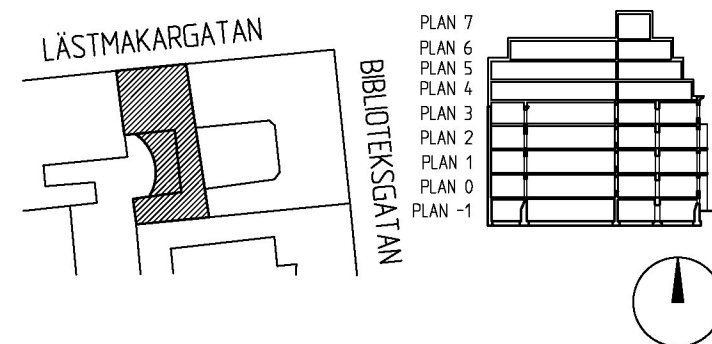

| UPPDRAG NR | RITAD AV | HANDLÄGGARE |
|------------|----------|-------------|
|------------|----------|-------------|

|       |      |             |
|-------|------|-------------|
| 20003 | K.A. | K.ANDERSSON |
|-------|------|-------------|

| DATUM | ANSVARIG |
|-------|----------|
|-------|----------|

|            |           |
|------------|-----------|
| 2022-11-07 | F.NORBACK |
|------------|-----------|

DEL 4  
AVVÄXLINGAR, TRÄBJÄLKLAG

| FORMAT | SKALA | NUMMER | BET |
|--------|-------|--------|-----|
|--------|-------|--------|-----|

|    |            |           |   |
|----|------------|-----------|---|
| A1 | 1:20, 1:10 | K-20.6-13 | - |
|----|------------|-----------|---|