




A-A 1:20

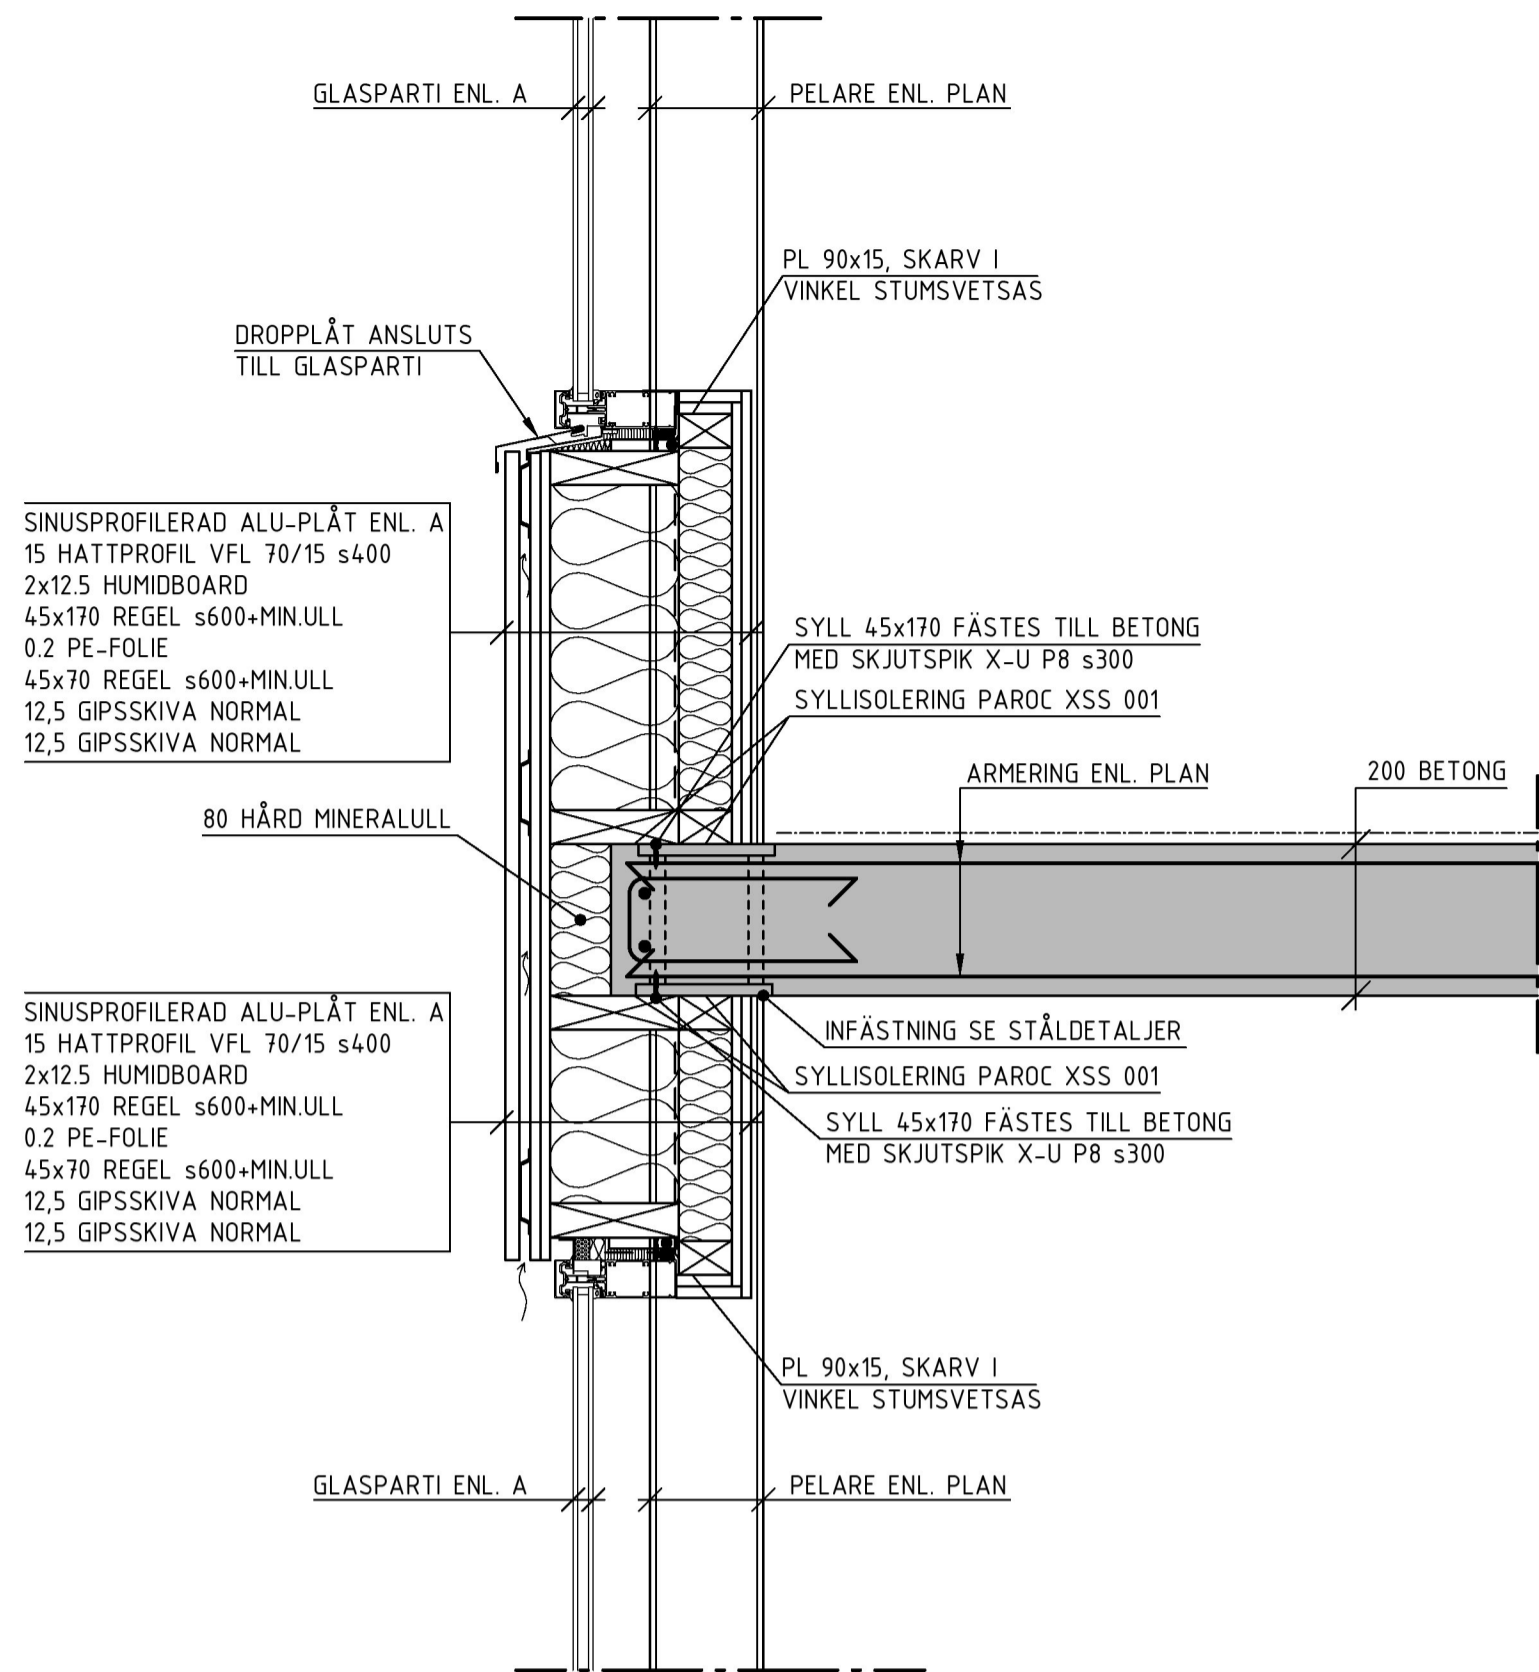


B-B 1:10

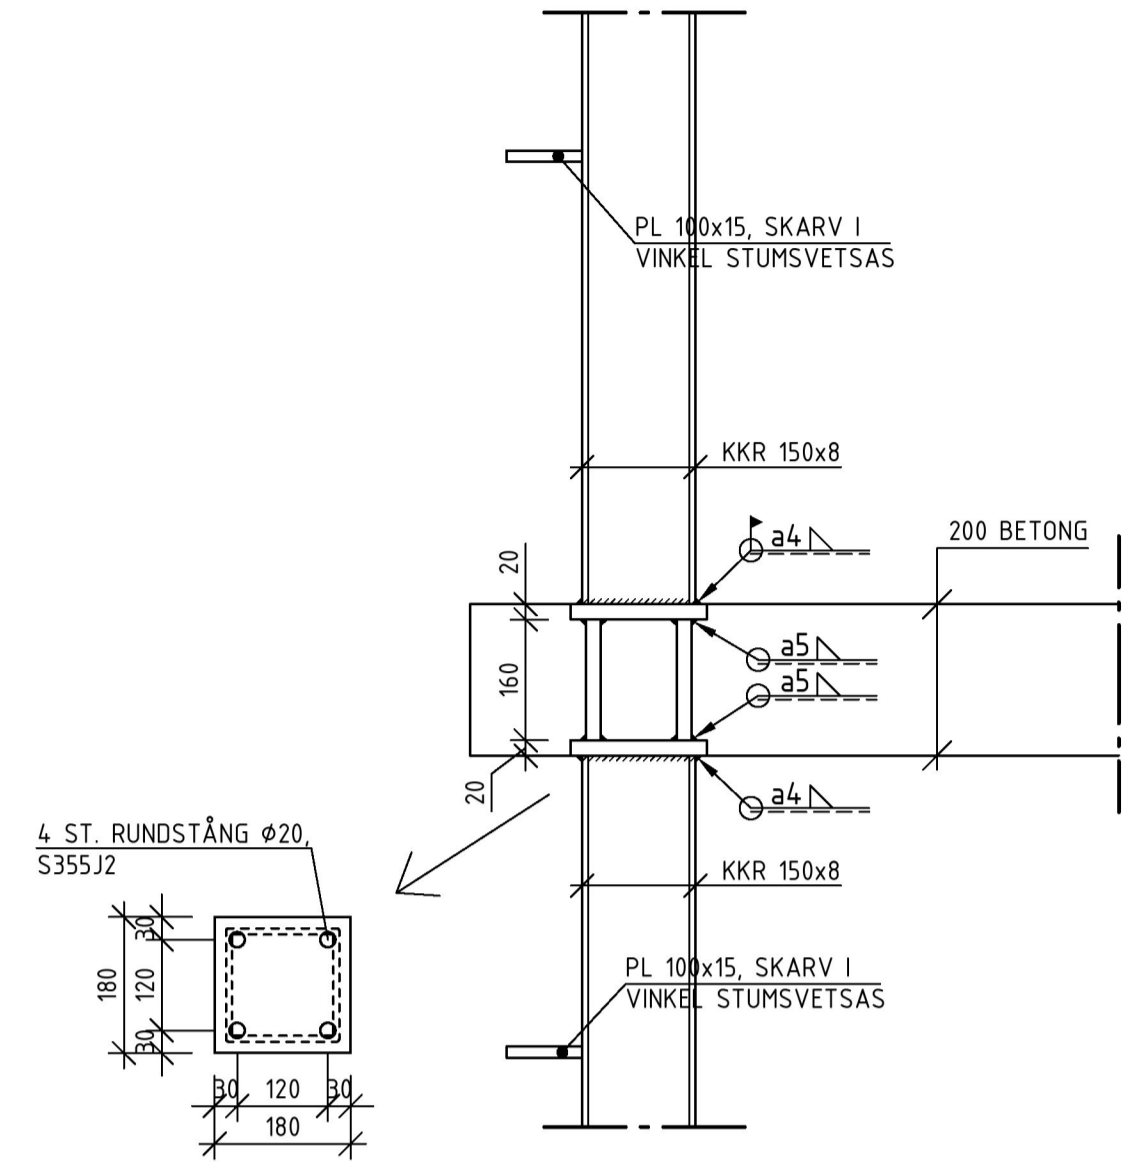


TOPPLÅT BÖP 09 1:10

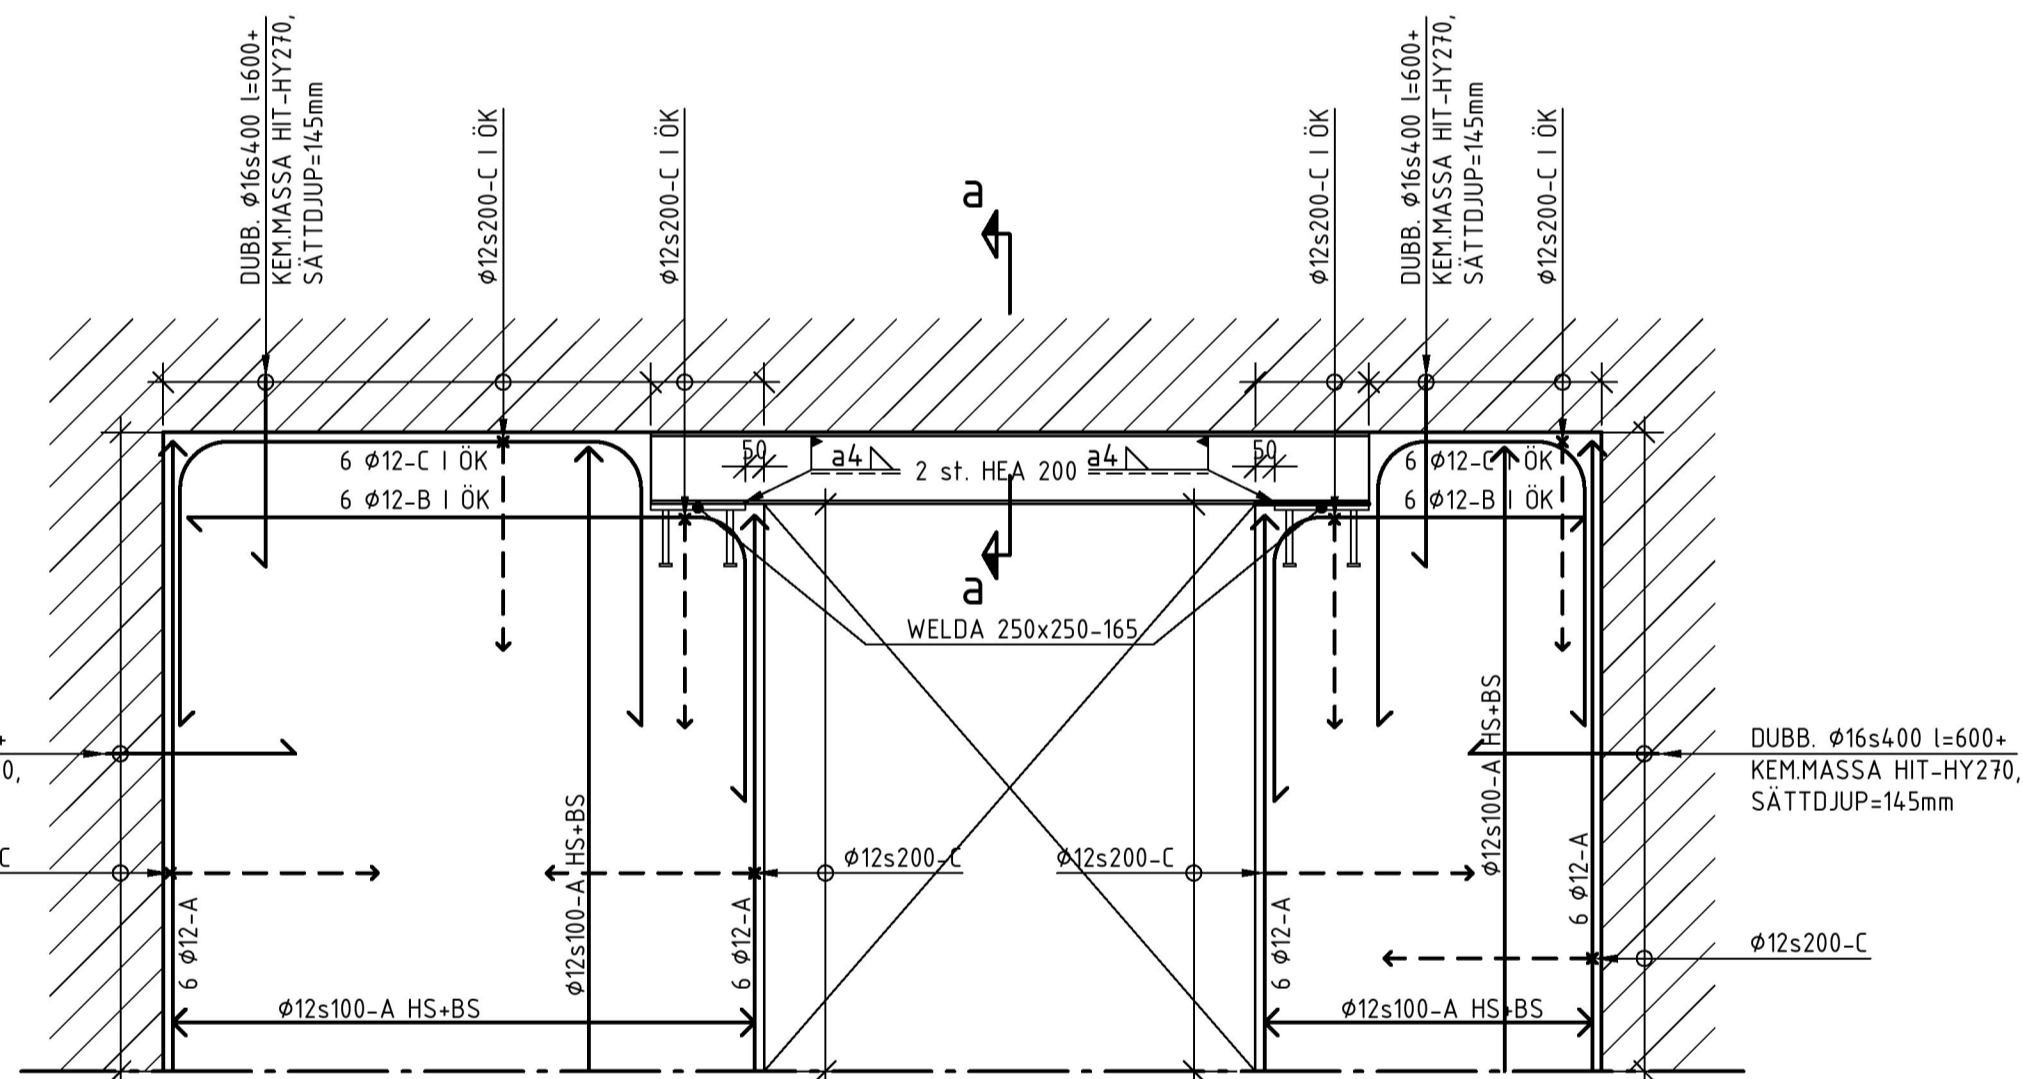

C-C 1:20

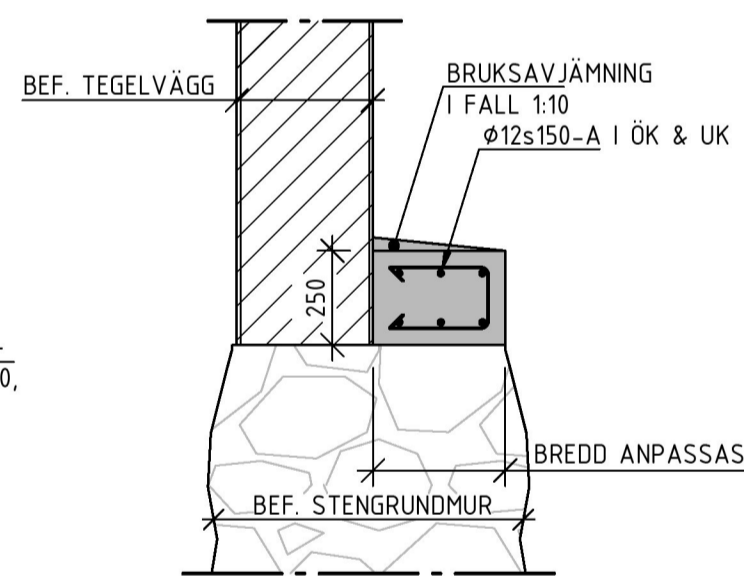

D-D 1:20

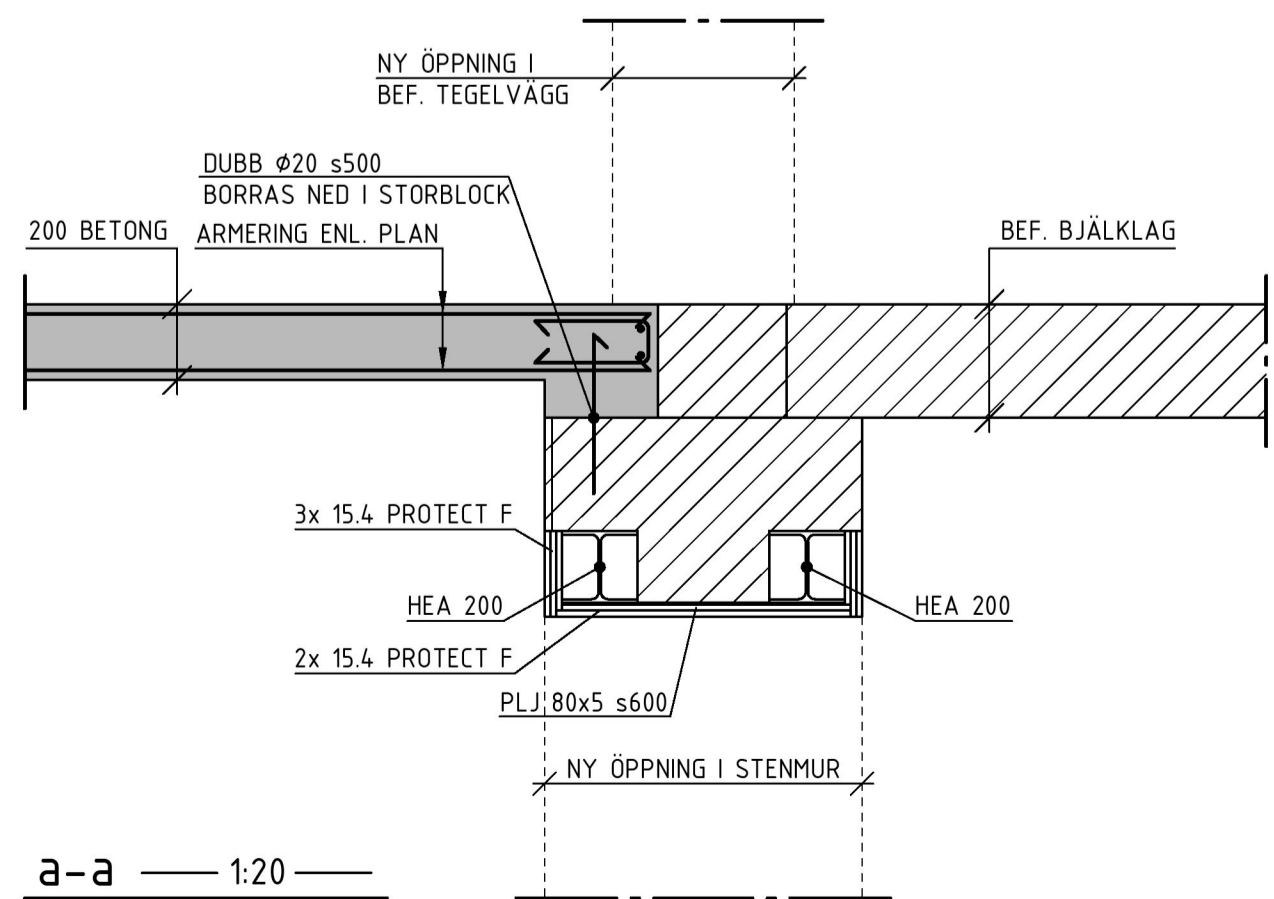

a-a 1:20

FÖRESKRIFTER

SE DOKUMENT "VILDMANNEN 11, STOCKHOLM - KONSTRUKTIONSDOKUMENT"

FÖRKLARINGAR

ALLA MÅTT I MILLIMETER
ALLA PLUSHÖJDER I METER


HÄNVISNINGAR

SE RITNING
PLANER K-20.1-09 - K-20.1-17
SEKTIONER K-20.2-10 - /XXX
DETALJER K-20.6-10 - /XXX
ARMERINGSPÄNOR K-22.1-09 - K-22.1-16

| BET | ANT | ÄNDRINGEN AVSER | DATUM | SIGN |
|-----|-----|-----------------|-------|------|
|-----|-----|-----------------|-------|------|

RELATIONSHANDLING

VILDMANNEN 11

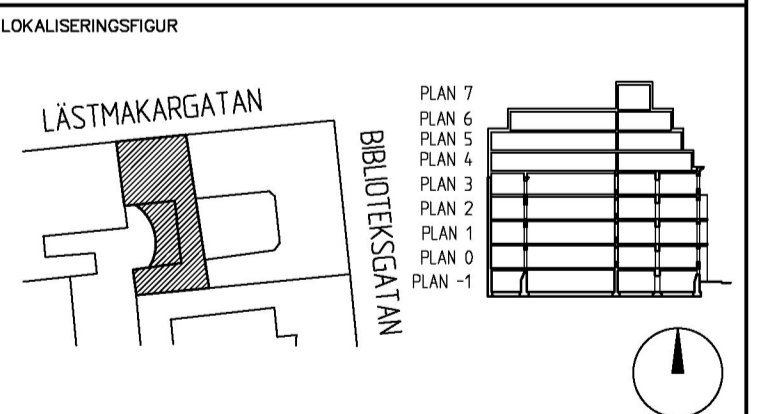

| | | |
|--|-----------------------|----------------------------|
| UPPDRAG NR 20003 | RITAD AV K.A | HANDLÄGGARE K.ANDERSSON |
| DATUM 2022-11-07 | ANSVÄRIG F.NORBACK | |
| DETAILER DEL 5 DETAILER, BJÄLKLAG ÖVER PLAN 09 | | |
| FORMAT A1 | SKALA 1:20, 1:10 | NUMMER K-20.6-14 |
| | | BET - |

0 0,1 0,2 0,5 1,0
METER

0 0,1 0,5 1 1,5 2
METER