

FÖRESKRIFTER

SE DOKUMENT "VILDMANNEN 11, STOCKHOLM - KONSTRUKTIONSDOKUMENT"

FÖRKLARINGAR

ALLA MÅTT I MILLIMETER
ALLA PLUSHÖJDER I METER


HÄNVISNINGAR

SE RITNING
PLANER K-20.1-09 - K-20.1-17
SEKTIONER K-20.2-10 - /XXX
DETALJER K-20.6-10 - /XXX
ARMERINGSPLANER K-22.1-09 - K-22.1-16


BET	ANT	ÄNDRINGEN AVSER	DATUM	SIGN
-----	-----	-----------------	-------	------

RELATIONSHANDLING


VILDMANNEN 11

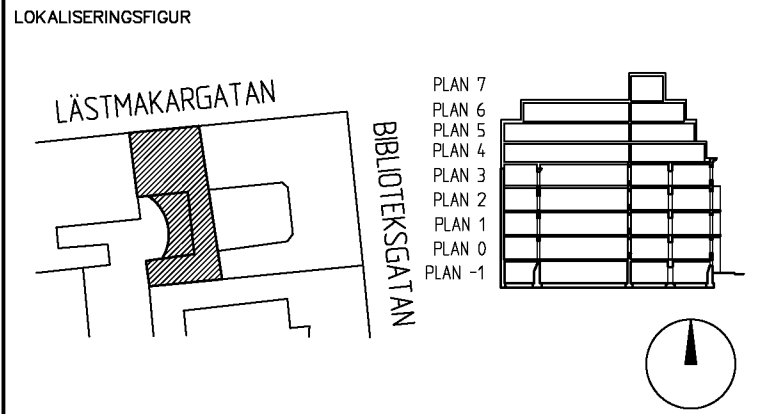

UPPDRAG NR 20003	RITAD AV K.A	HANDLÄGGARE K.ANDERSSON
DATUM 2022-11-07	ANSVÄRIG F.NORBÄCK	
DETALJER, DEL 8 DETALJER, BJÄLKLÄG		
FORMAT A1	SKALA 1:20, 1:10	NUMMER K-20.6-17
		BET -

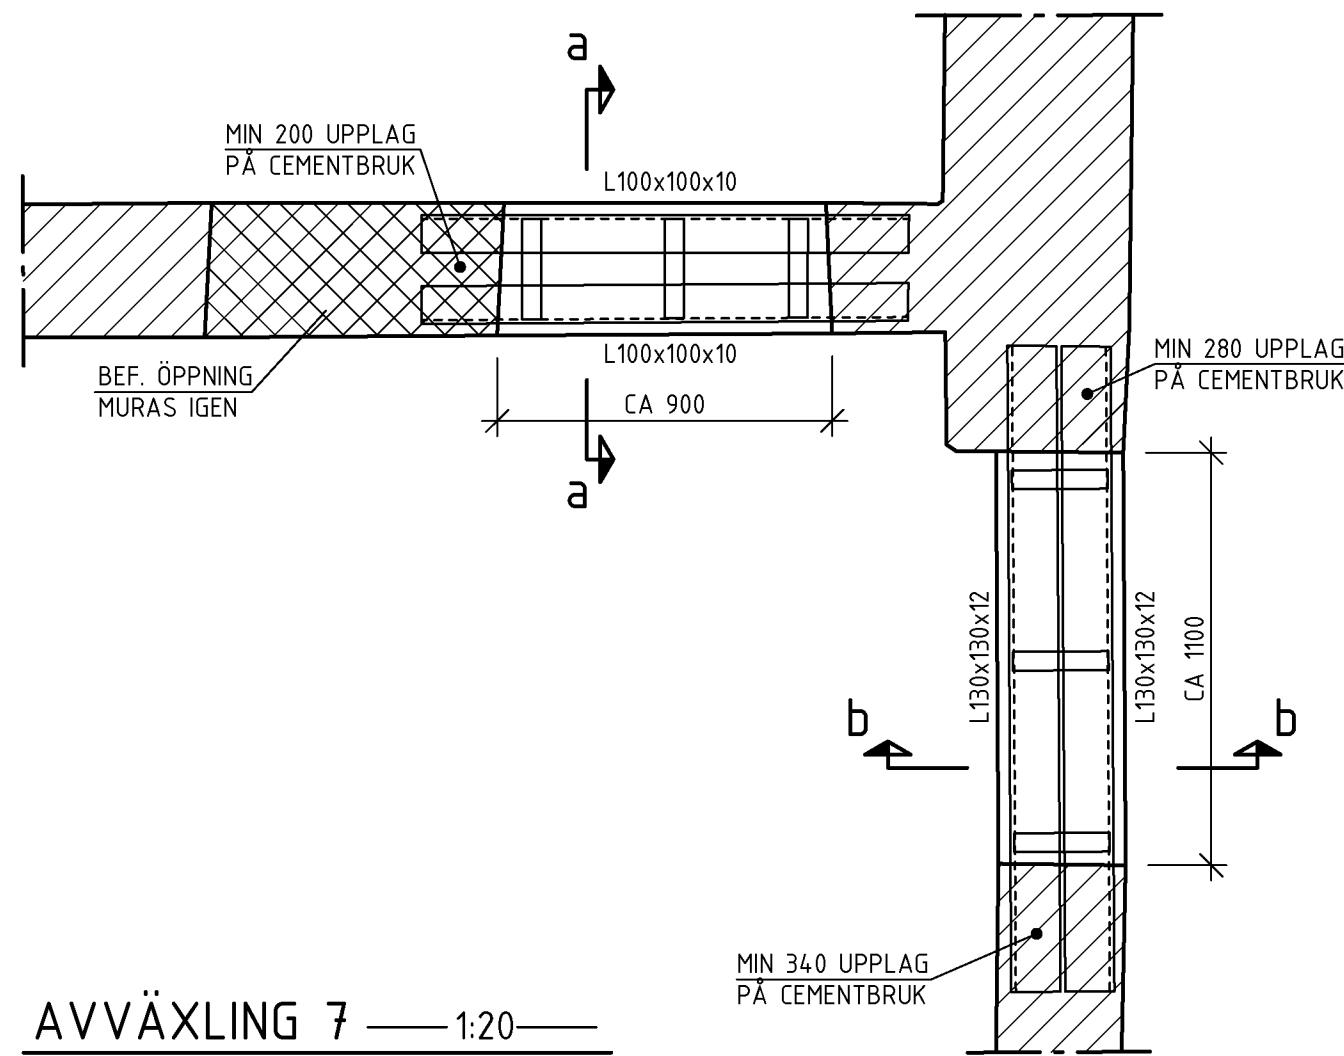


AVVÄXLING 7 1:20

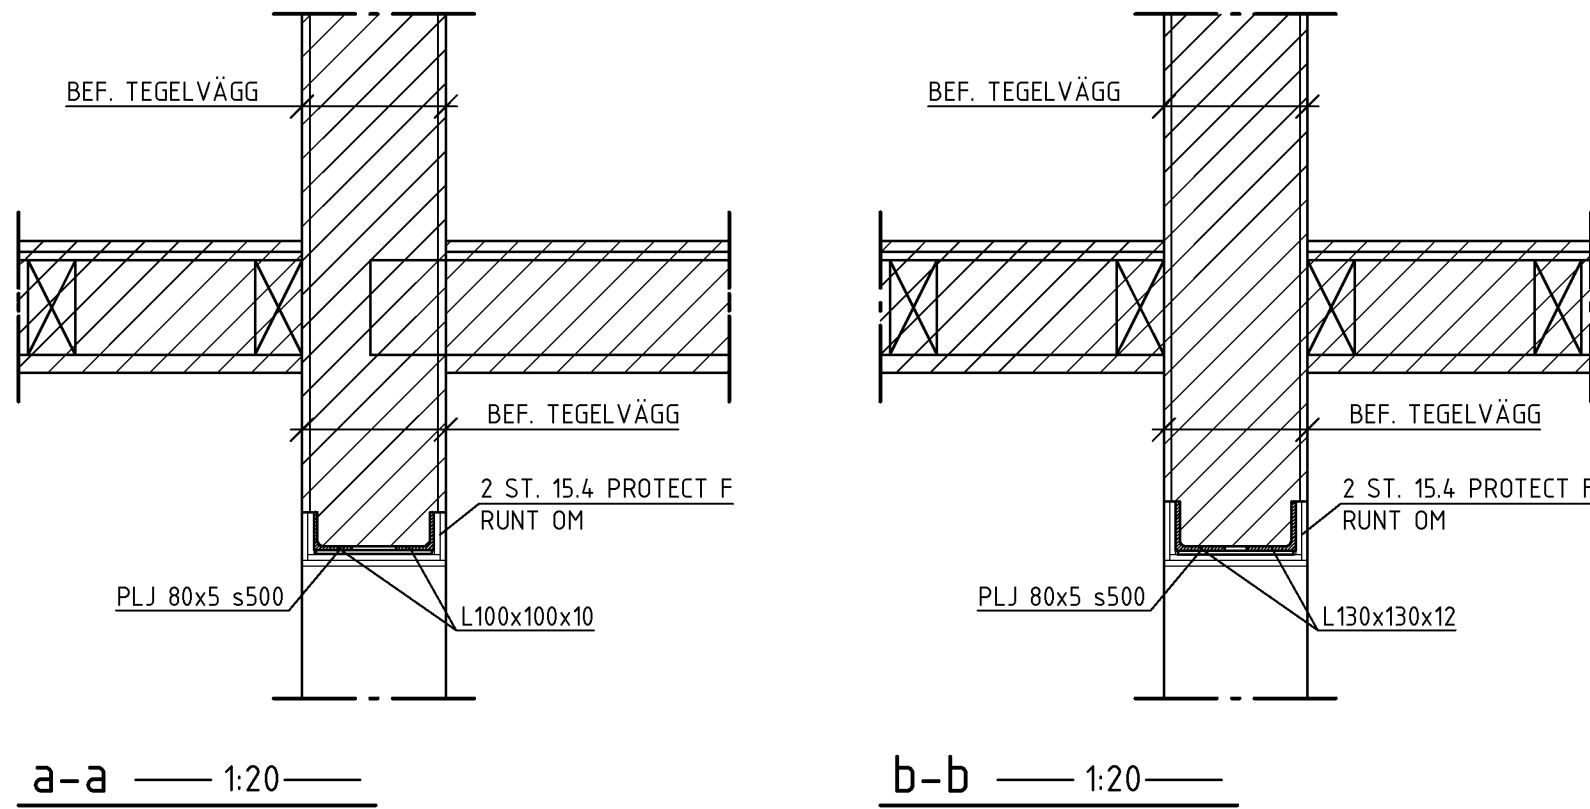


a-a 1:20


b-b 1:20

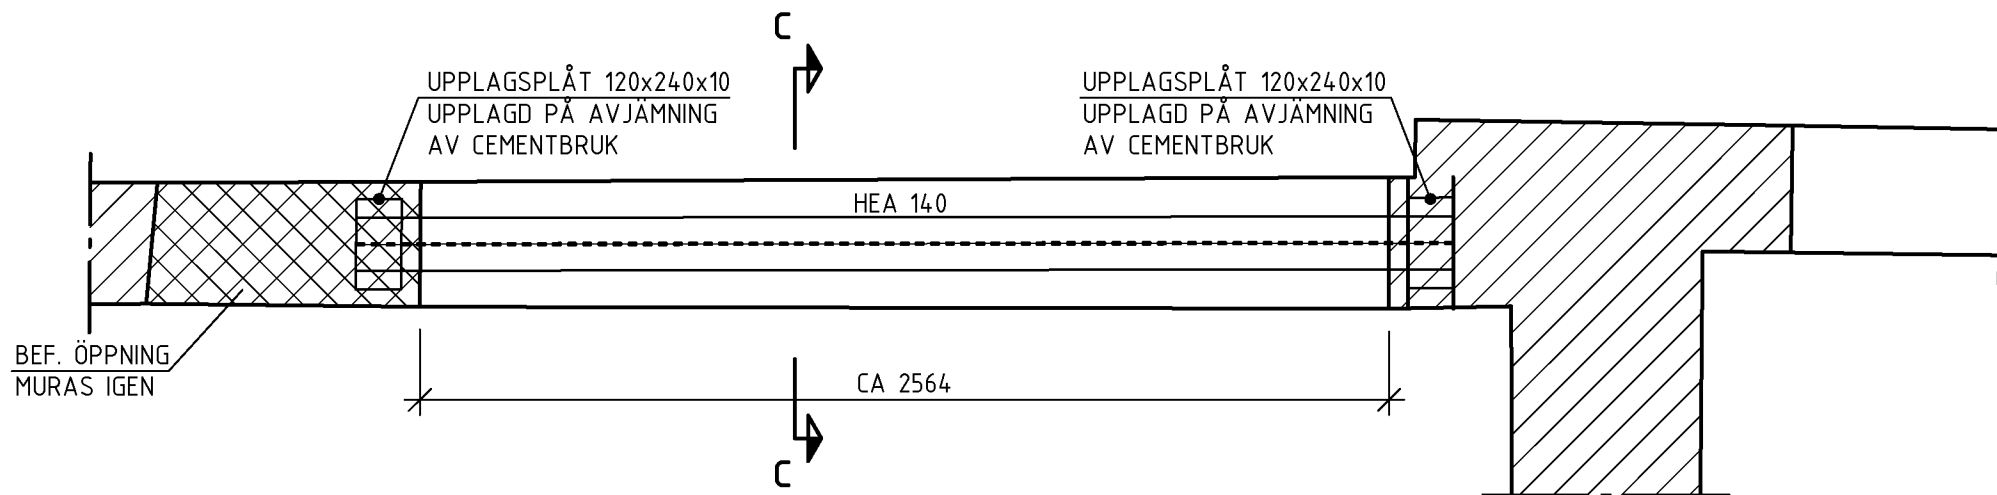


AVVÄXLING 8 1:20

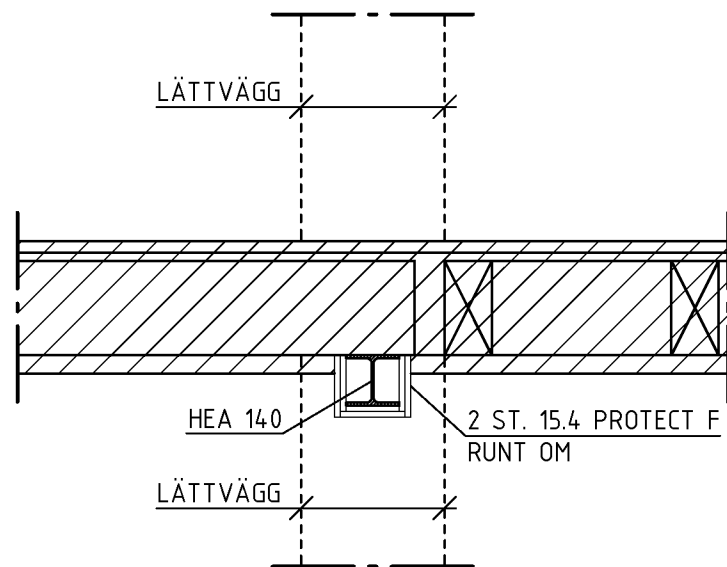

c-c 1:20

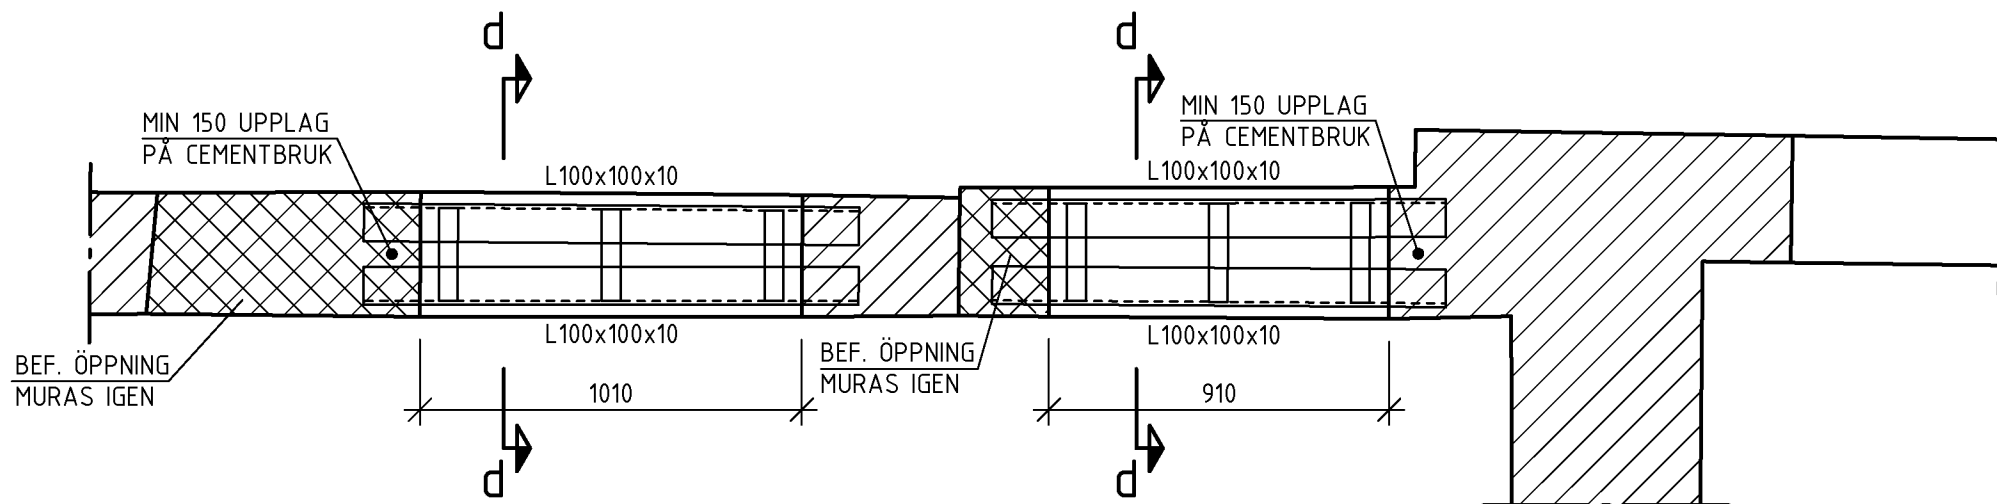

AVVÄXLING 9 1:20

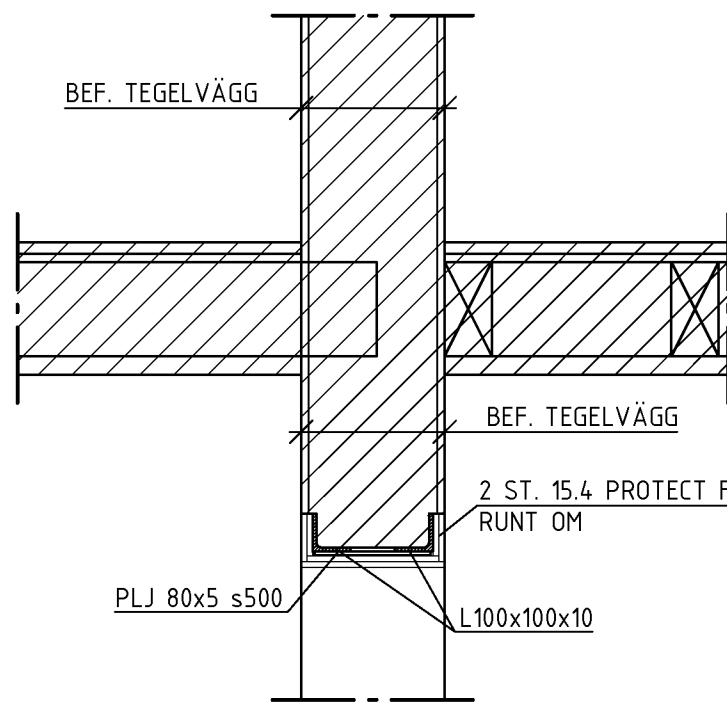

d-d 1:20

