

## FÖRESKRIFTER

SE DOKUMENT "VILDMANNEN 11, STOCKHOLM - KONSTRUKTIONSDOKUMENT"

## FÖRKLARINGAR

ALLA MÄTT I MILLIMETER  
ALLA PLUSHÖJDER I METER


## HÄNVISNINGAR

SE RITNING  
PLANER K-20.1-09 - K-20.1-17  
SEKTIONER K-20.2-10 - /XXX  
DETALJER K-20.6-10 - /XXX  
ARMERINGSPLANER K-22.1-09 - K-22.1-16

BET	ANT	ÄNDRINGEN AVSER	DATUM	SIGN
-----	-----	-----------------	-------	------

## RELATIONSHANDLING

## VILDMANNEN 11

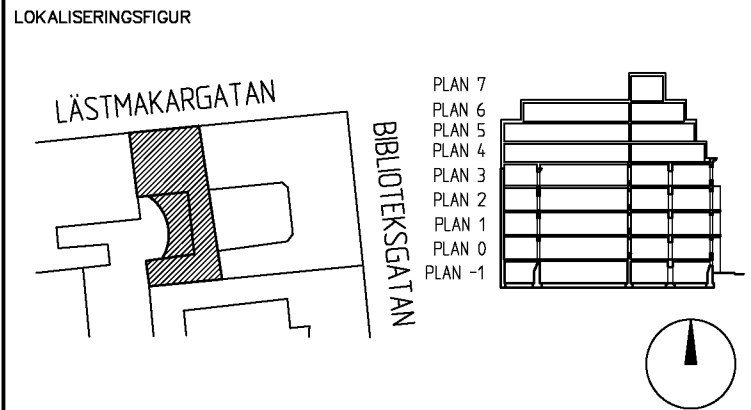

UPPDRAG NR 20003	RITAD AV K.A.	HANDLÄGGARE K.ANDERSSON
DATUM 2022-11-07	ANSVARIG F.NORBÄCK	

DETALJER,  
DEL 9  
DETALJER, BJÄLKLAG

FORMAT	SKALA	NUMMER	BET
A1	1:10	K-20.6-18	-

