




A-A 1:20

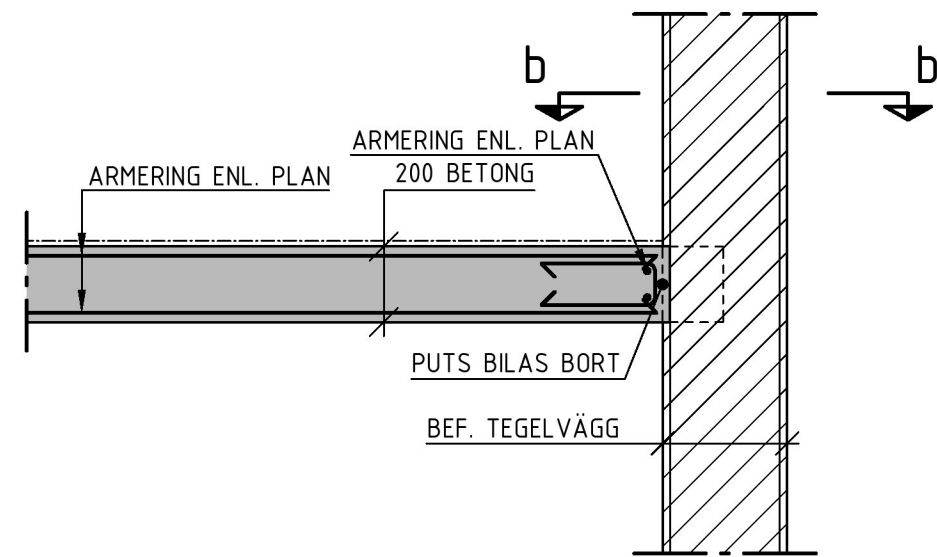


B-B 1:20

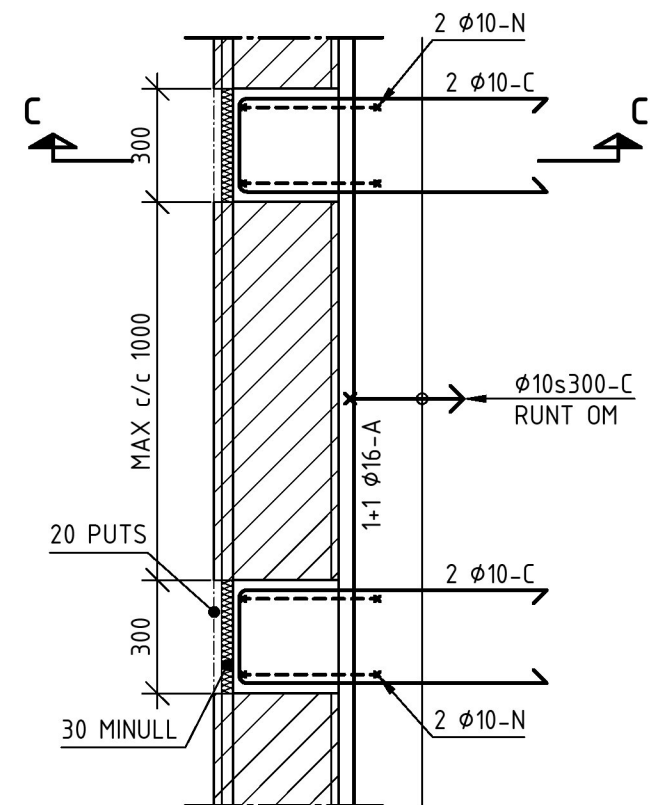


a-a 1:20

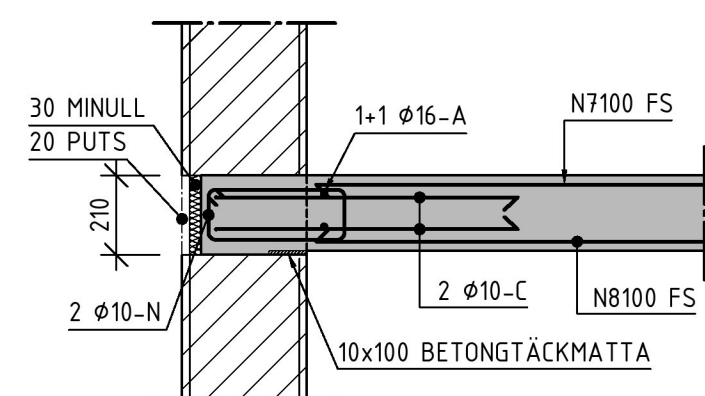


c-c 1:20

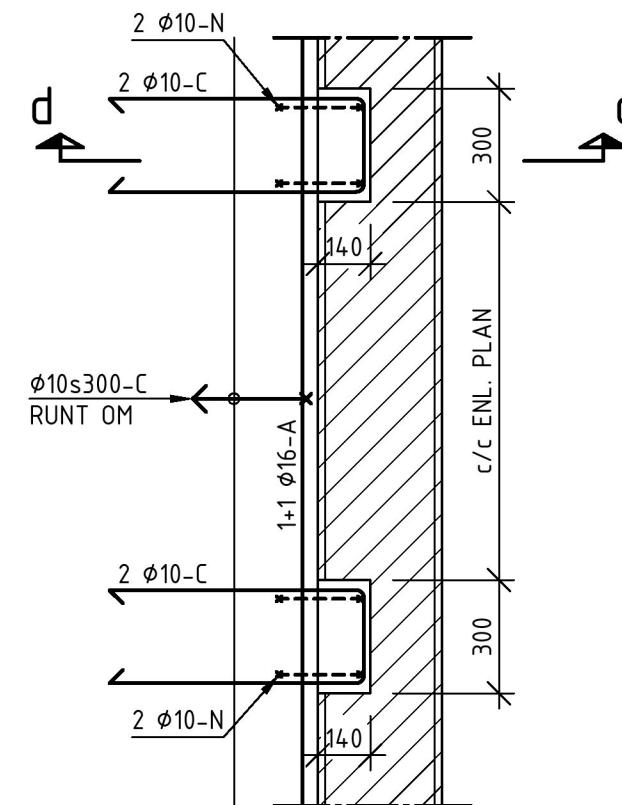


b-b 1:20

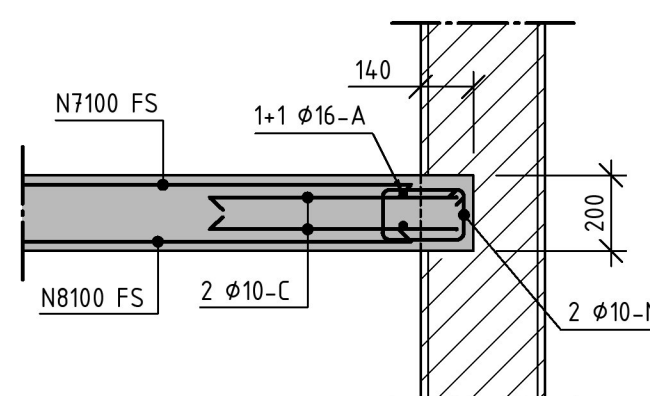

d-d 1:20

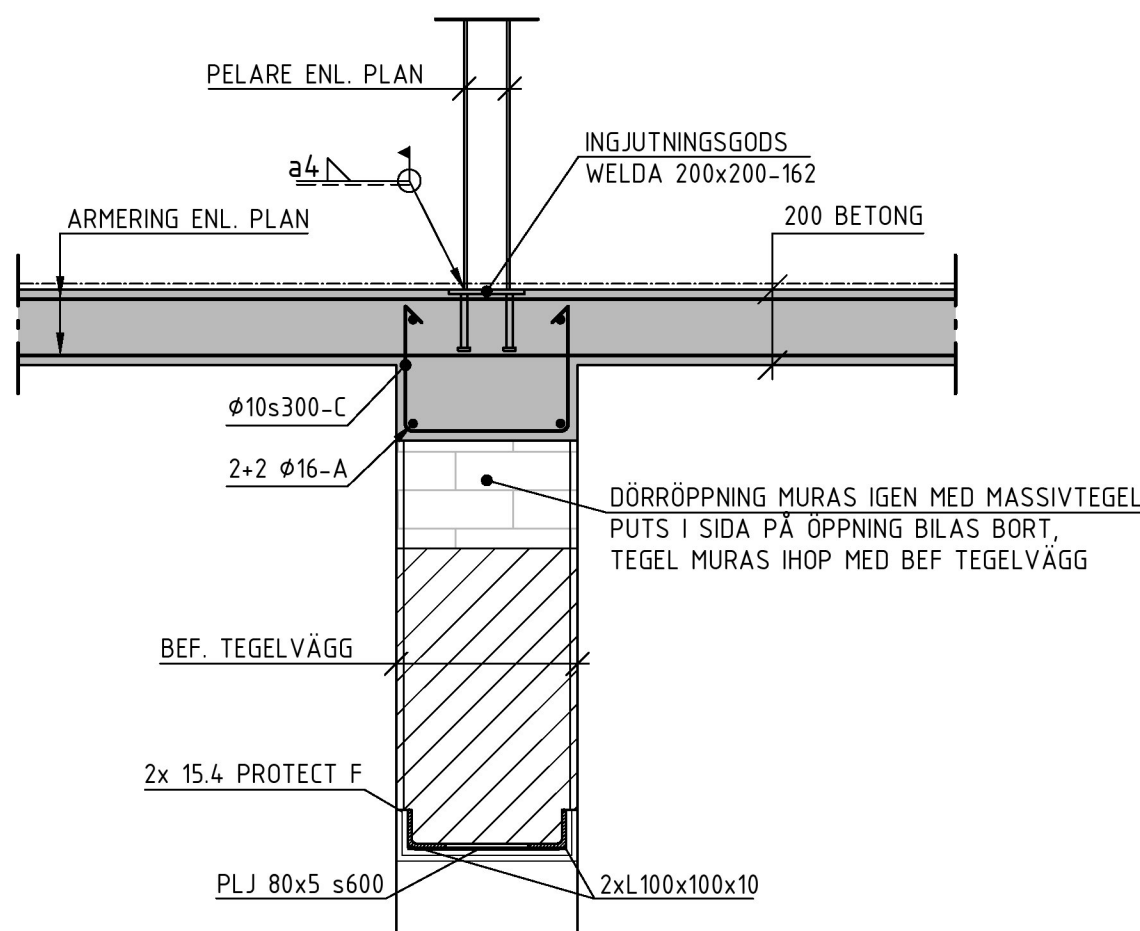

C-C 1:20

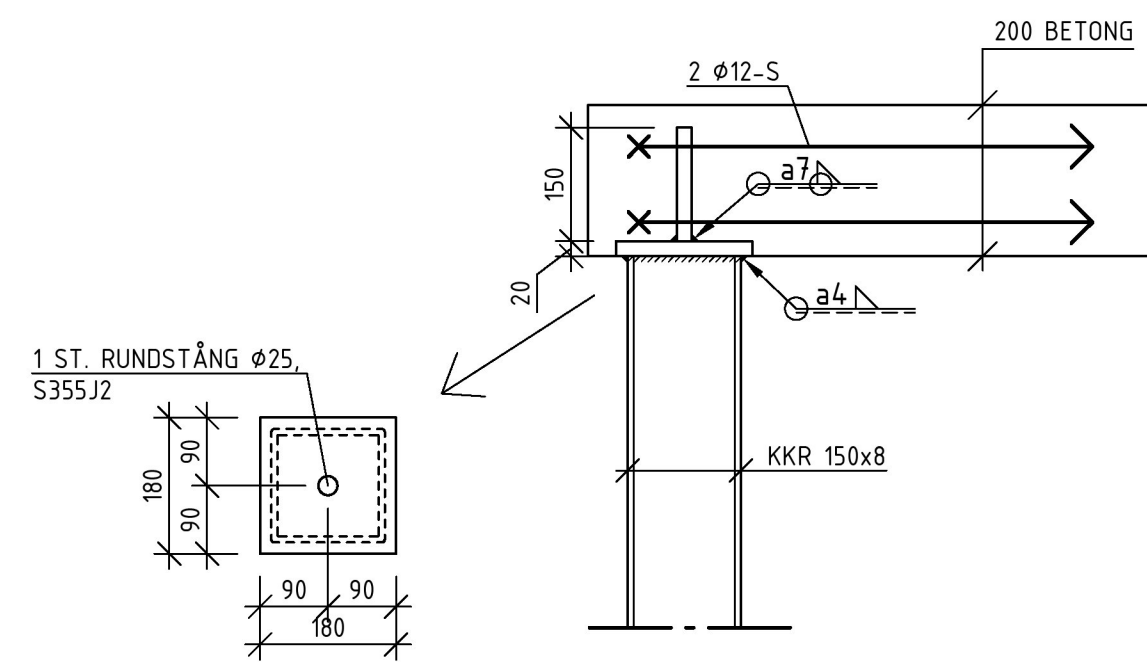

TOPPLÅT TP 3 1:10

## FÖRESKRIFTER

SE DOKUMENT "VILDMANNEN 11, STOCKHOLM - KONSTRUKTIONSDOKUMENT"

## FÖRKLARINGAR

ALLA MÅTT I MILLIMETER  
ALLA PLUSHÖJDJER I METER

## HÄNVISNINGAR


SE RITNING  
PLANER K-20.1-09 - K-20.1-17  
SEKTIONER K-20.2-10 - /XXX  
DETALJER K-20.6-10 - /XXX  
ARMERINGSPLEANER K-22.1-09 - K-22.1-16

BET	ANT	ÄNDRINGEN AVSER	DATUM	SIGN
-----	-----	-----------------	-------	------

## RELATIONSHANDLING

## VILDMANNEN 11

LOKALISERINGSGRUPP

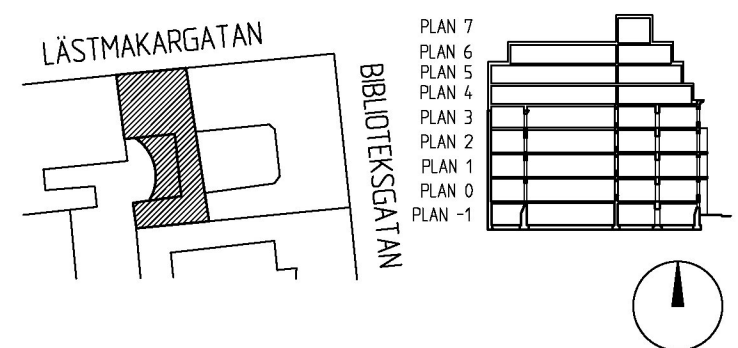

UPPDRAK NR 20003	RITAD AV K.A	HANDLÄGGARE K.ANDERSSON
DATUM 2022-11-07	ANSVARIG F.NORBÄCK	

DETALJER,  
DEL 10  
DETALJER, BJÄLKLÄG

FORMAT	SKALA	NUMMER	BET
A1	1:20, 1:10	K-20.6-19	-

