




A-A 1:20

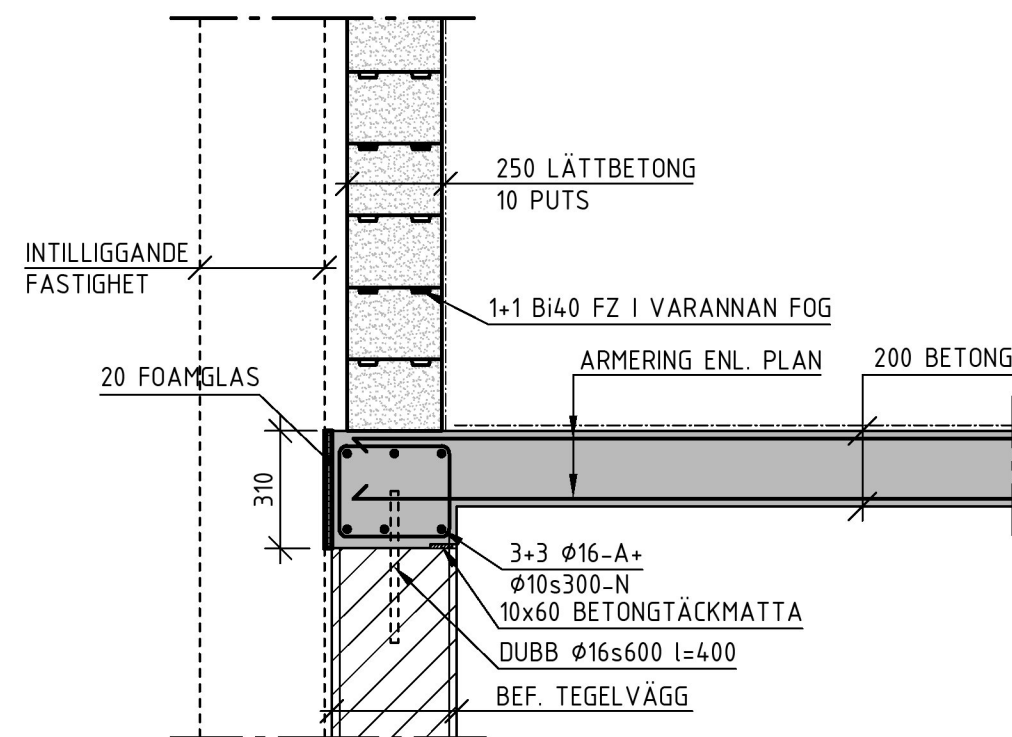


B-B 1:20

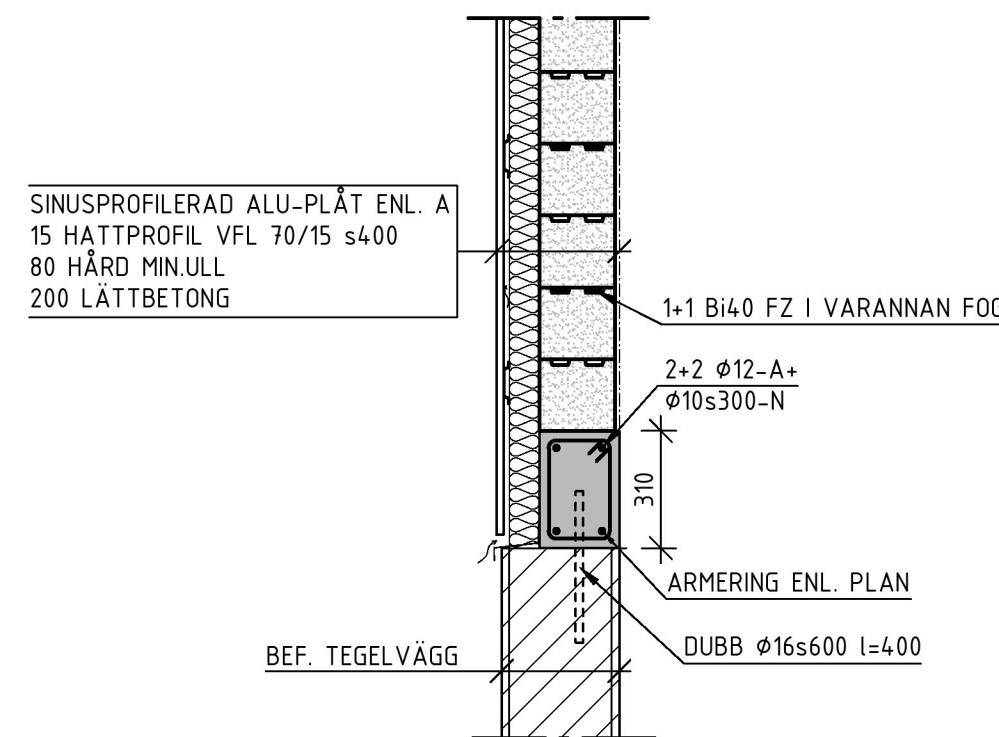


C-C 1:20

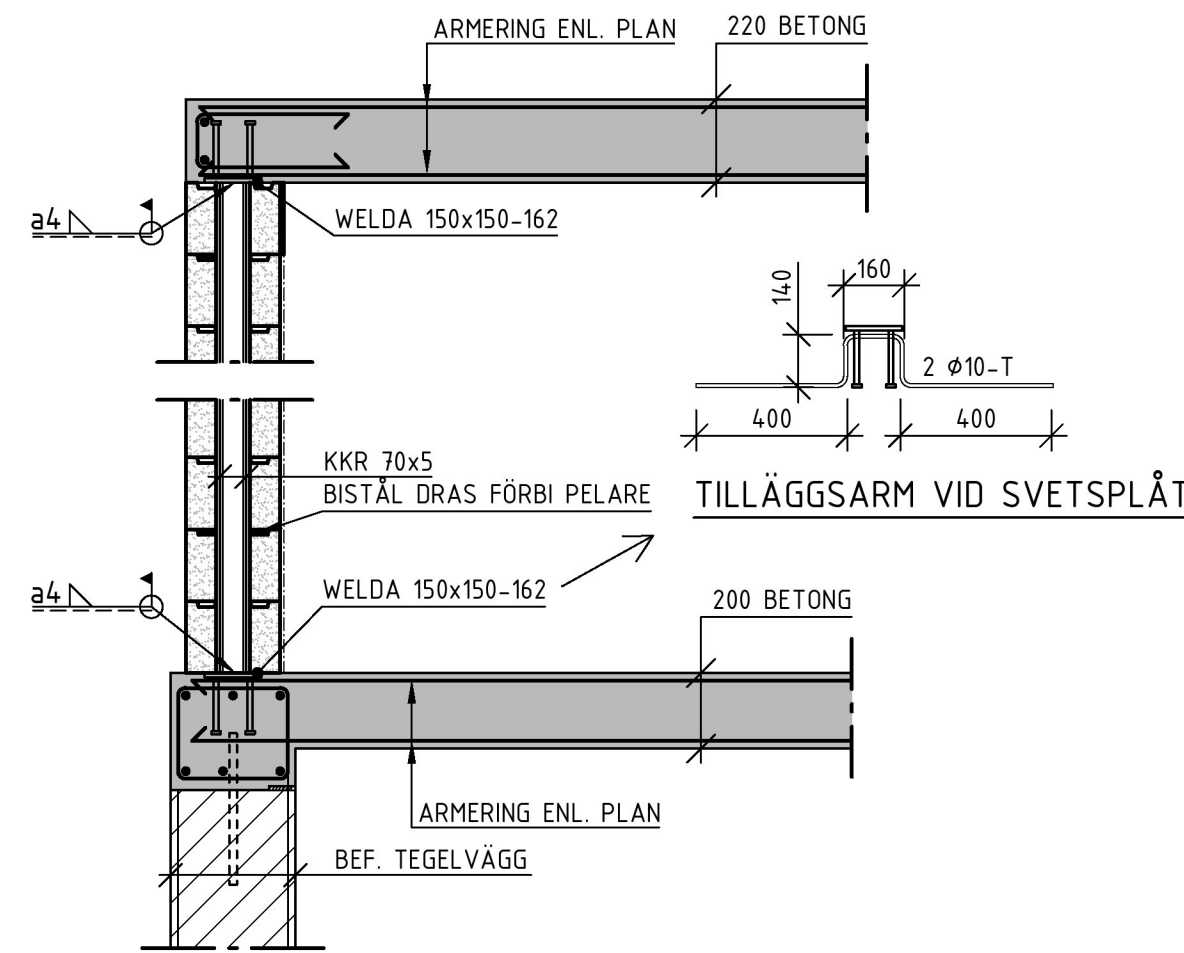


FÖRSTÄRKNING LBTG-MUR 1:20

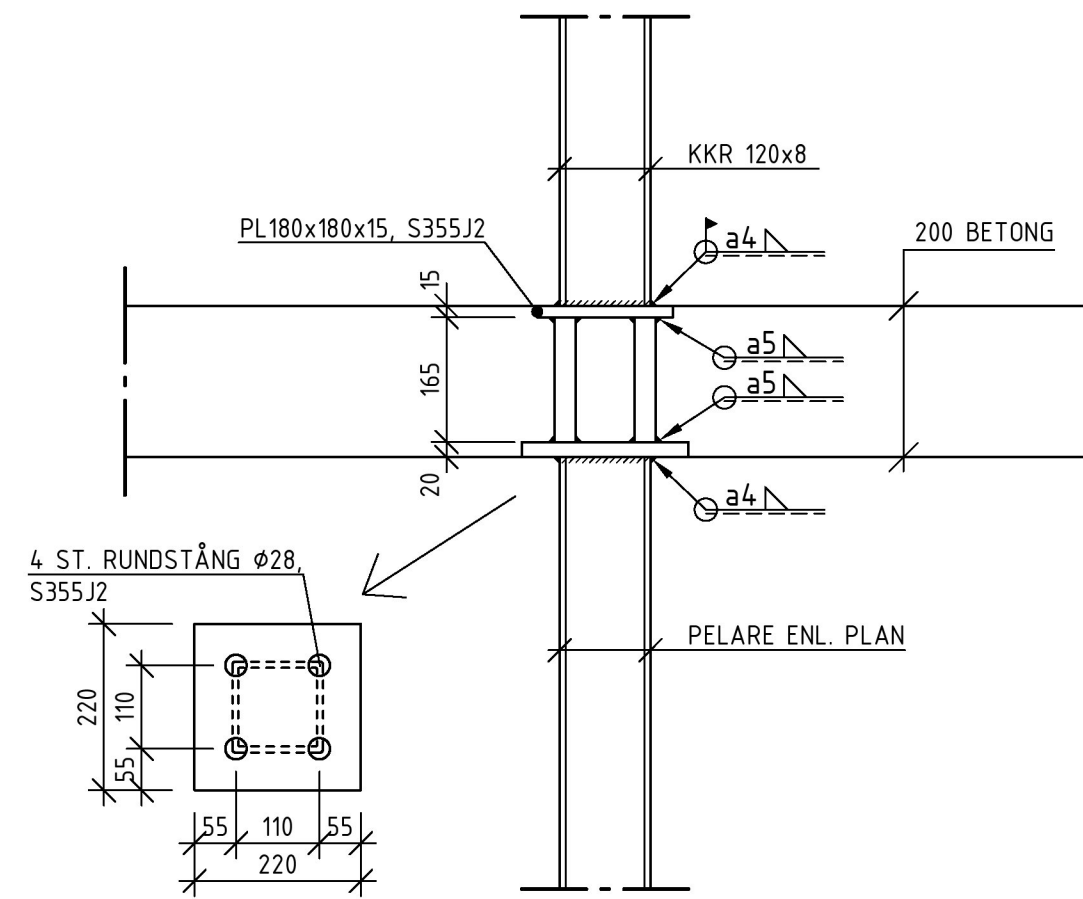


TOPPLÅT TP 4 1:10

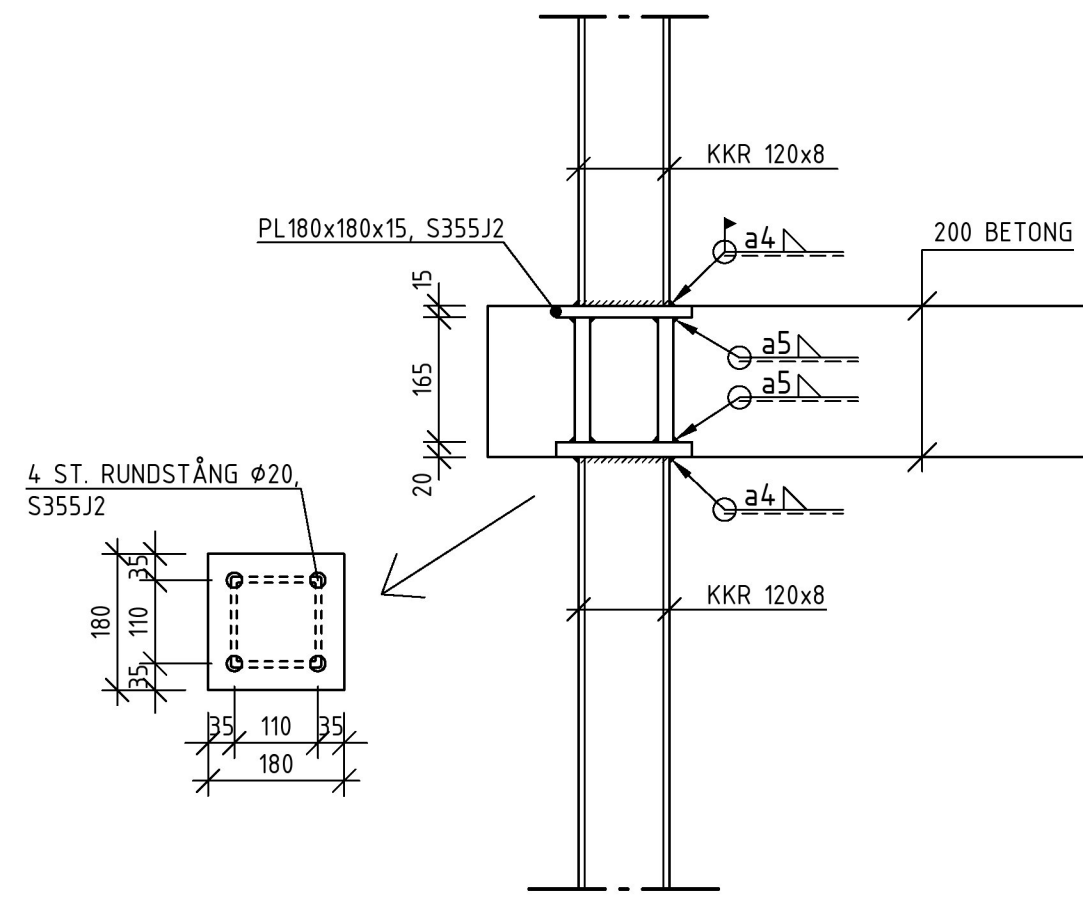


TOPPLÅT TP 5 1:10

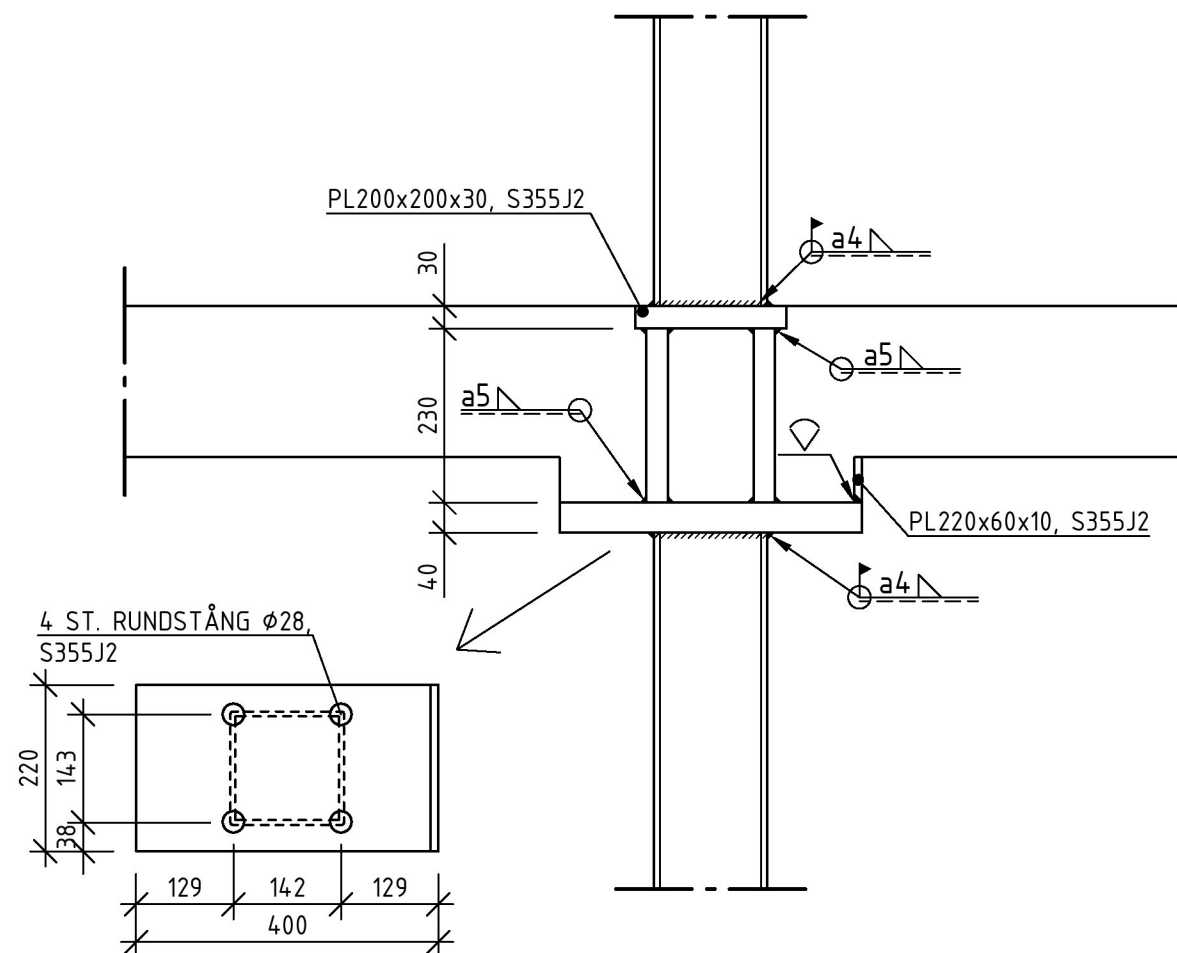


TOPPLÅT TP 6 1:10

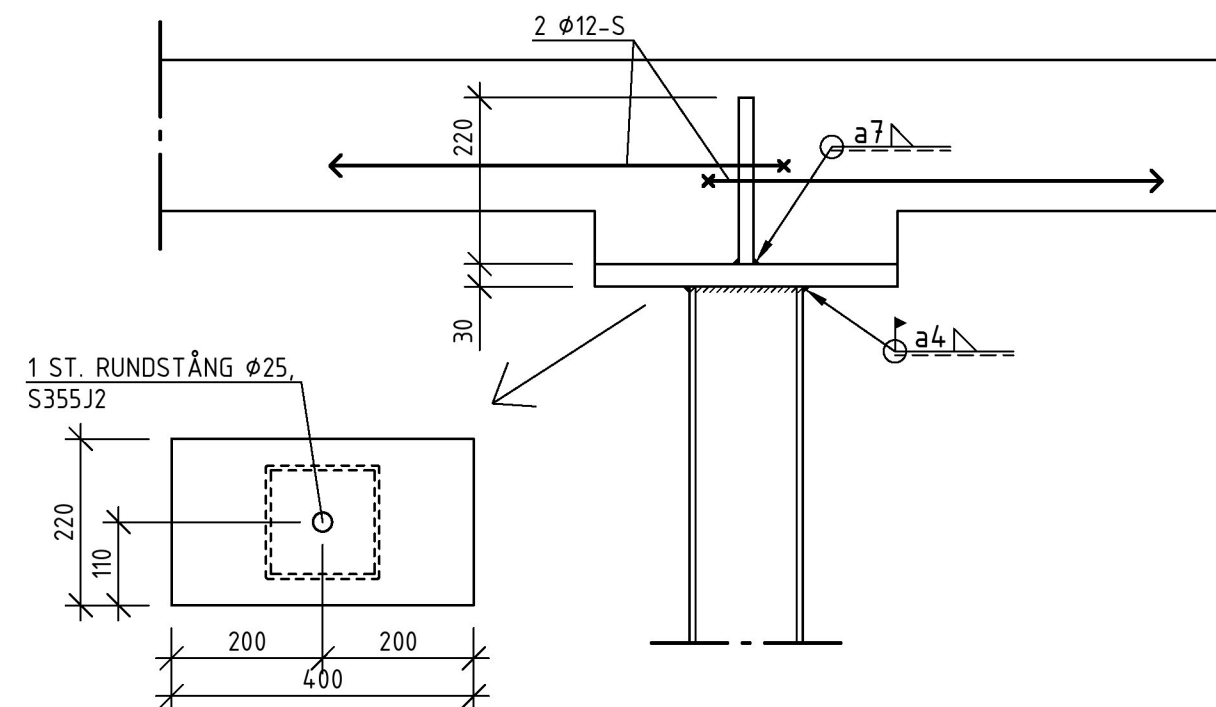



TOPPLÅT TP 7 1:10

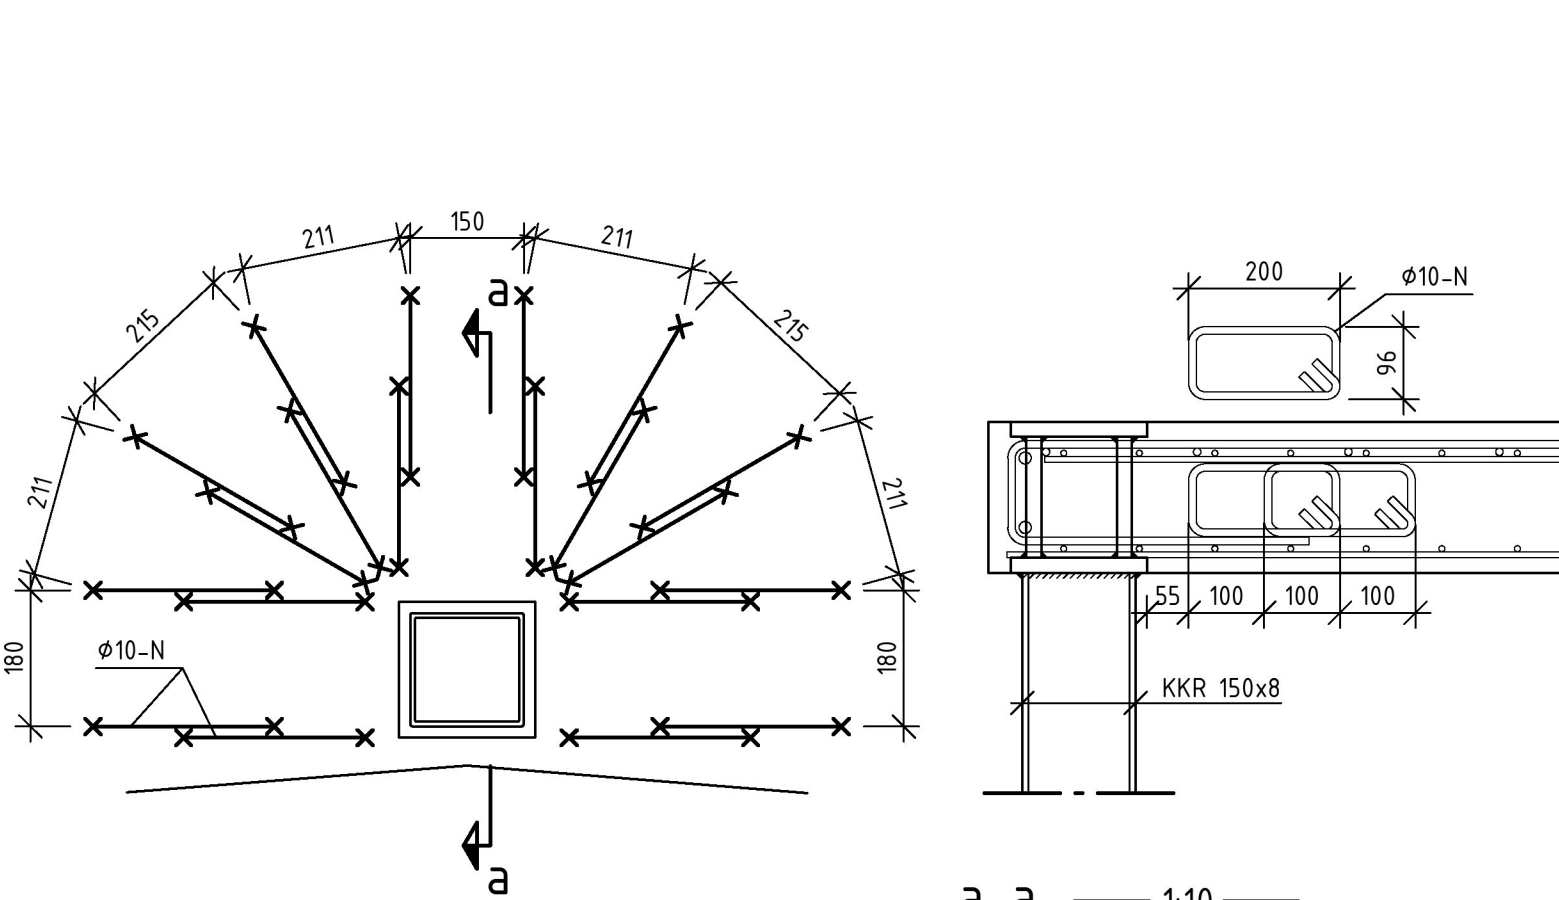


ARM.DET. 2 1:10

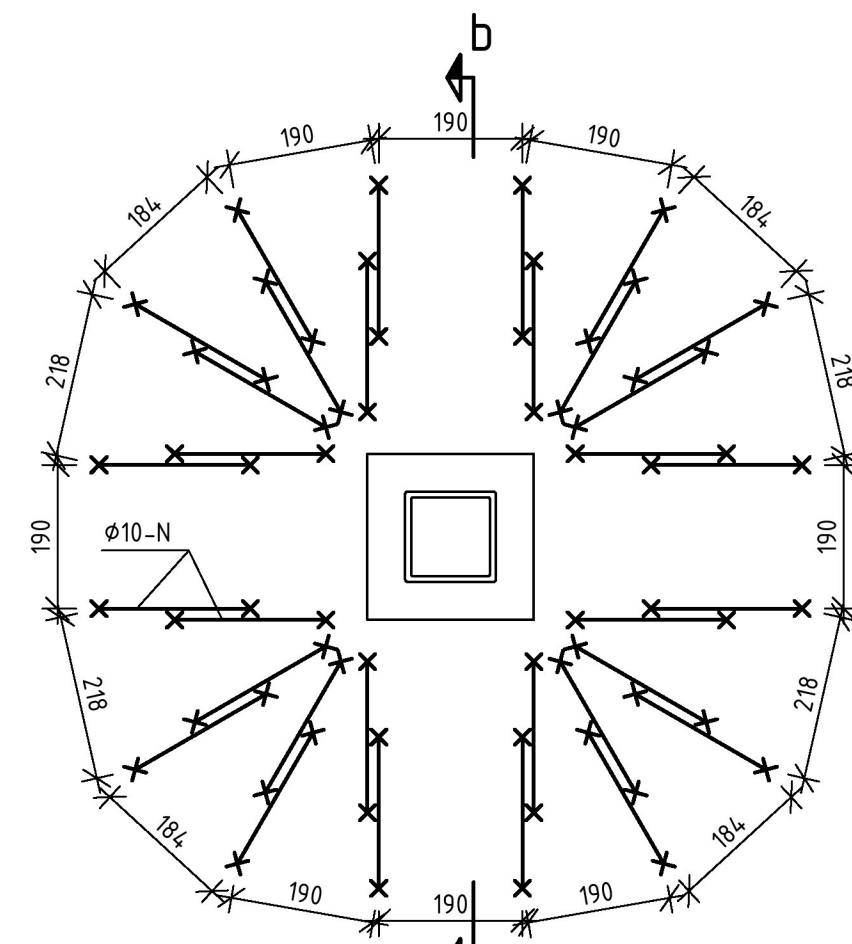



ARM.DET. 3 1:10

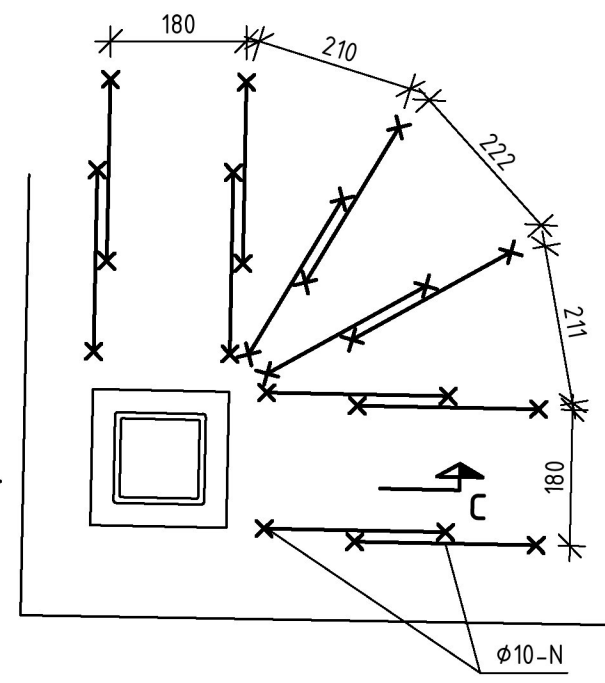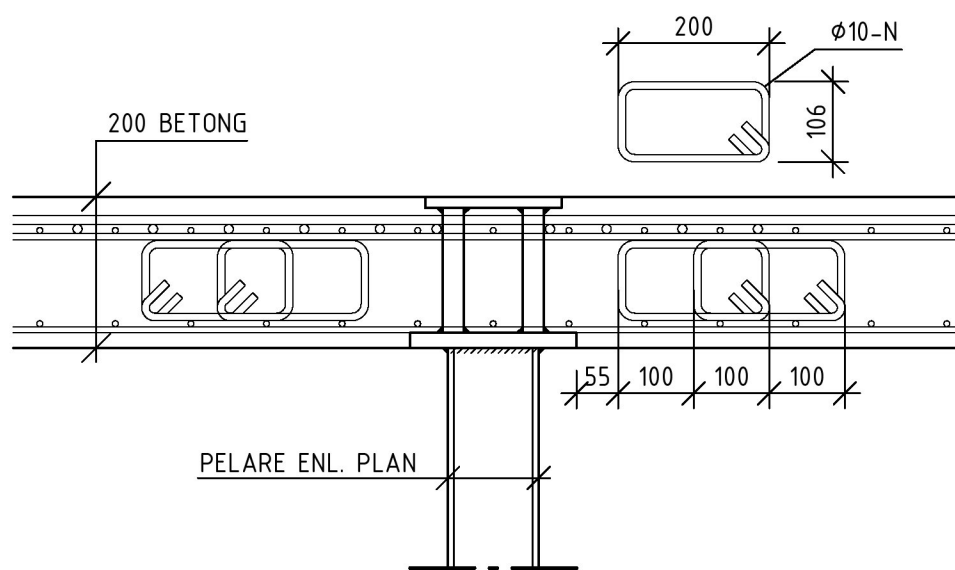

ARM.DET. 4 1:10

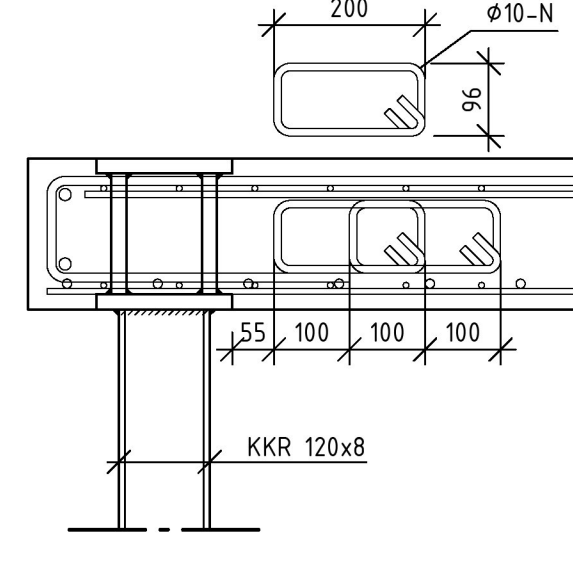

C-C 1:10

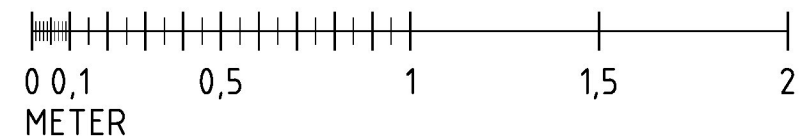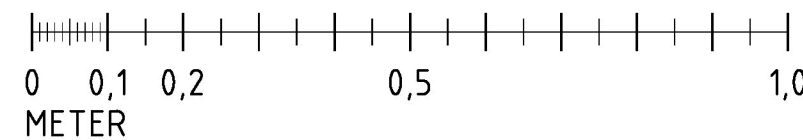

FÖRESKRIFTER

SE DOKUMENT "VILDMANNEN 11, STOCKHOLM -
KONSTRUKTIONSDOKUMENT"

FÖRKLARINGAR

ALLA MÅTT I MILLIMETER
ALLA PLUSHÖJDER I METER

HÄNVISNINGAR

SE RITNING
PLANER K-20.1-09 - K-20.1-17
SEKTIONER K-20.2-10 - /XXX
DETALJER K-20.6-10 - /XXX
ARMERINGSPLANER K-22.1-09 - K-22.1-16

BET	ANT	ÄNDRINGEN AVSER	DATUM	SIGN
RELATIONSHANDLING				
VILDMANNEN 11				
LOKALISERINGSFIGUR				
LÄSTMAKARGATAN		PLAN 7 PLAN 6 PLAN 5 PLAN 4 PLAN 3 PLAN 2 PLAN 1 PLAN 0 PLAN -1		
BILUTSEKSGATAN				

UPPDRAG NR 20003	RITAD AV K.A	HANDLÄGGARE K.ANDERSSON
DATUM 2022-11-07	ANSVÄRIG F.NORBÄCK	
DETALJER, DEL 11 DETALJER, BJÄLKLÄG		
FORMAT A1	SKALA 1:20, 1:10	NUMMER K-20.6-20
		BET -