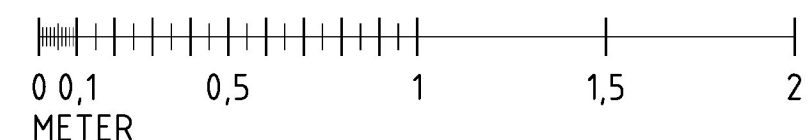
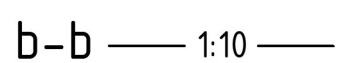
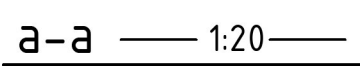
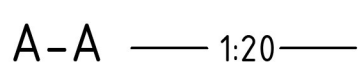

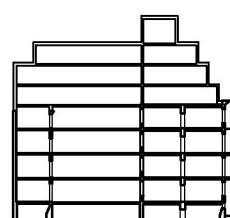



SE DOKUMENT "VILDMANNEN 11, STOCKHOLM -
KONSTRUKTIONSDOKUMENT"

ALLA MÅTT I MILLIMETER
ALLA PLUSHÖJDER I METER

SE RITNING
PLANER K-20.1-09 - K-20.1-17
SEKTIONER K-20.2-10 - /XXX
DETALJER K-20.6-10 - /XXX
ARMERINGSPLANER K-22.1-09 - K-22.1-16



BET	ANT	ÄNDRINGEN AVSER	DATUM	SIGN
<h1>RELATIONSHANDLING</h1> <h2>VILDMANNEN 11</h2>				
LOKALISERINGSFIGUR <div>  <div> PLAN 7 PLAN 6 PLAN 5 PLAN 4 PLAN 3 PLAN 2 PLAN 1 PLAN 0 PLAN -1 </div>   </div>				
<div> <div> UPPDRAG NR 20003 </div> <div> RITAD AV K.A </div> <div> HANDLÄGGARE K. ANDERSSON </div> </div> <div> DATUM 2022-11-07 </div> <div> ANSVARIG F. NORBÄCK </div>				
DETALJER, DEL 12 DETALJER, BJÄLKLAG				
FORMAT	SKALA	NUMMER	BET	
A1	1:20, 1:10	K-20.6-21	-	