

## FÖRESKRIFTER

SE DOKUMENT "VILDMANNEN 11, STOCKHOLM - KONSTRUKTIONSDOKUMENT"

## FÖRKLARINGAR

ALLA MÅTT I MILLIMETER  
ALLA PLUSHÖJDER I METER


## HÄNVISNINGAR

SE RITNING  
PLANER K-20.1-09 - K-20.1-17  
SEKTIONER K-20.2-10 - /XXX  
DETALJER K-20.6-10 - /XXX  
ARMERINGSPÄNER K-22.1-09 - K-22.1-16

BET	ANT	ÄNDRINGEN AVSER	DATUM	SIGN
-----	-----	-----------------	-------	------

## RELATIONSHANDLING

## VILDMANNEN 11

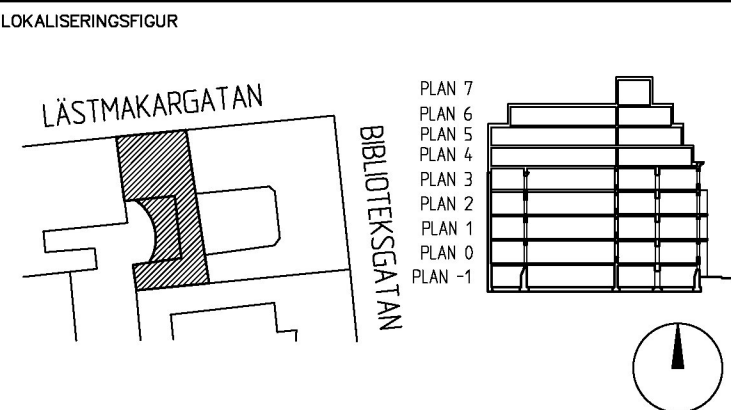

UPPDRAG NR 20003	RITAD AV K.A	HANDLÄGGARE K.ANDERSSON
DATUM 2022-11-07	ANSVÄRIG F.NORBÄCK	
DETALJER, DEL 14 DETALJER, BJÄLKLAG		
FORMAT A1	SKALA 1:20, 1:10	NUMMER K-20.6-23
		BET -

