

FÖRESKRIFTER

SE DOKUMENT "VILDMANNEN 11, STOCKHOLM - KONSTRUKTIONSDOKUMENT"

FÖRKLARINGAR

ALLA MÅTT I MILLIMETER
ALLA PLUSHÖJDER I METER


HÄNVISNINGAR

SE RITNING
PLANER K-20.1-09 - K-20.1-17
SEKTIONER K-20.2-10 - /XXX
DETALJER K-20.6-10 - /XXX
ARMERINGSPLEANER K-22.1-09 - K-22.1-16


BET	ANT	ÄNDRINGEN AVSER	DATUM	SIGN
-----	-----	-----------------	-------	------

RELATIONSHANDLING


VILDMANNEN 11

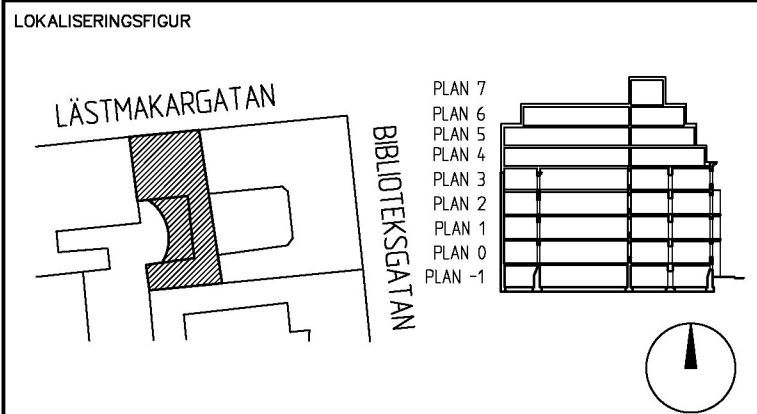


UPPDRAK NR 20003	RITAD AV K.A	HANDLÄGGARE K.ANDERSSON
DATUM 2022-11-07	ANSVÄRIG F.NORBACK	
DETALJER, DEL 16 DETALJER, BJÄLKLAG		
FORMAT A1	SKALA 1:10	NUMMER K-20.6-25
		BET -

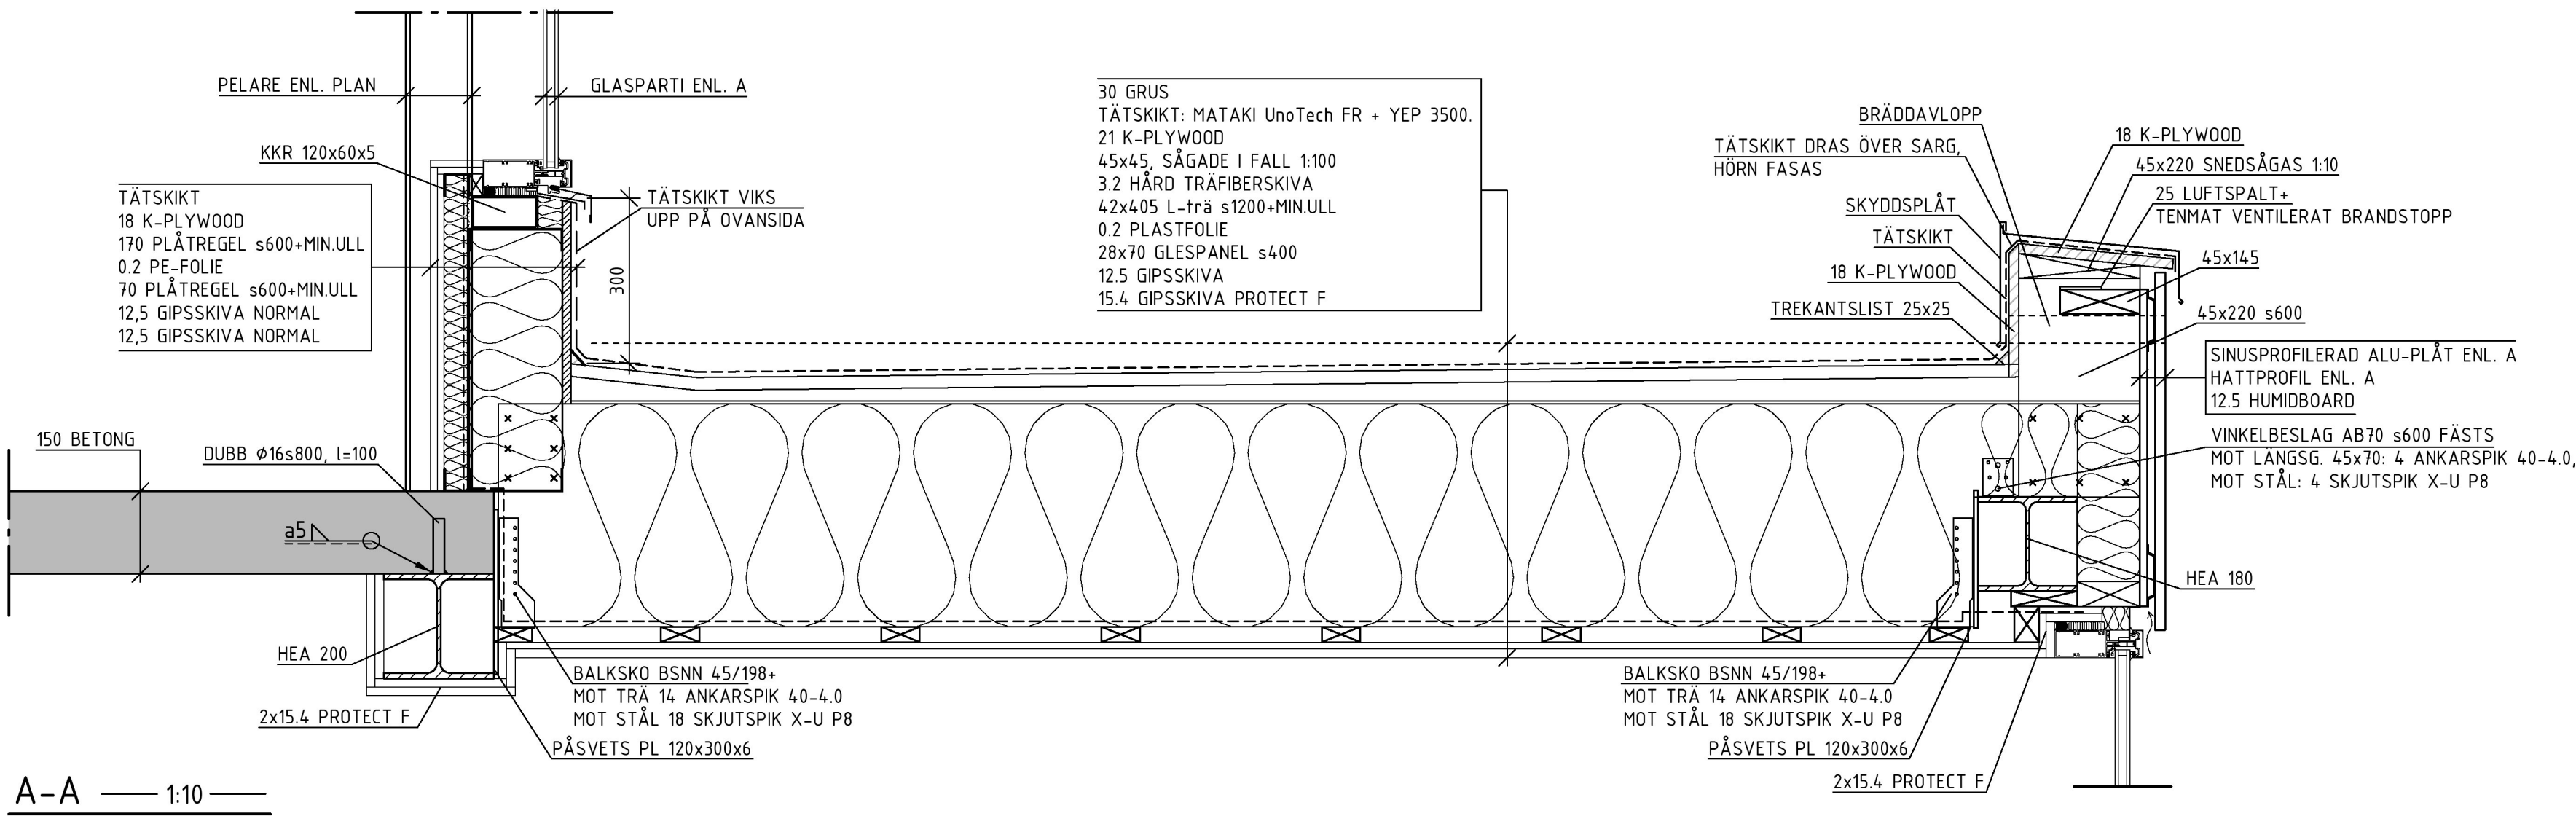


A-A 1:10

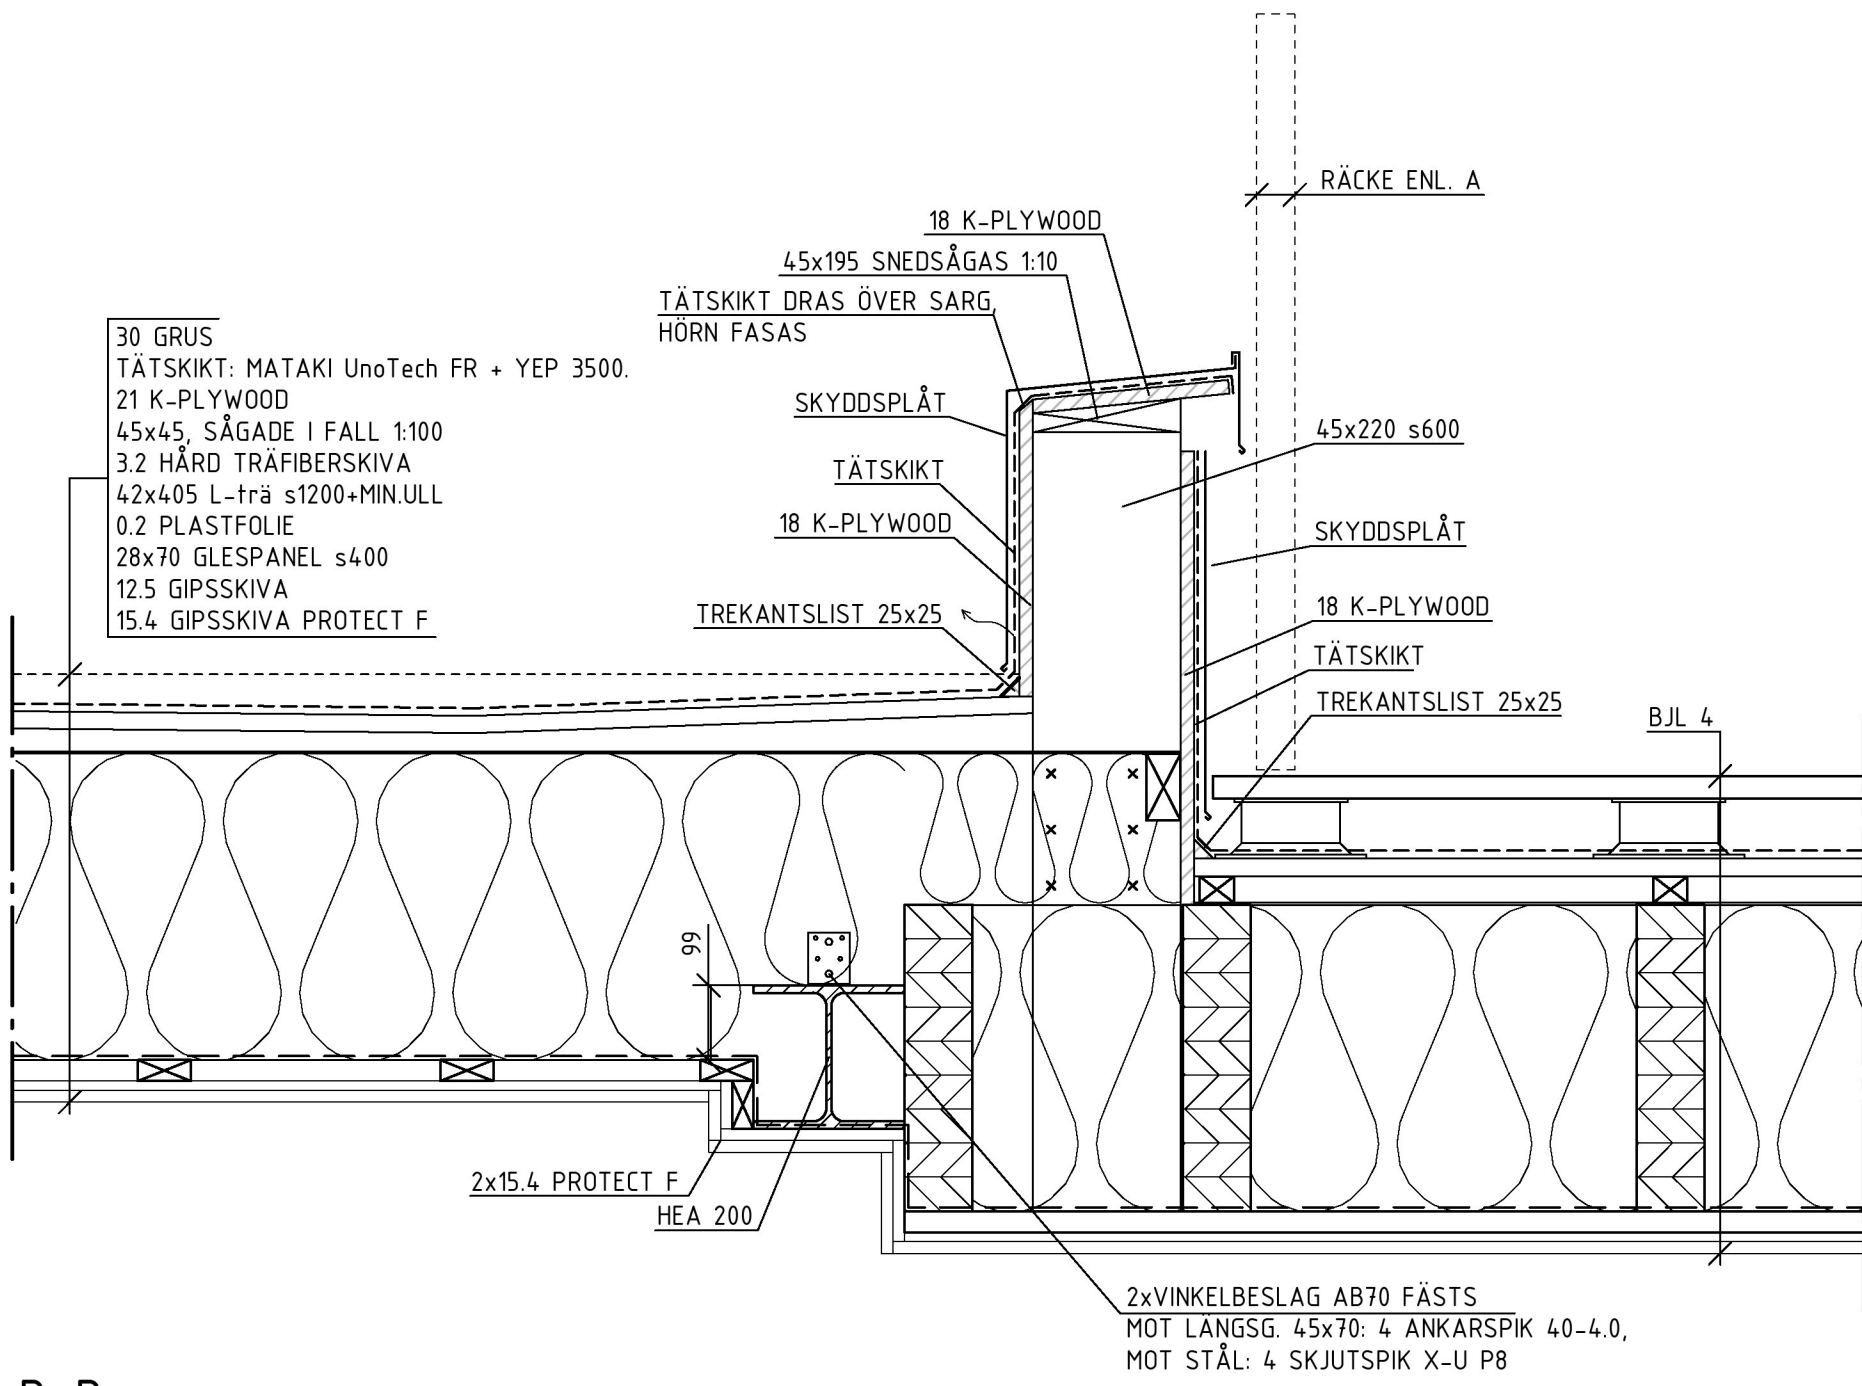

B-B 1:10

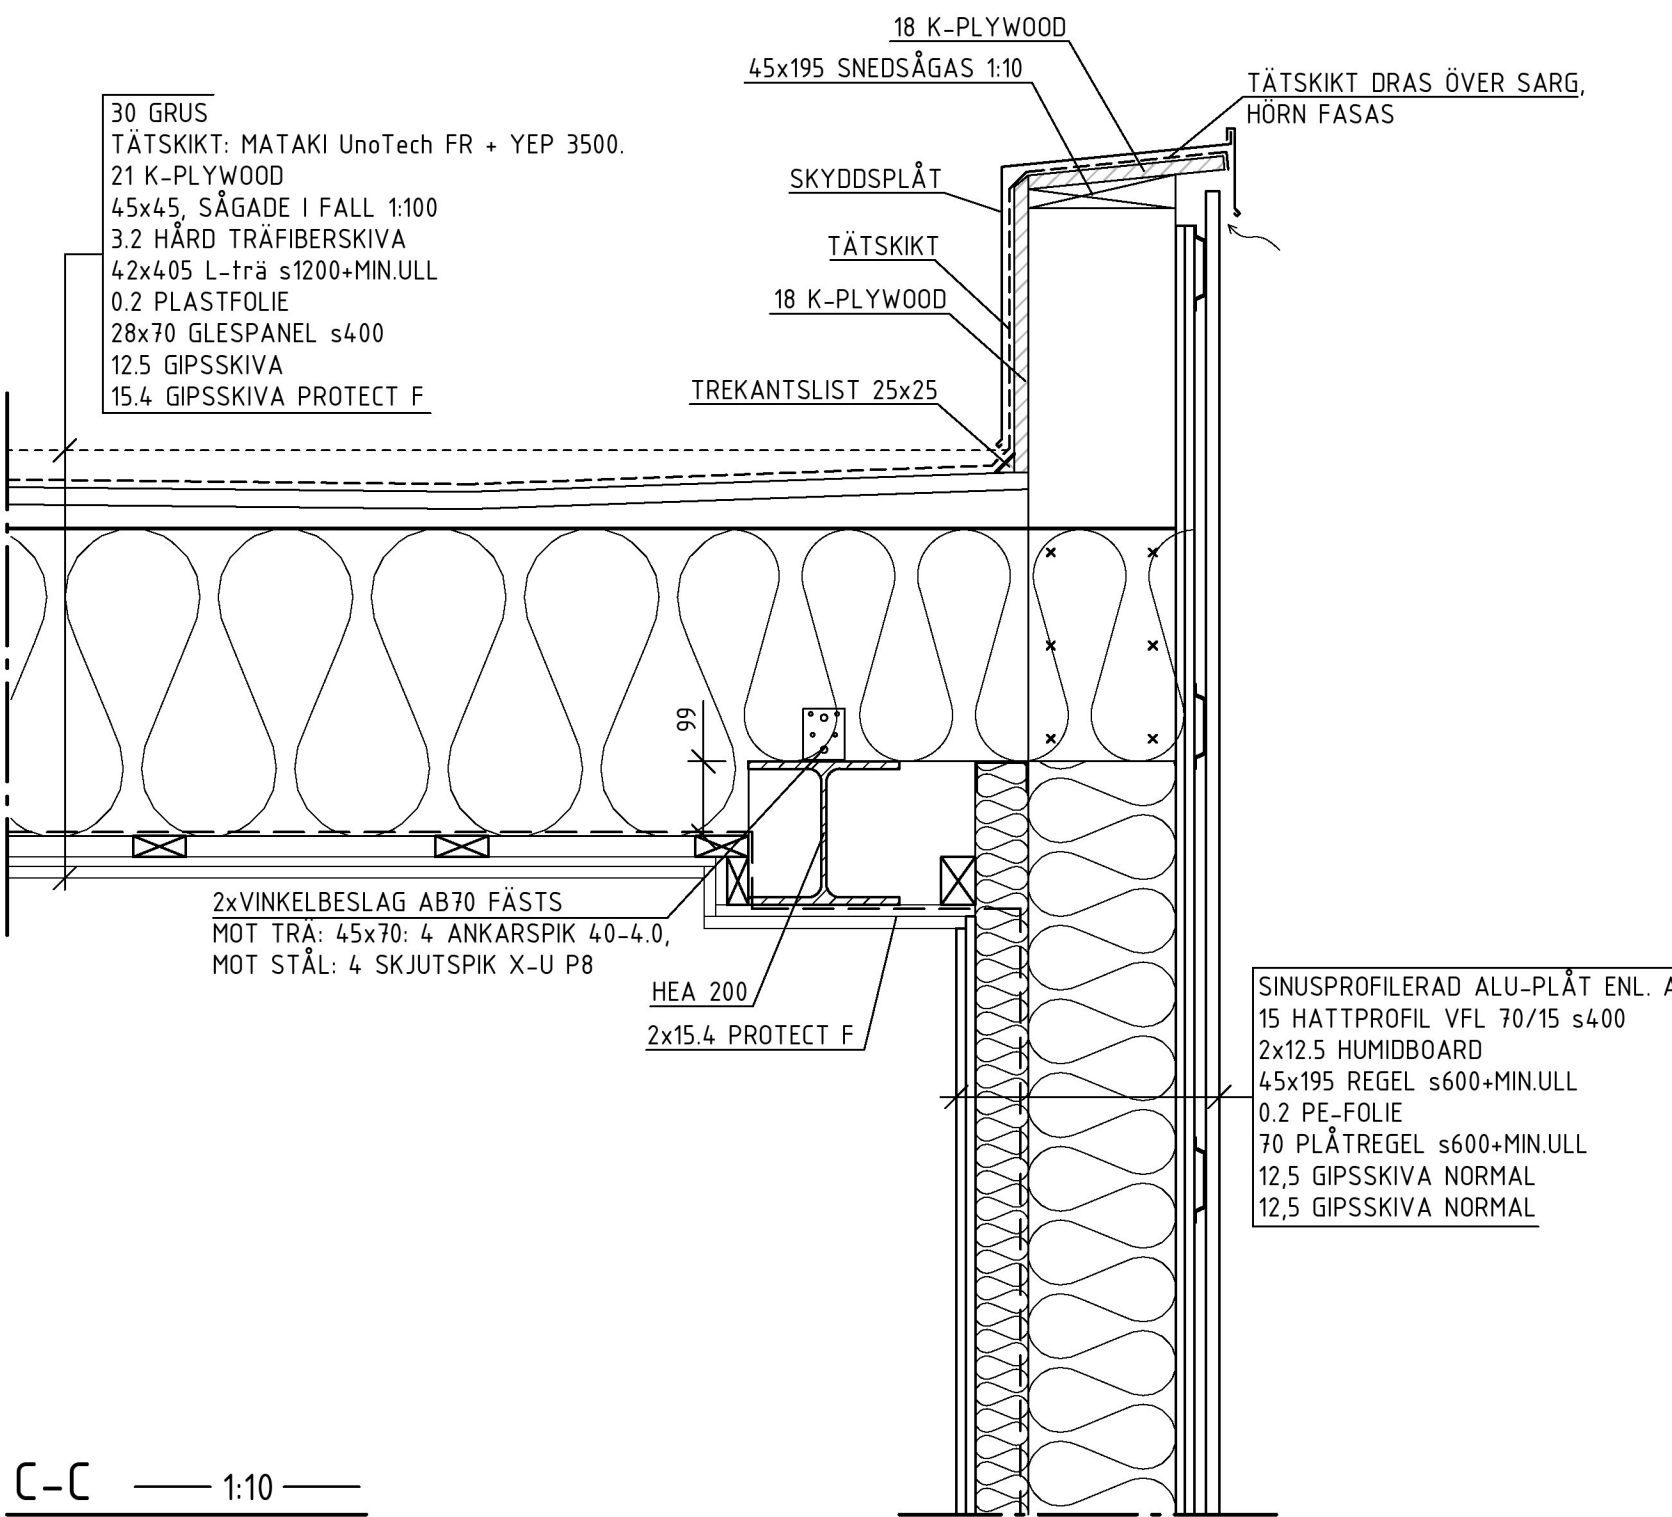

C-C 1:10

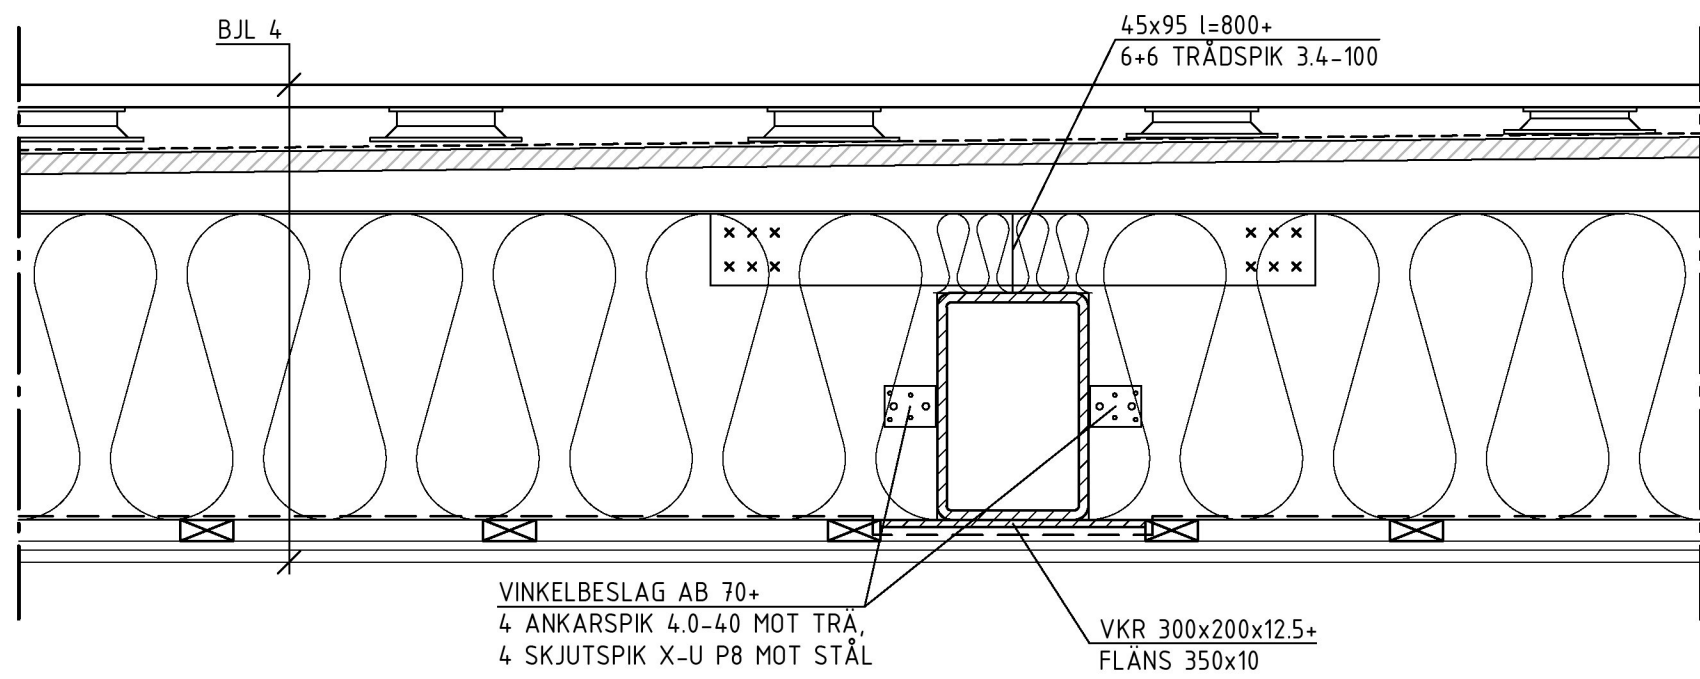

D-D 1:10

