

FÖRESKRIFTER

SE DOKUMENT "VILDMANNEN 11, STOCKHOLM - KONSTRUKTIONSDOKUMENT"

FÖRKLARINGAR

ALLA MÅTT I MILLIMETER
ALLA PLUSHÖJDER I METER

HÄNVISNINGAR


SE RITNING
PLANER K-20.1-09 - K-20.1-17
SEKTIONER K-20.2-10 - /XXX
DETALJER K-20.6-10 - /XXX
ARMERINGSPLANER K-22.1-09 - K-22.1-16

BET	ANT	ÄNDRINGEN AVSER	DATUM	SIGN
-----	-----	-----------------	-------	------

RELATIONSHANDLING

VILDMANNEN 11

LOKALISERINGSFIGUR

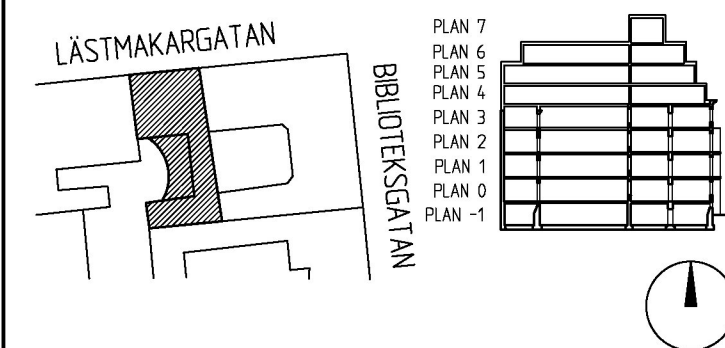

UPPDRAG NR 20003	RITAD AV K.A	HANDLÄGGARE K.ANDERSSON
DATUM 2022-11-07	ANSVÄRIG F.NORBÄCK	
DETALJER, DEL 17 DETALJER, BJÄLKLAG		
FORMAT A1	SKALA 1:10	NUMMER K-20.6-26
		BET -