

FÖRESKRIFTER


SE DOKUMENT "VILDMANNEN 11, STOCKHOLM - KONSTRUKTIONSDOKUMENT"

FÖRKLARINGAR


ALLA MÅTT I MILLIMETER
ALLA PLUSHÖJDER I METER

HÄNVISNINGAR



SE RITNING
PLANER K-20.1-09 - K-20.1-18
SEKTIONER K-20.2-10 - /XXX
DETALJER K-20.6-10 - /XXX
ARMERINGSPLANER K-22.1-09 - K-20.1-16

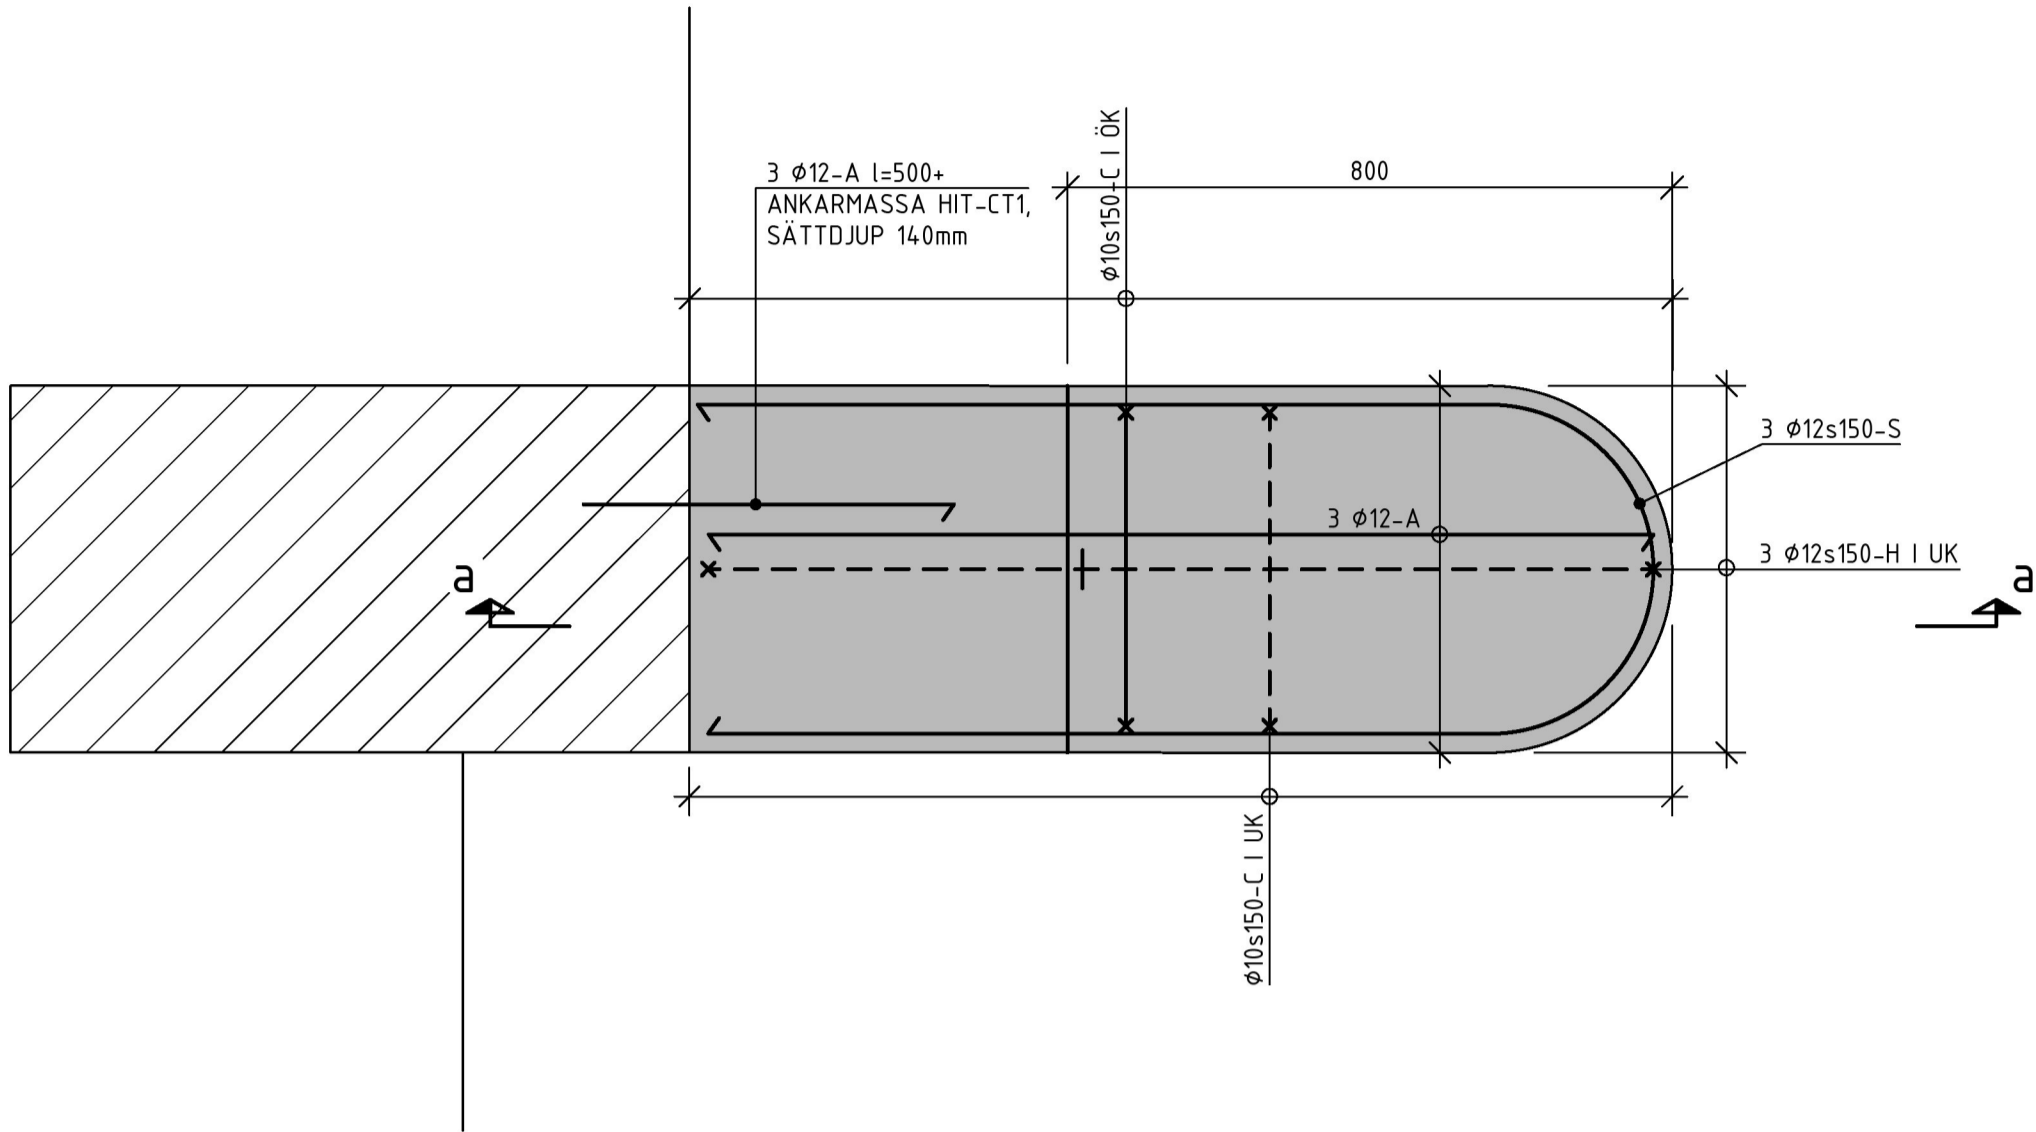

PLAN, HUVUDTRAPP 1:10
FUNDAMENT FÖR STÅLTRAPPA

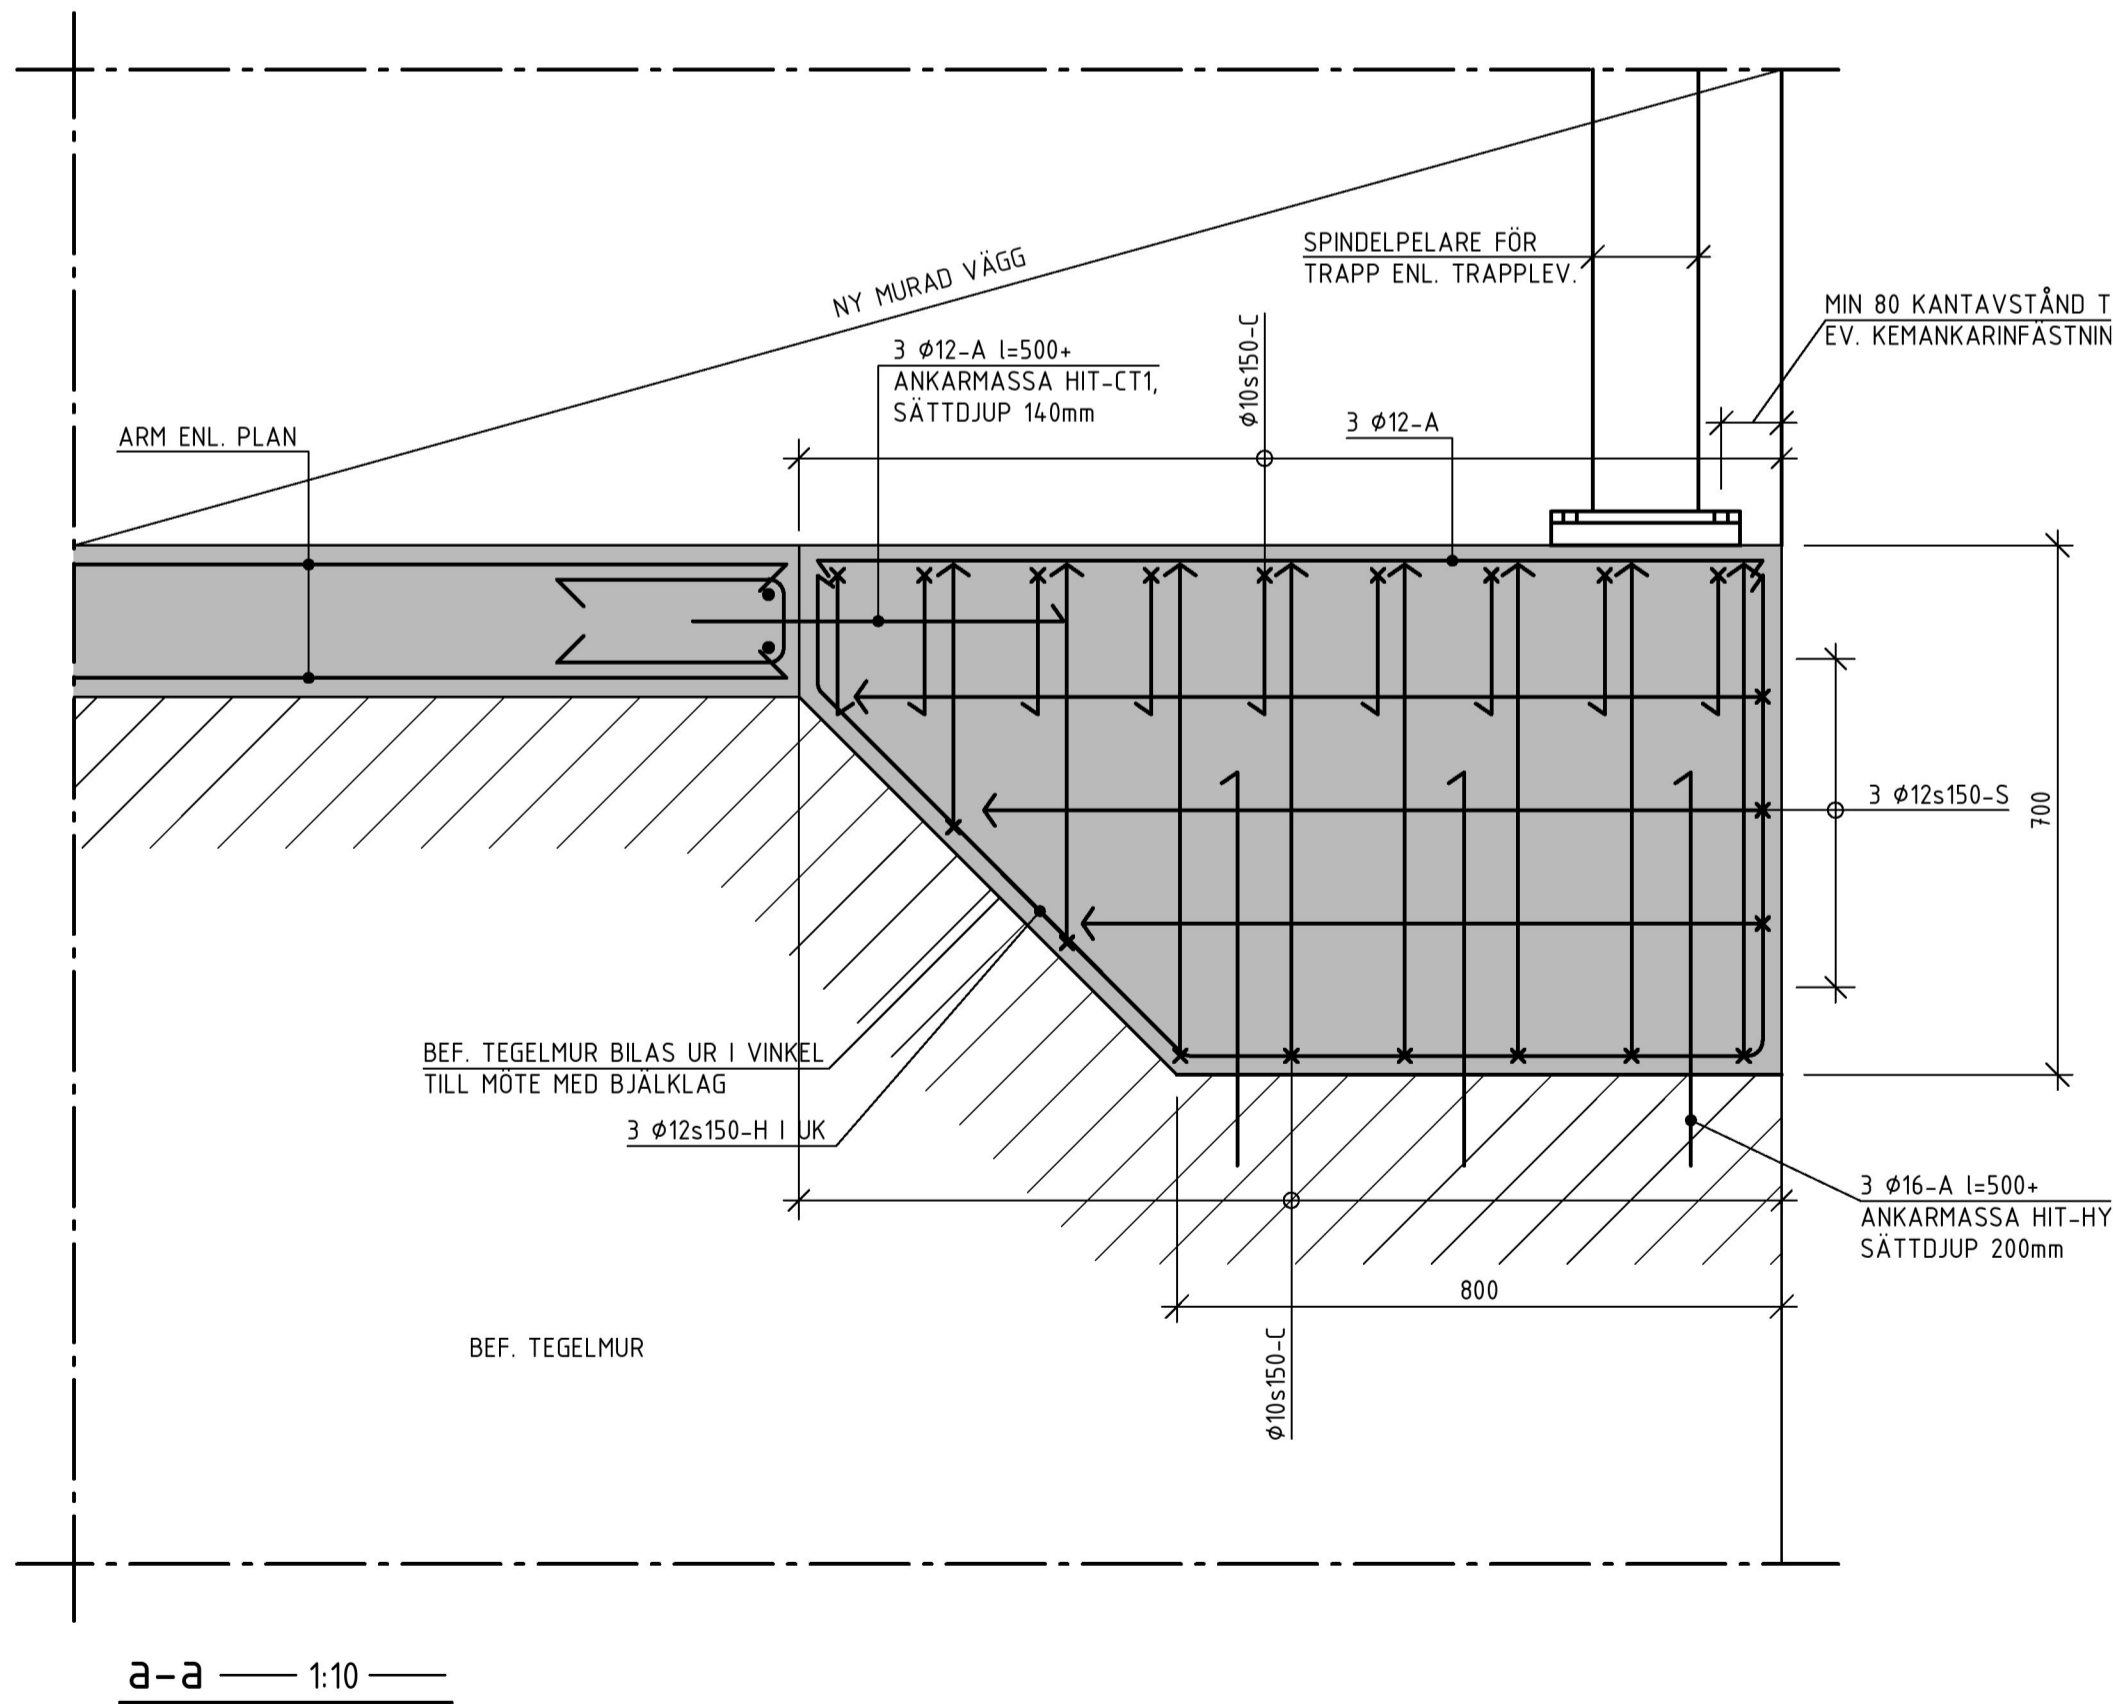


a-a 1:10

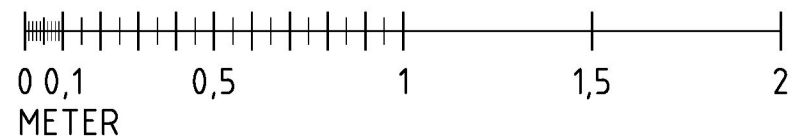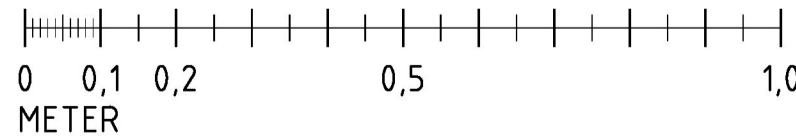

BET	ANT	ÄNDRINGEN AVSER	DATUM	SIGN
-----	-----	-----------------	-------	------

RELATIONSHANDLING

VILDMANNEN 11

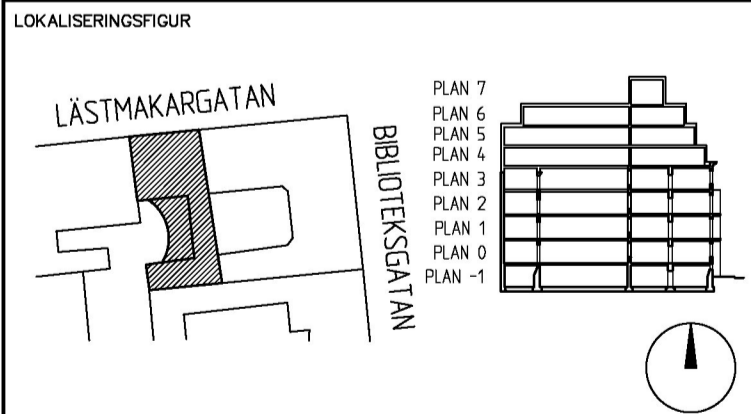

UPPDRAG NR 20003	RITAD AV K.A	HANDLÄGGARE K.ANDERSSON
DATUM 2022-11-07	ANSVÄRIG F.NORBÄCK	
DETALJER, DEL 19 DETALJER, BJÄLKLÄG HUVUDTRAPPA, FUND. FÖR STÅLTRAPPA		
FORMAT A1	SKALA 1:10	NUMMER K-20.6-28
		BET -