



FASAD BOTTENVÅNING MOT NORDÖST

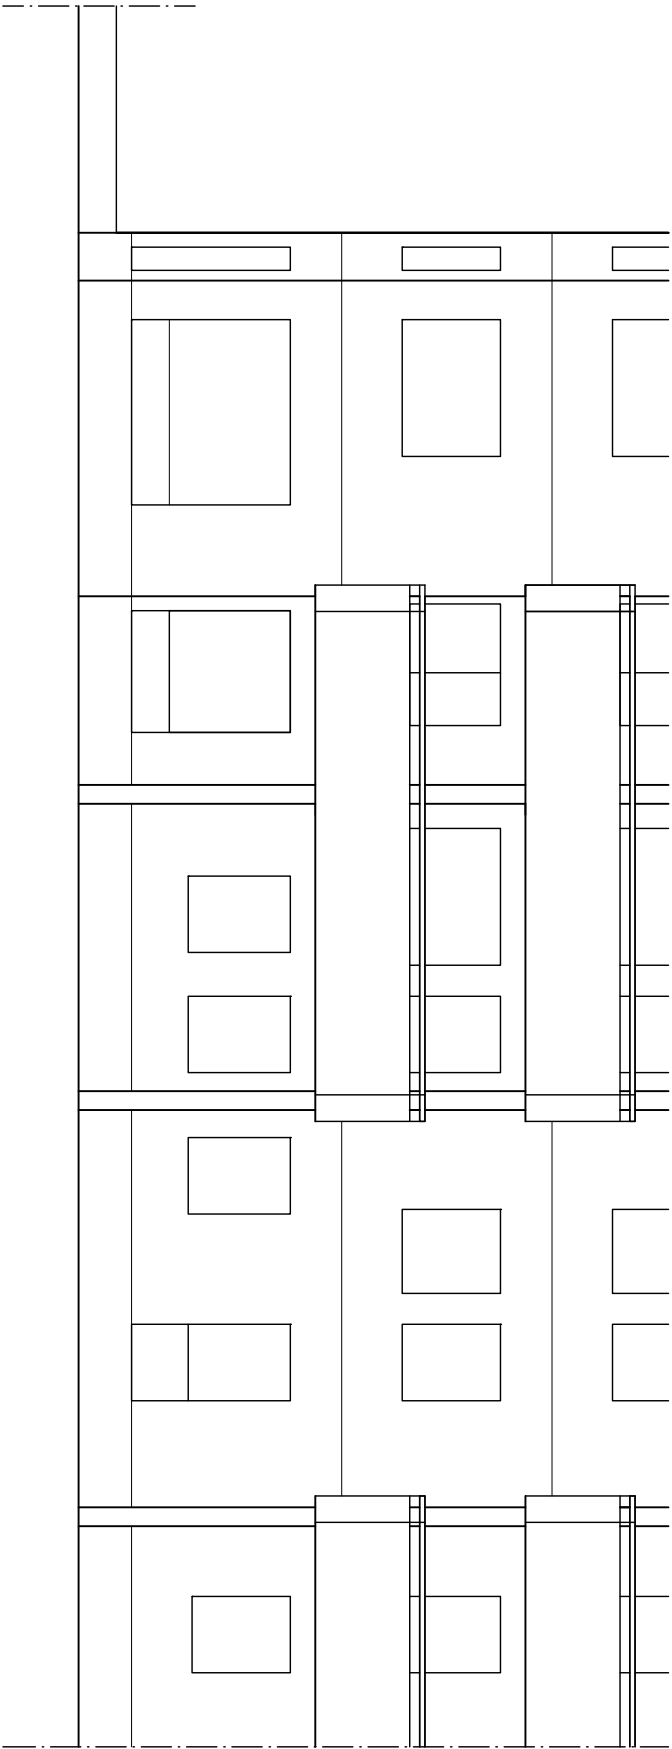

FASAD BOTTENVÅNING MOT SYDVÄST

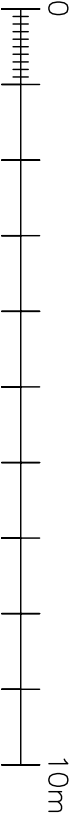

SKALA 1:100 (A3)

REV	ANT	REVIDERINGEN	AVSER	DATUM	SIGN
RELATIONSHANDLING					
OMBYGGNAD TILL BOSTAD					
BRF APPELGÅRDEN, KV DALENS					
GRUSÅSGÅRD 8, ENSKEDDALEN					

Embring Arkitektur			
UPPDRAG NR	DATUM/KONSTR AV	HANDLAGARE	
JE	JE	JE	
DATUM	ANSVARIG		
2022-09-02	JESPER EMBRING		
BERÖRDA FASADER REDOVISAS			
FASADER NORDÖST OCH SYDVÄST			
SKALA	NUMMER	REV	
1:100 (A3)	A-40-301		