


PLAN 6TR  
SKALA 1:50 (A1)

FÖRKLARINGAR

SYMBOL BESKRIVNING

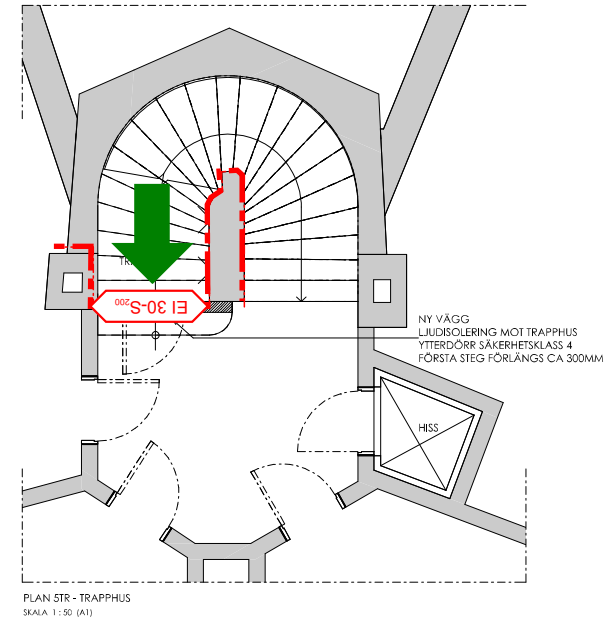

PLAN STR - TRAPPHUS  
SKALA 1:50 (A1)

BRANDSKYDD

- BRANDCELLSGRÄNS, EI 60
- BRANDKASS DÖRR/FÖNSTER

FÖRESKRIFTER

OMSI ENDAST DELVIS KOLLMÄTT. SAMTLIGA MÄTT ÄR ANGIVNA I MILLIMETER OCH SKALL KONTROLLERAS PÅ PLATS AV ENTREPRENÖR/LEVERANTÖR. FÖR OFFERTGIVNING GÄLLER SKALMÄTT. EVENTUELLA ÄNDRINGAR SOM PÅVERKAT UTSEENDE OCH/ELLER KONSTRUKTION SKA GÖRAS I SAMRÅD MED ARKITEKT. TILLVERKARE/LEVERANTÖR ANSVARAR FÖR KONSTRUKTIONENS HÅLLFASTHET OCH STABILITET SAMT ATT INFÄSTNINGAR TILL TYPOCH ANTAL DIMENSIONERAS FÖR TILFREDSSTÄLANDE FUNKTION. DÄR EJ ANNAT ANGES SKA INFÄSTNING OCH SAMMANFÖGNING VARA DOLD. VID LEVERANS SKA SNICKER I MÄRKNAS MED LITRA ENJST RITNING.

HÄNVISNINGAR

BRANDSKISS RH

BRANDKONSULTEN

08 505 344 00 | www.brandkonsulten.se


— EI 60

— Brandvägg, befintlig

— Brandklassat glasparti

→ Utrymningsriktning

— EI 30-S<sub>int</sub> Brandteknisk klass på dörr

Denna brandskiss utgör ett komplement till brandskyddsdokumentationen. För fullständig beskrivning av brandskyddet hänvisas till brandskyddsdokumentationen.

R5	REV. VÄGG MELLAN KÖK OCH MATSAL	2022 12 19	CM
R4	REV. VÄGGAR, DÖRRAR, GÄST WC, M.M.	2022 11 03	CM
R3	REV. BH	2022 10 13	CM
R2	REV. BH	2022 06 07	CM
BET	ÄNDRINGEN AVSER	DATUM	SIGN

RELATIONSHANDLING

PER ÖBERG ARKITEKT AB

STRANDVÄGEN 21 · SE-114 56 STOCKHOLM · SWEDEN  
T: +46 8 662 73 55 · F: +46 8 662 72 55  
www.perobergarkitekt.se

KV VAKTELN 1

Projektnr 22136

OMBYGGNATION AV VINDSVÄNING

PLANRITNINGAR

ENTRÉPLAN

Stockholm, 2022 04 27

REDAKONSTR. AV  
CM

HANDLAGGARE  
CARLOS MARTINEZ

PROJEKTSANSVARIG  
PER ÖBERG

TRE:

SKALA: 1:50 (A1) : 1:100 (A3)

A-40-1-101 R5