


FÖRKLARINGAR

MEDIA

Tilluft via tilluftsventiler i fasad/fönster →
Frånluft via frånluftsdon i tak

FF - Frånluftsfläkt i tak

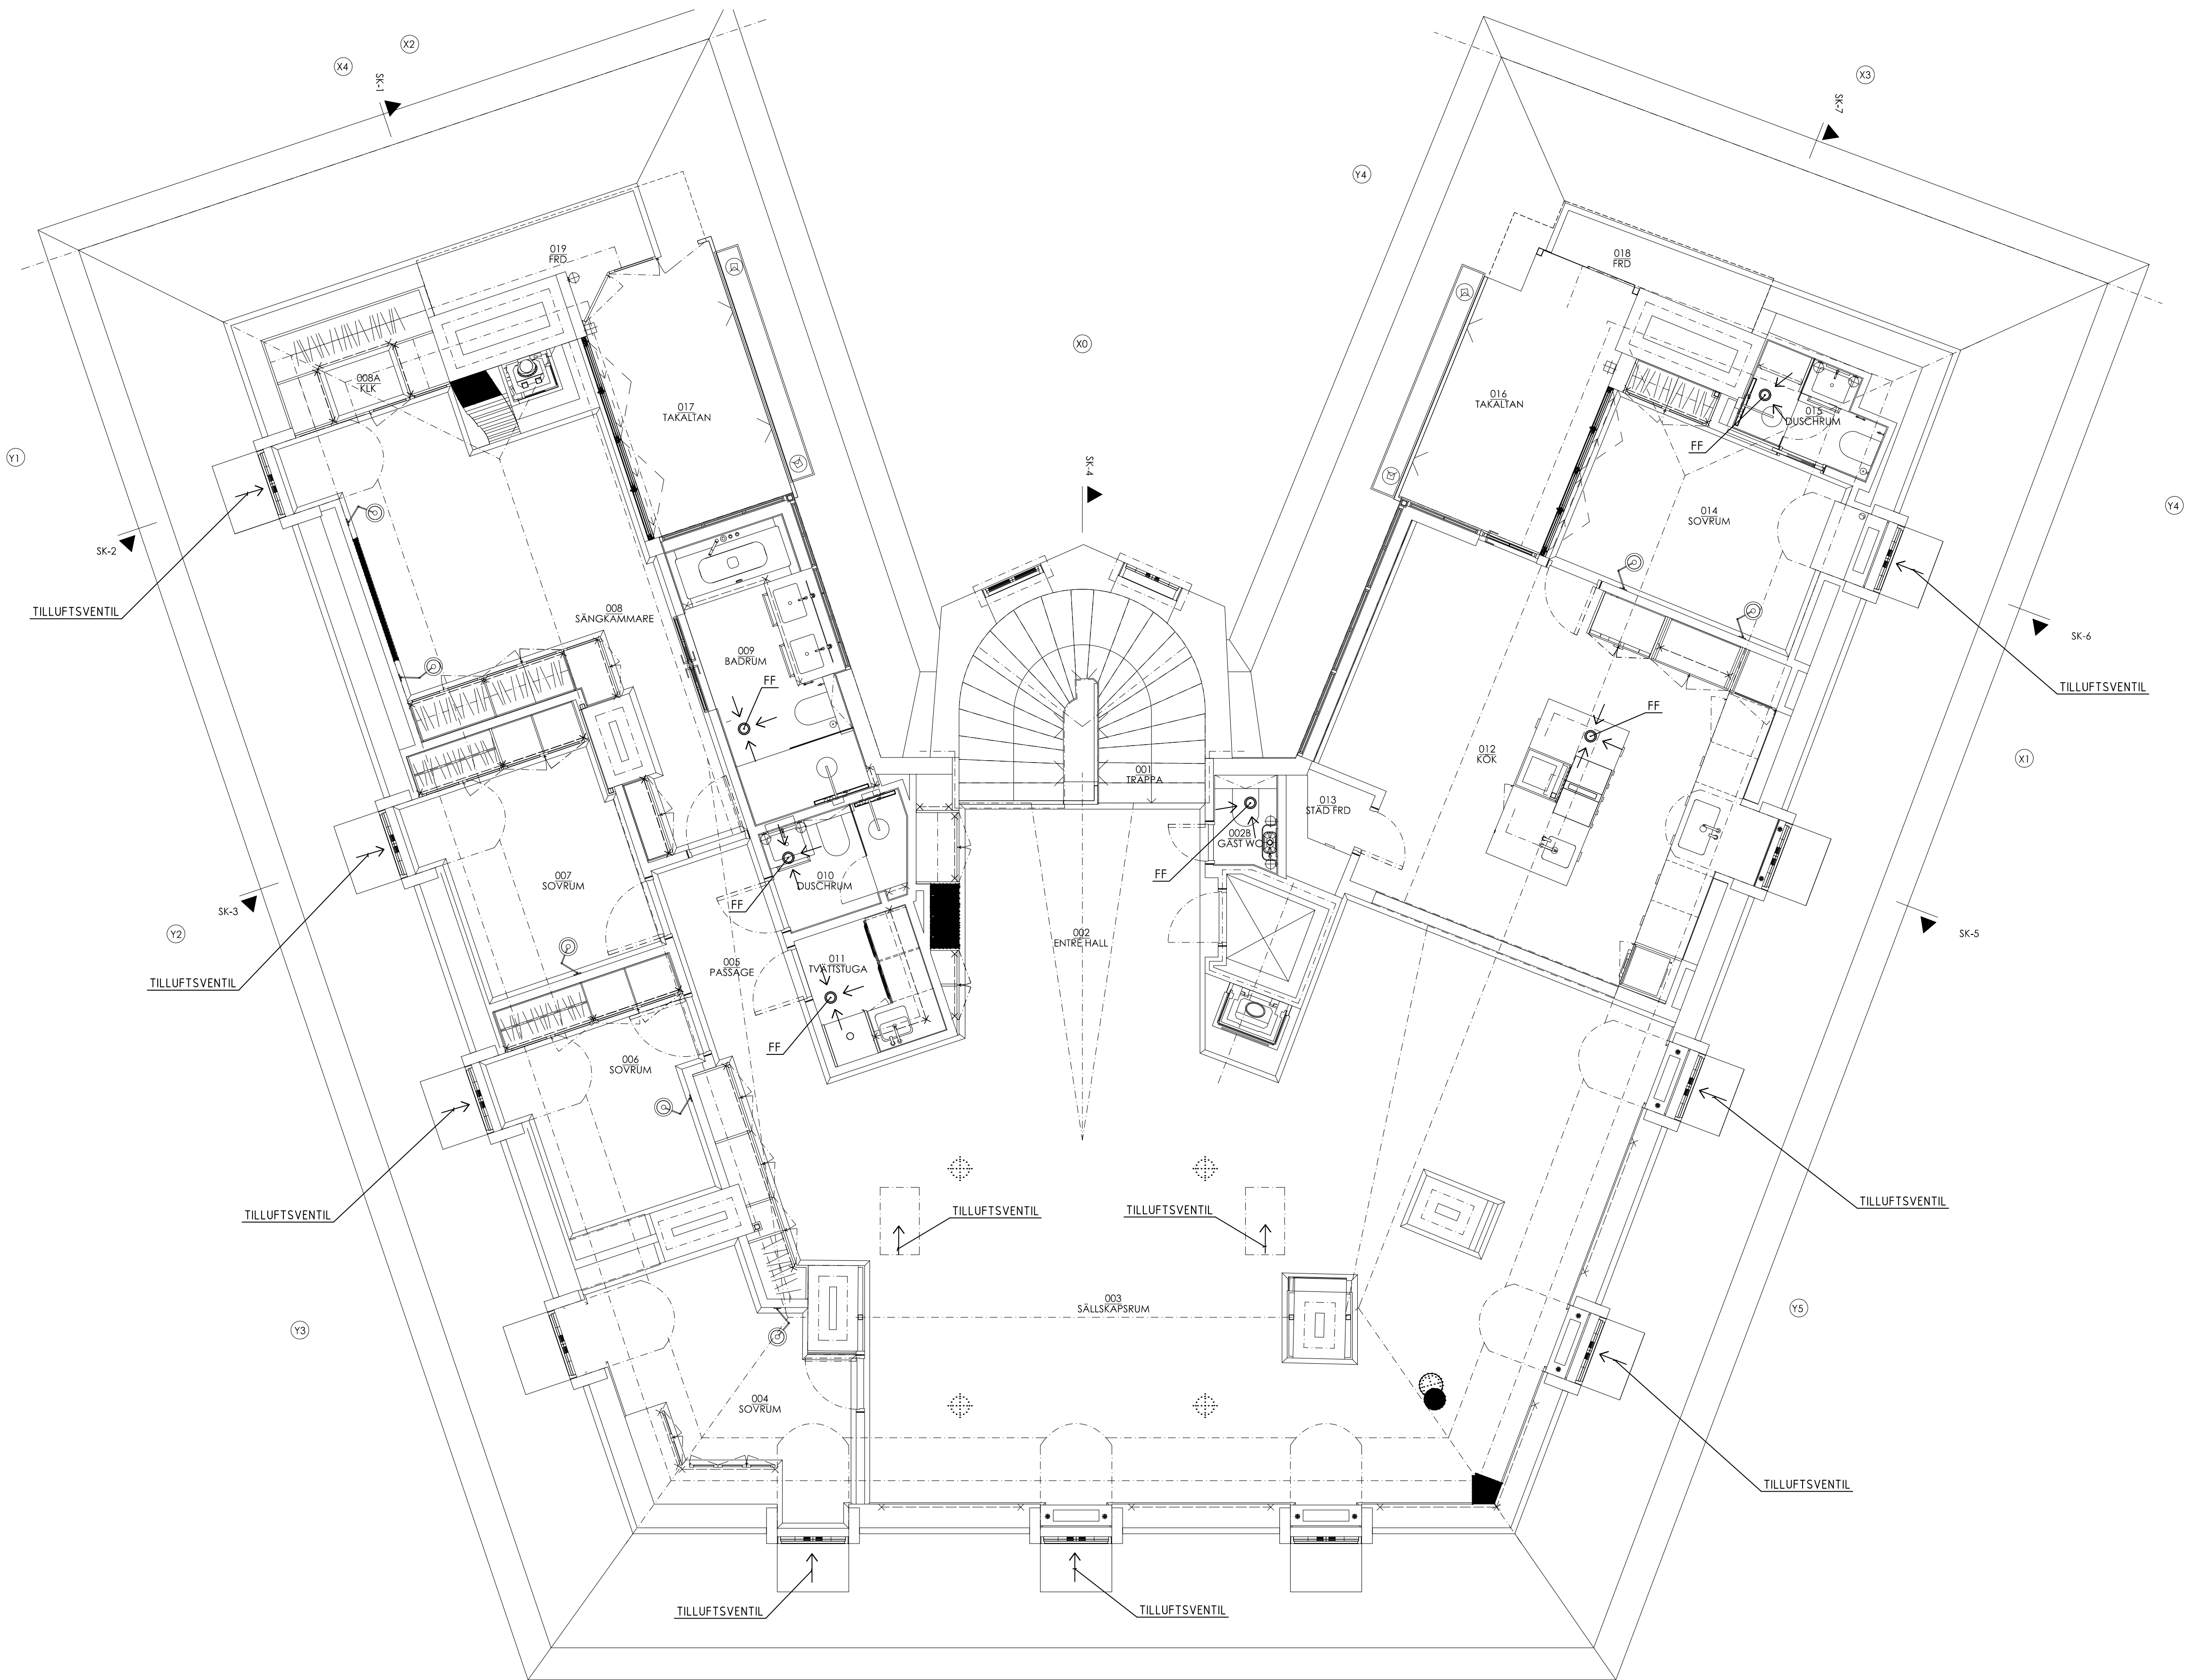

SKALA 1:50 i A1-format (1:100 i A3-format)
0 1 2 5m

.
.
.
.
BET	ANT	ÄNDRINGEN AVSER		DATUM	SIGN
RELATIONSHANDLING					
<div><div>Structor</div><div>Structor Installationsteknik AB Sölnavägen 4, 113 65 Stockholm Tfn 08-545 556 30</div></div>					
UPPDRAG NR 1525-1005		RITAD/KONSTR AV Mnn		HANDLÄGGARE Yousif Kassir	
DATUM 2023-03-08		ANSVARIG Yousif Kassir			
KV VAKTEN 1 OMBYGGNATION AV VINDSVÄNING LUFTBEHANDLING					
SKALA 1:50/A1		NUMMER V-57-1-701			BET