


FÖRKLARINGAR

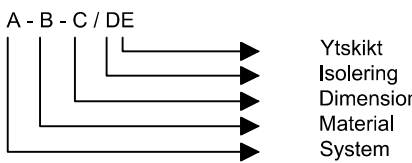


SYSTEM

- KV Tappkallvatten
VV Tappvarmvatten
VVC Tappvarmvattencirkulation
S1 Spillvatten, Allmän
S1L Spillvatten, Avluftning
VS Värme sekundär, Golvvärme

KOMPONENTER

- FD Tappvattenfördelare

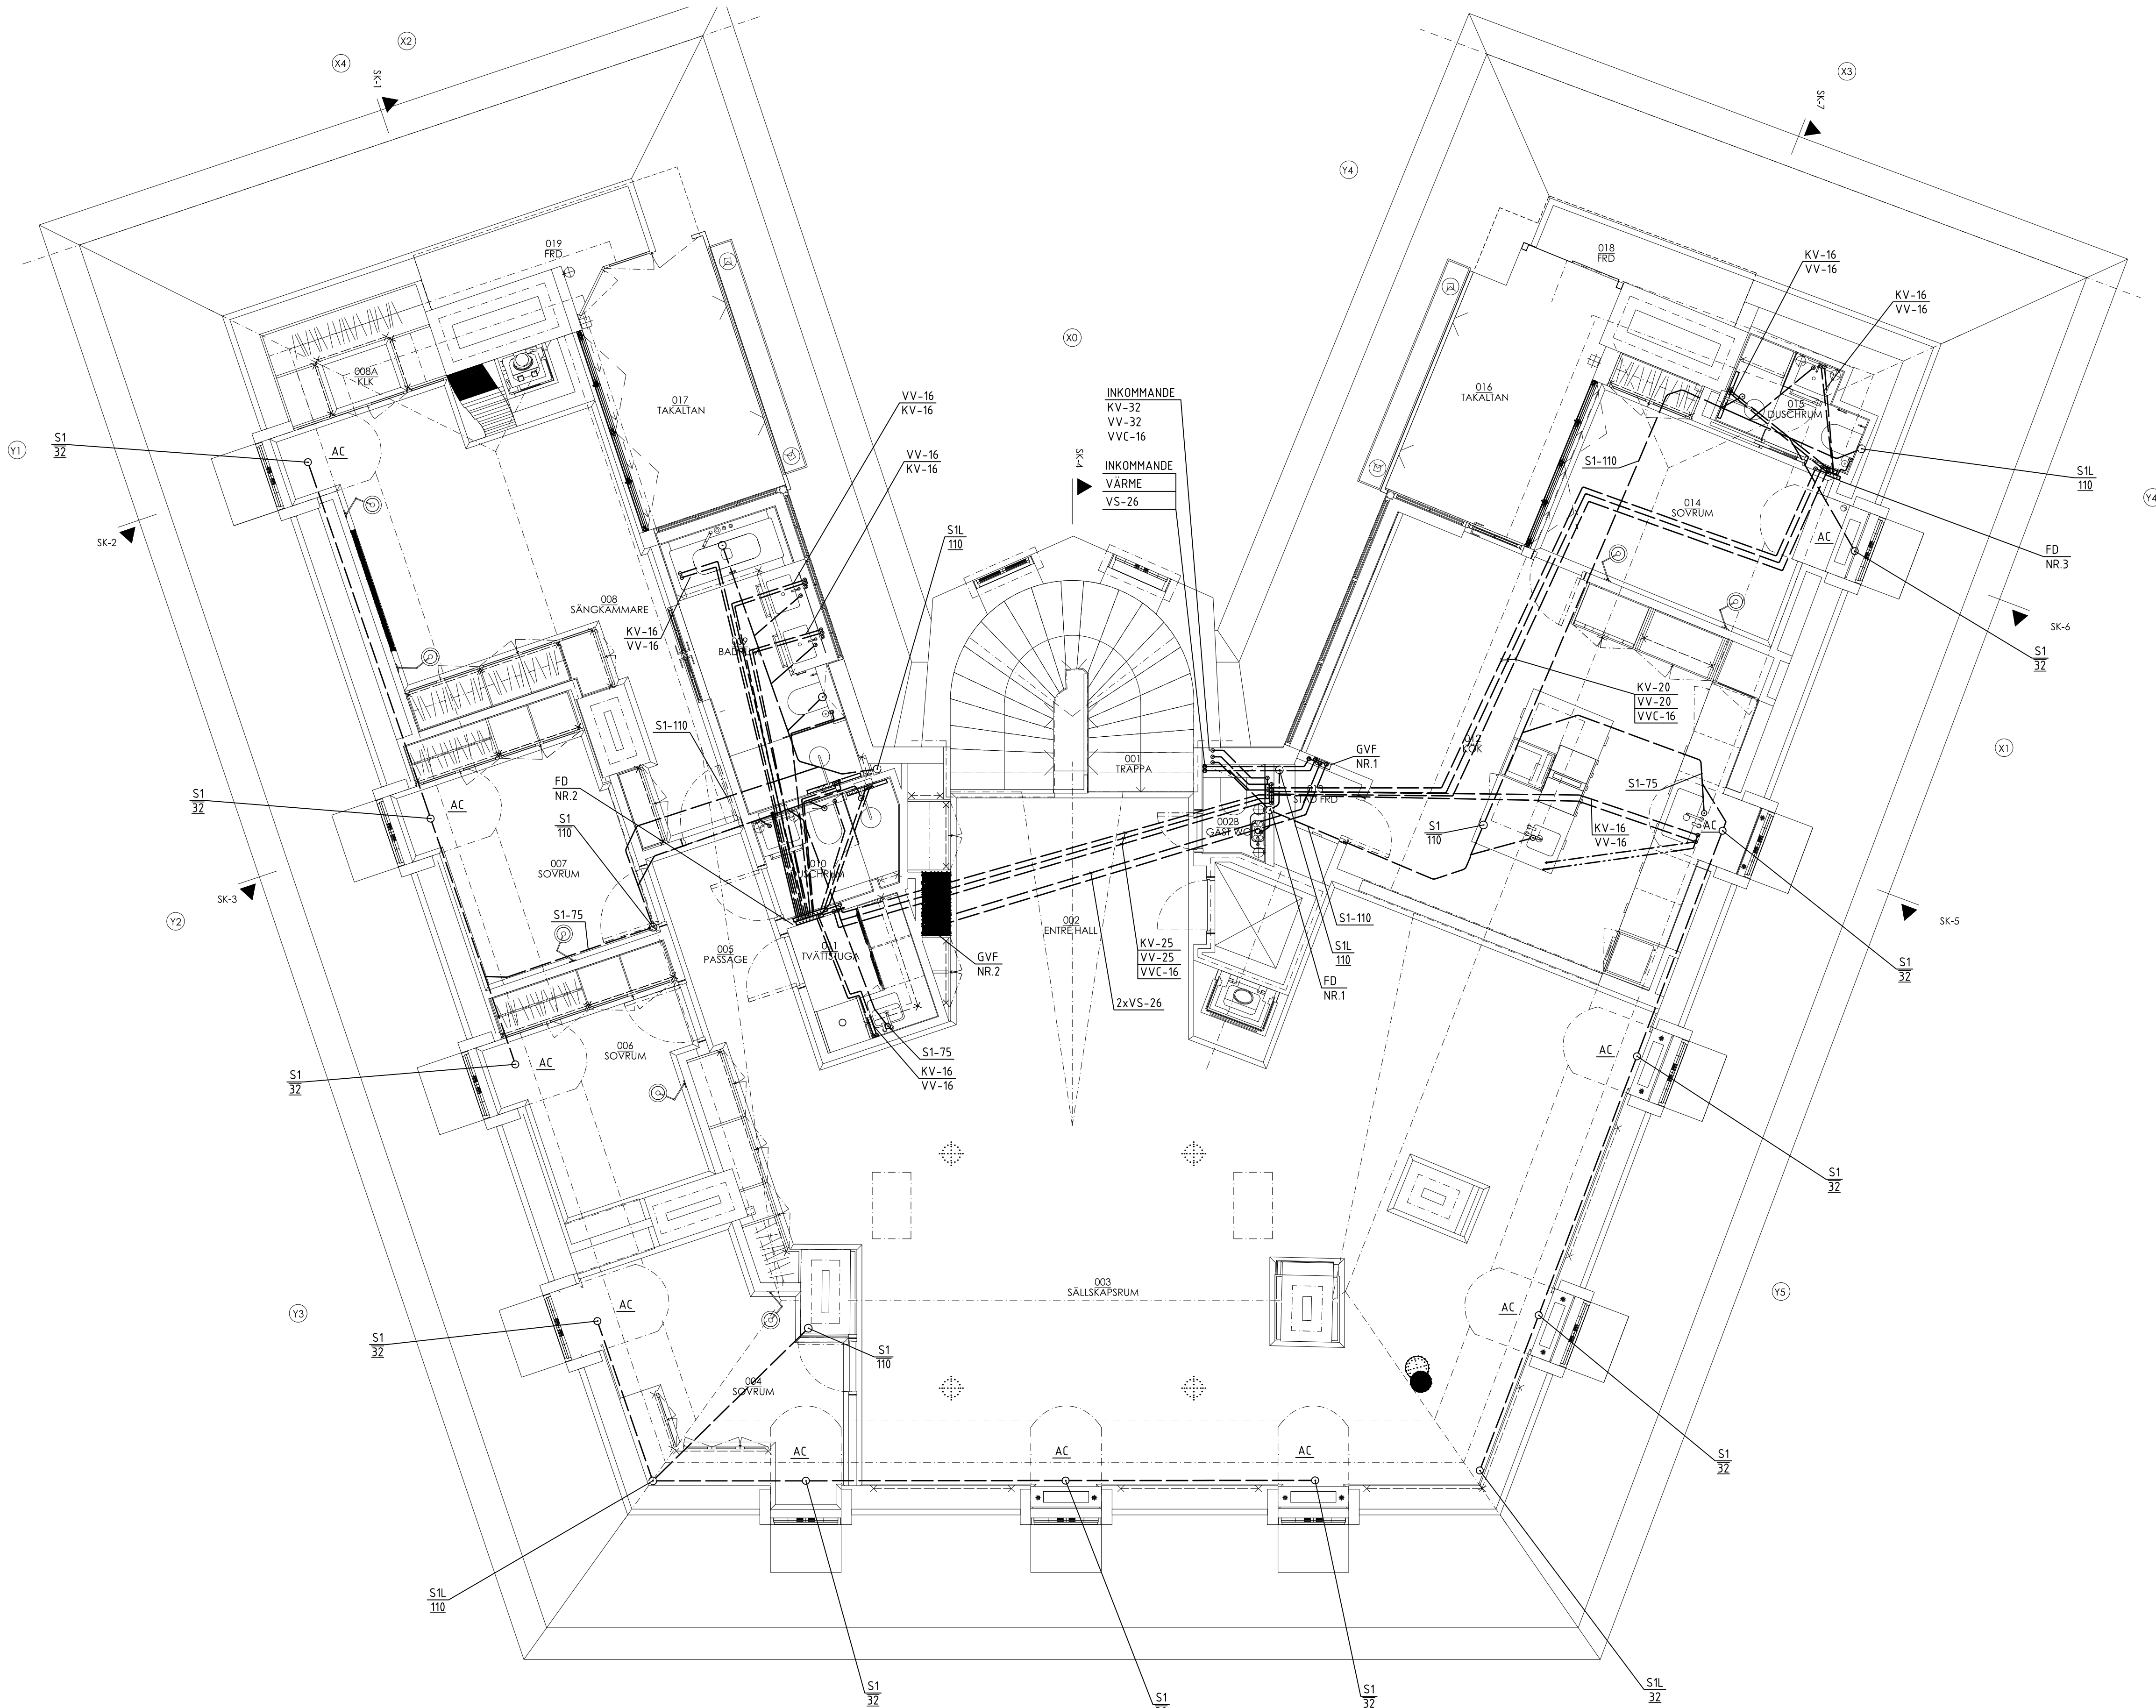

SKALA 1:50 i A1-format (1:100 i A3-format)

BET	ANT	ÄNDRINGEN AVISER	DATUM	SIGN	
RELATIONSHANDLING					
<div>Structor</div> <div>Structor Installationsteknik AB Solnavägen 4, 113 65 Stockholm Tfn 08-545 556 30</div>					
UPPDRAG NR	1525-1005	RITAD/KONSTR AV	Mnn	HANDLÄGGARE	Yousif Kassir
DATUM	2023-03-08	ANSVARIG	Yousif Kassir		
KV VAKTELN1 OMBYGGNATION AV VINDSVÄNING RÖRINSTALLATIONER					
SKALA	1:50/A1	NUMMER	V-50-1-701	BET	