



PLOT DATE: 2023-03-08 15:46:05

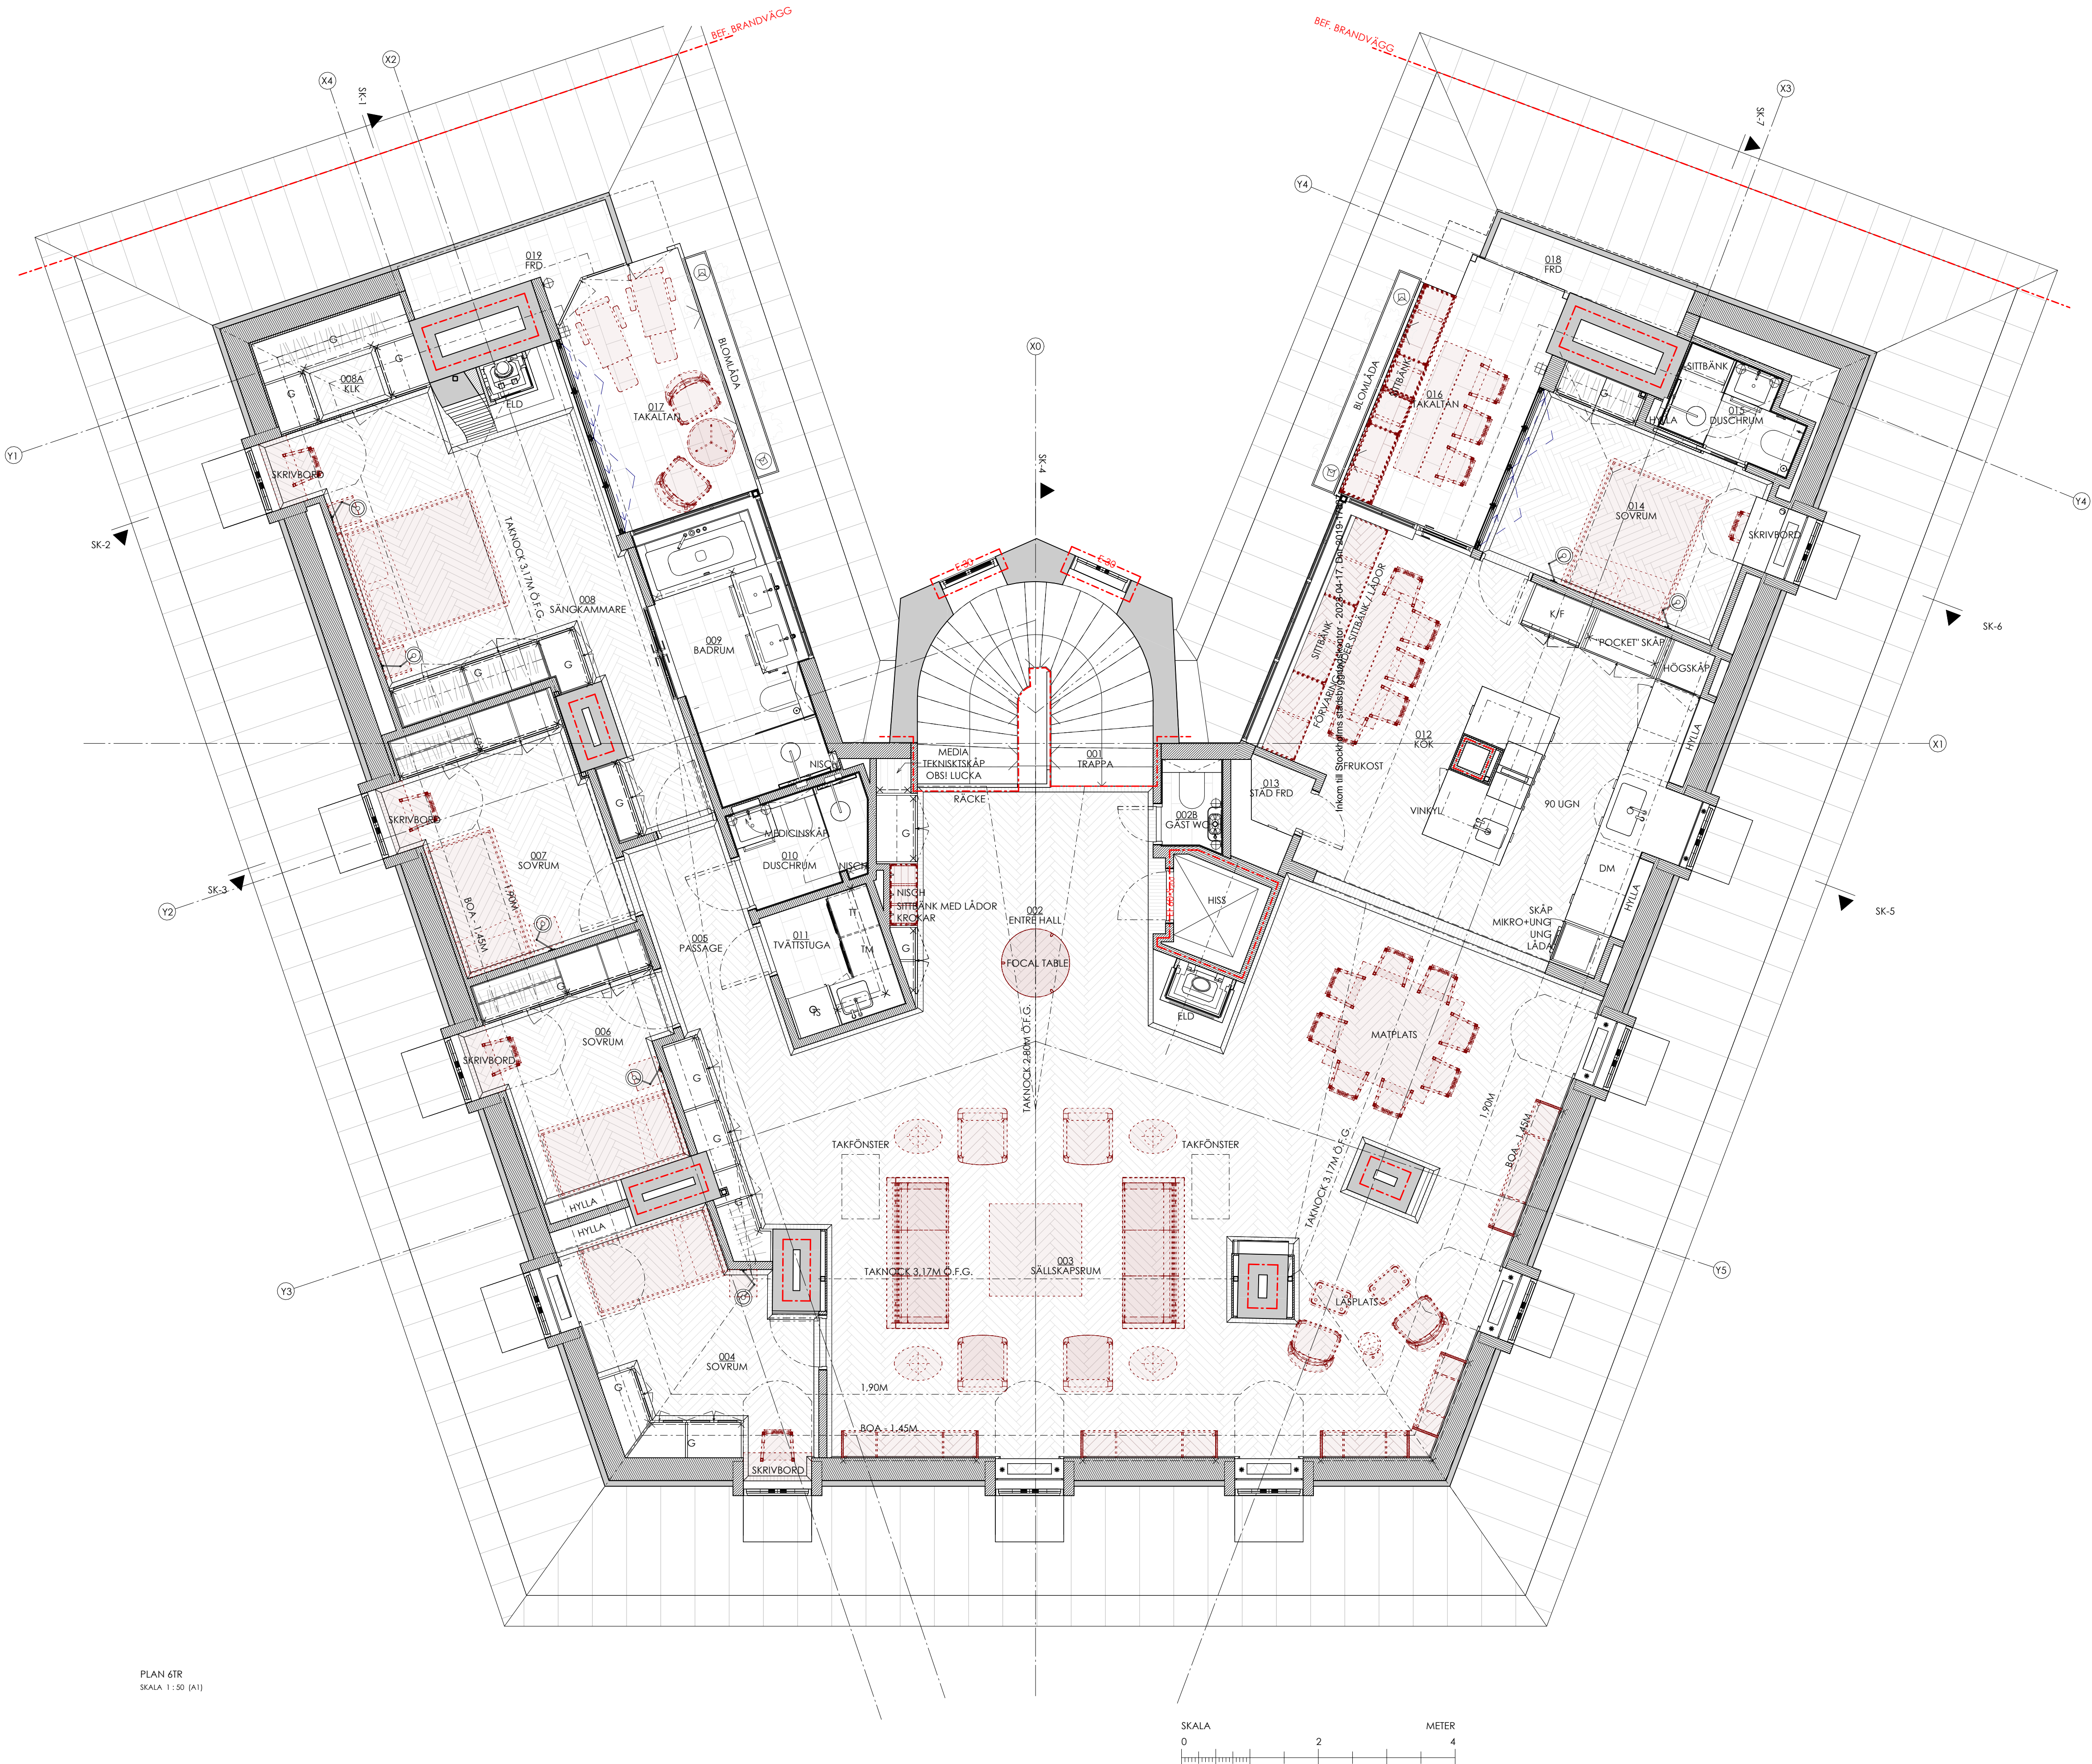

FÖRKLARINGAR

SYMBOL BESKRIVNING

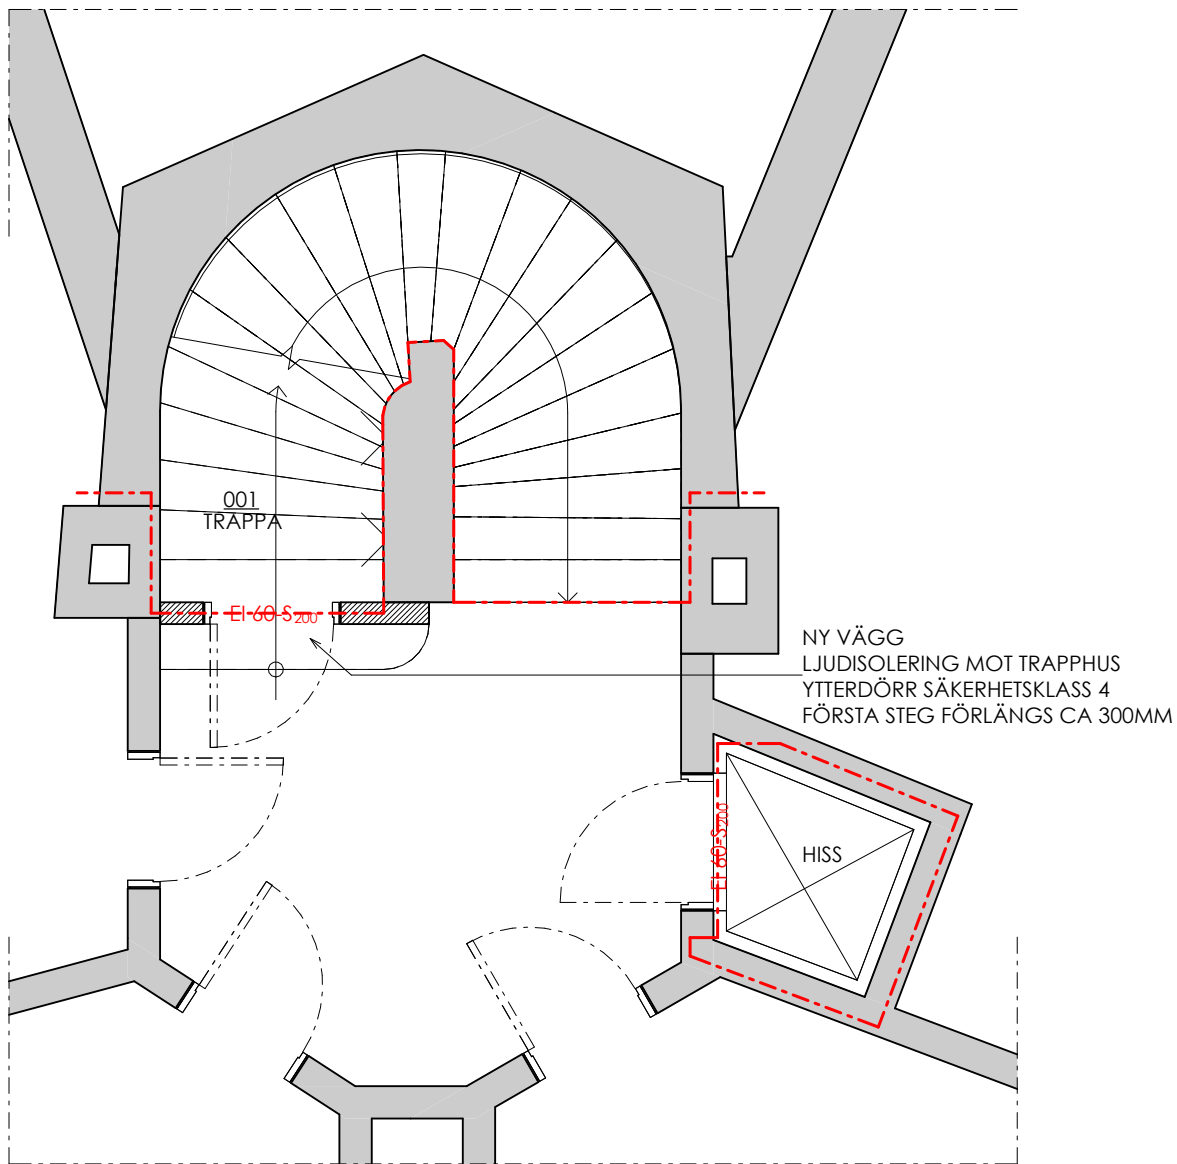

PLAN STR - TRAPPHUS
SKALA 1:50 (A1)

BRANDSKYDD

- BRANDCELLSGRÄNS, EI 60
- BRANDKASS DÖRR/FÖNSTER

FÖRESKRIFTER

OBSTÄNDAST DELVIS KOLLMÄTT.
SAMTLIGA MÄTT ÄR ANGIVNA I MILLIMETER OCH SKALL KONTROLLERAS PÅ
PLATS AV ENTREPRENÖR/LEVERANTÖR. FÖR ÖFVERTYGLIGHET GÄLLER
SKALMÄTT.

EVENTUELLA ÄNDRINGAR SOM PÅVERKAT UTSEENDE OCH/ELLER
KONSTRUKTION SKA GÖRAS I SAMRÄD MED ARKITEKTEN.
TILLVERKARE/LEVERANTÖR ANSVARAR FÖR KONSTRUKTIONENS HÅLLFASTHET
OCH STABILITET SAMT ATT INFÄSTNINGAR TILL TYFOCH ANTAL DIMENSIONERAS
FÖR TILLREDDSLÄNDE FUNKTION. DÄR EJ ANNAI ANGES SKA INFÄSTNING
OCH SAMMANFÖGNING VARA DOLD. VID LEVERANS SKA SNICKER I MÄRKNAS
MED LITTRA ENLIGT RITNING.

HÄNVISNINGAR

R5	REV. VÄGG MELLAN KÖK OCH MATSAL	2022 12 19	CM
R4	REV. VÄGGAR, DÖRRAR, GÄST WC, M.M.	2022 11 03	CM
R3	REV. BH	2022 10 13	CM
R2	REV. BH	2022 06 07	CM
BET	ÄNDRINGEN AVSER	DATUM	SIGN

RELATIONSHANDLING

PER ÖBERG ARKITEKT AB

STRANDVÄGEN 21 - SE 114 56 STOCKHOLM - SWEDEN
T: +46 8 662 95 55 - F: +46 8 662 72 55
www.perobergarkitekt.se

KV VAKTELN 1

Projektnr 22136

OMBYGGNATION AV VINDSVÄNING

PLANRITNINGAR

ENTRÉPLAN

Stockholm, 2022 04 27	RITAD/KONSTR. AV	HANDLÄGGARE
	CM	CARLOS MARTINEZ
	PROJEKTSANSVARIG	
	PER ÖBERG	


SKALA: 1:50 (A1) : 1:100 (A3)

A-40-1-101 R5

FÖRKLARINGAR

SYMBOL

BESKRIVNING

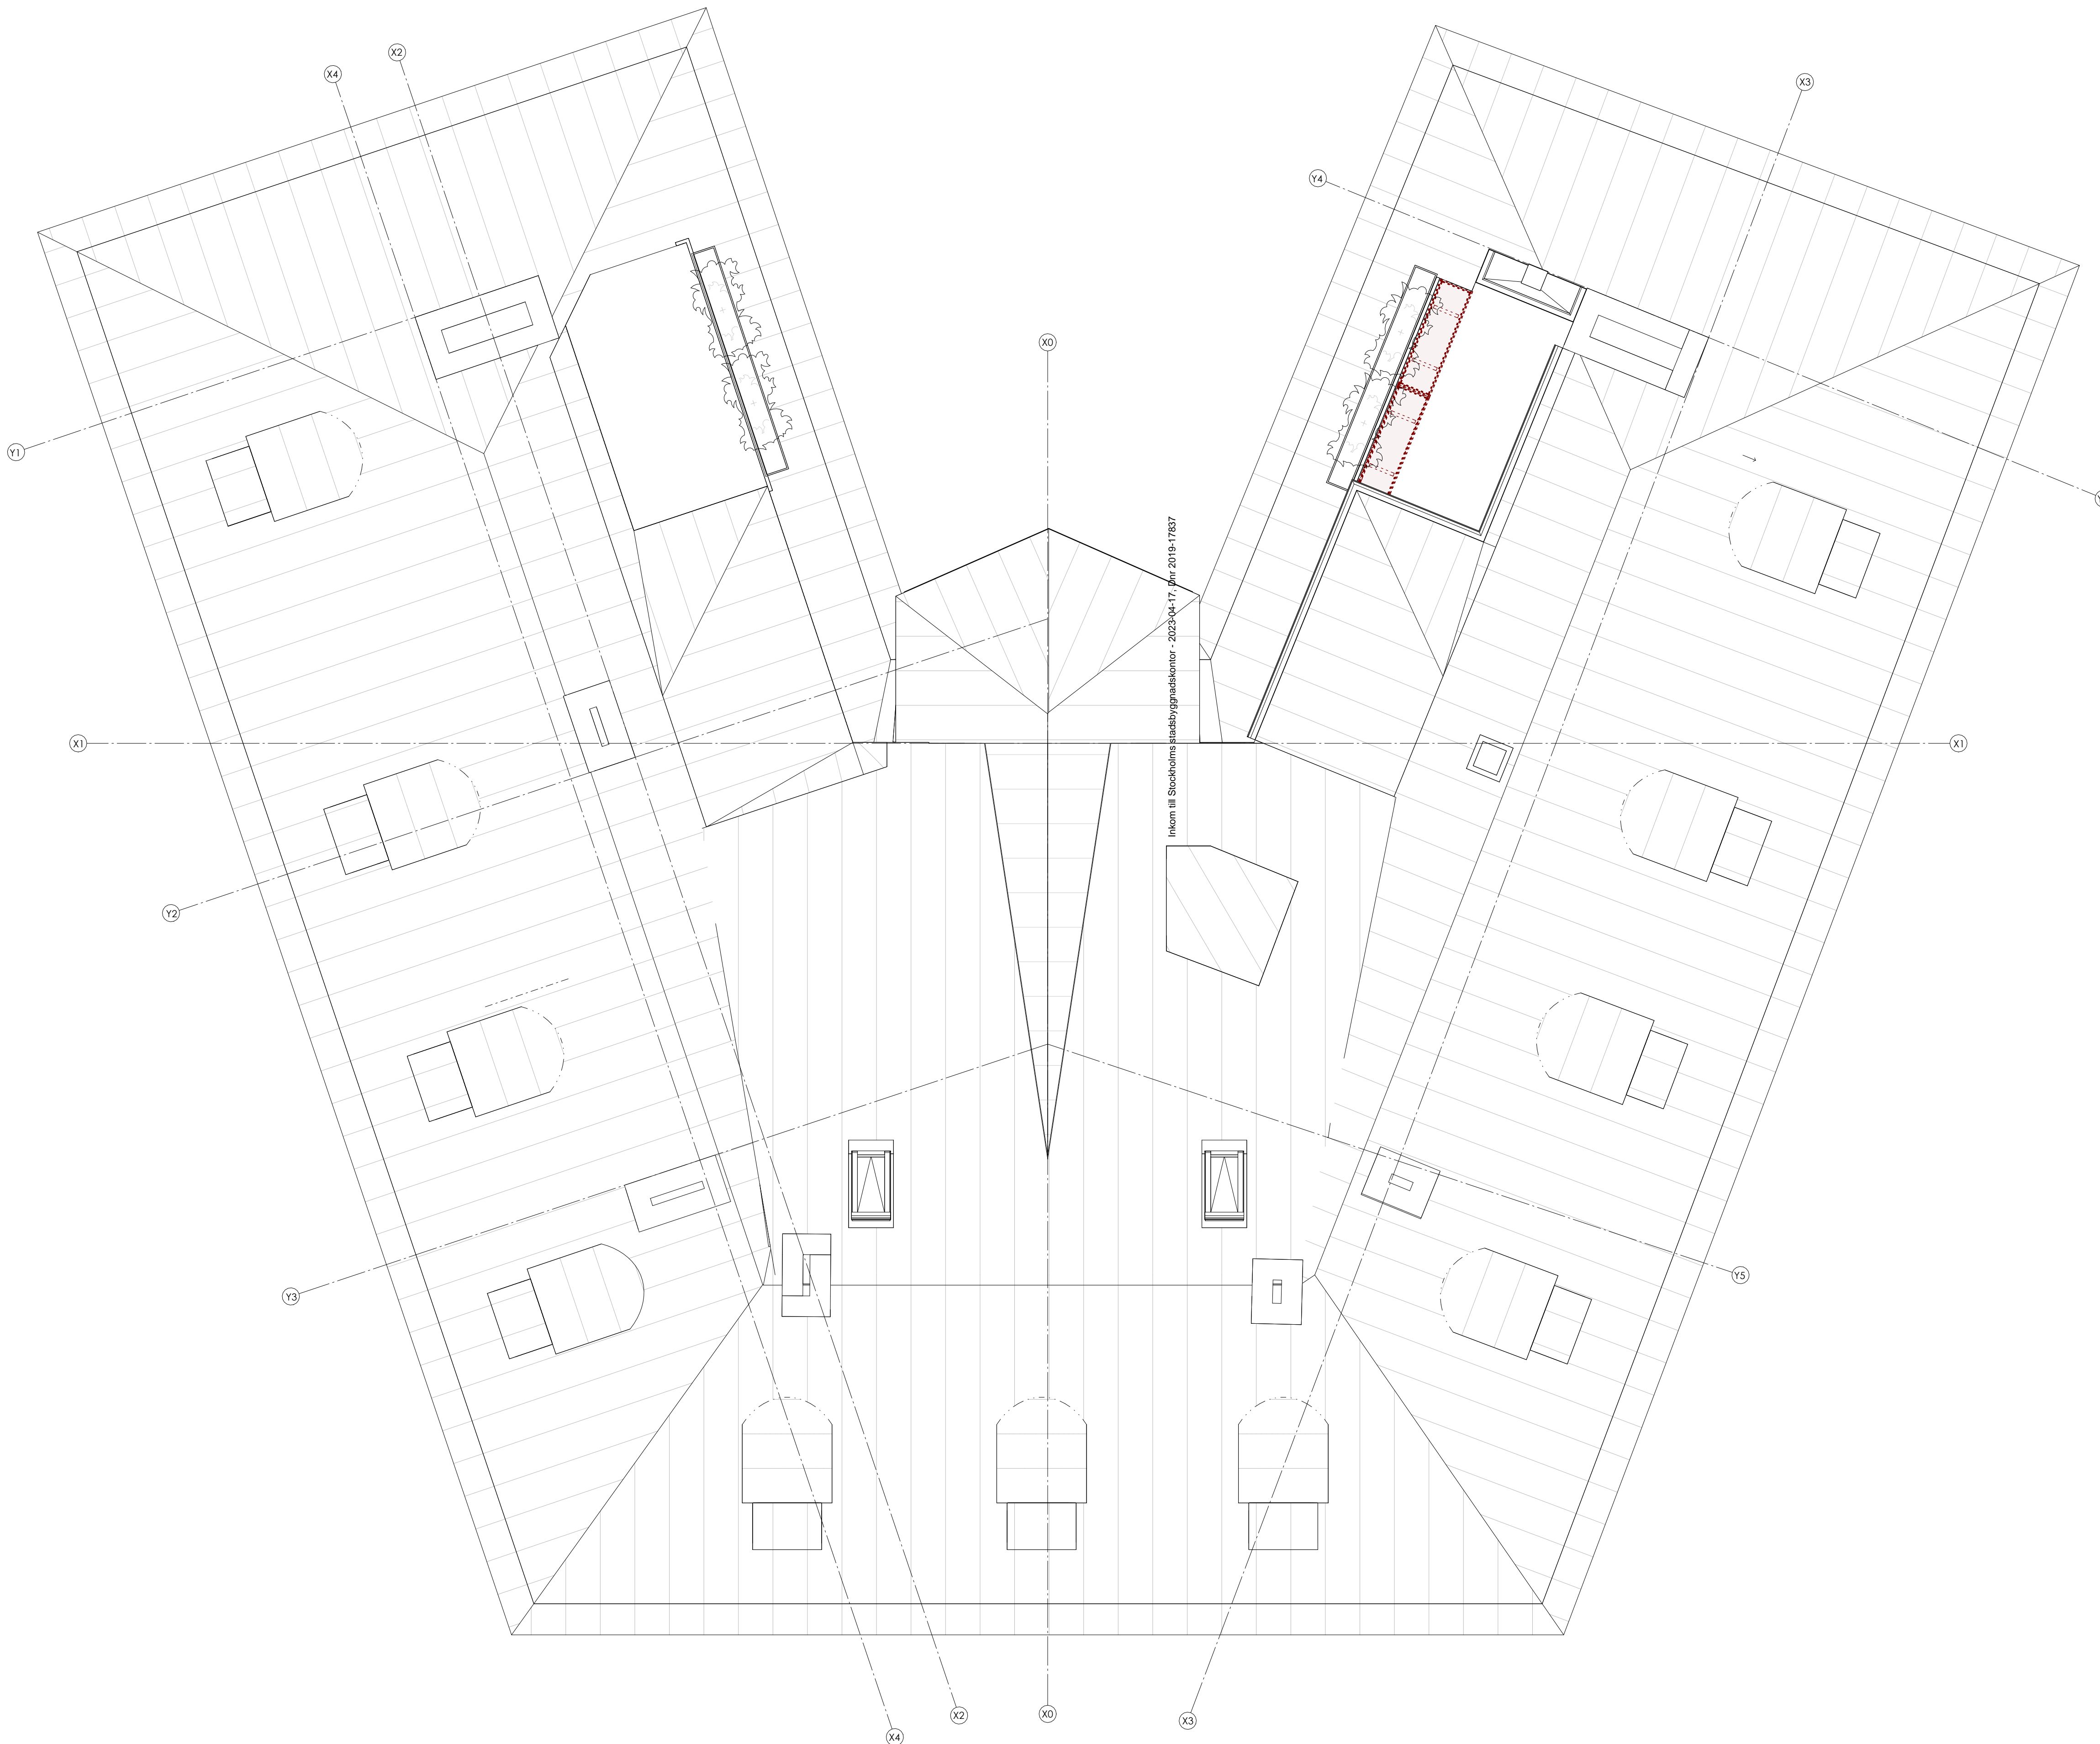

FÖRESKRIFTER

ÖBSI ENDAST DELVIS KOLLMÄTT.
SAMTLIGA MÄTT ÄR ANGIVNA I MILLIMETER OCH SKALL KONTROLLERAS PÅ
PLATS AV ENTREPRENÖR/LEVERANTÖR. FÖR OFFERTGIVNING GÄLLER
SKALMÄTT.

EVENTUELLA ÄNDRINGAR SOM PÅVERKAT UTSEENDE OCH/ELLER
KONSTRUKTION SKA GÖRAS I SAMRÄD MED ARKITEKT.
TILLVERKARE/LEVERANTÖR ANSVARAR FÖR KONSTRUKTIONENS HÅLLFASTHET
OCH STABILITET SAMT ATT INFÄSTNINGAR TILL TYFOCH ANTAL DIMENSIONERAS
FÖR TILLREDDSLÄNDE FUNKTION. DÄR EJ ANNAT ANGES SKA INFÄSTNING
OCH SAMMANFÖGNING VARA DOLD. VID LEVERANS SKA SNICKER I MÄRKNAS
MED LITTRA ENJUT RITNING.

HÄNVISNINGAR

BET ANDRINGEN AVSER DATUM SIGN

RELATIONSHANDLING

III PER ÖBERG ARKITEKT AB III

STRANDVÄGEN 21 - SE-114 56 STOCKHOLM - SWEDEN
T: +46 8 662 95 55 - F: +46 8 662 72 55
www.perobergarkitekt.com

KV VAKTELN 1

Projektnr 22136

OMBYGGNATION AV VINDSVÅNING

PLANRITNINGAR

TAKPLAN

Stockholm, 2022-04-27

RITAD/KONSTR. AV

HANDLÄGGARE

CM

CARLOS MARTINEZ

PROJEKTSANSVARIG

PER ÖBERG

TITEL:

SKALA: 1:50 (A1) : 1:100 (A3)

A-40-1-102

TAKPLAN
SKALA 1:50 (A1)