


OBS! Denna detaljritning redovisar endast befintliga fönster

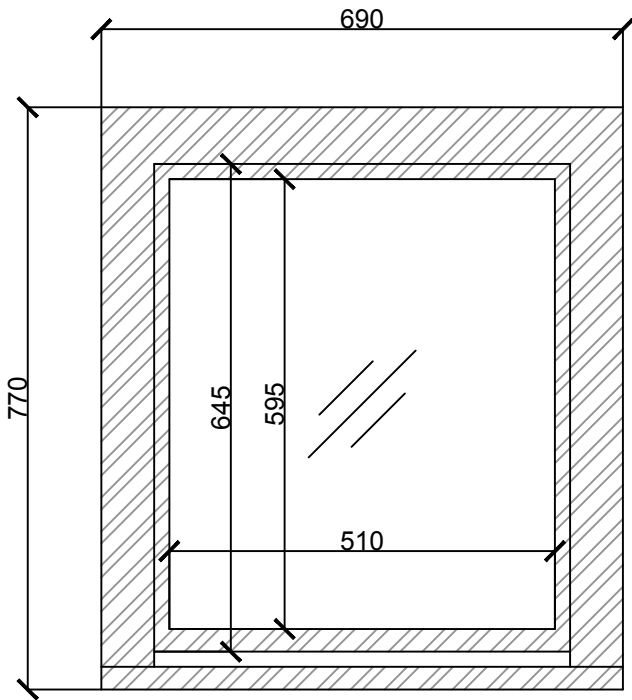

RELATIONSRITNING	A FK GRUPPEN	08-588 856 13	KV. REVERSEN 2  Tomträttsvägen 32, Stockholm HUSDETALJRITNING FÖNSTER  Befintliga fönster i fasad Typ 4, fönster i badrum  SKALA 1:10			
BYGGHANDLING	K FÖRETAG-2	TEL-2				
FÖRFRÅGNINGSUNDERLAG	V FÖRETAG-3	TEL-3				
FÖRSLAGSHANDLING	E FÖRETAG-4	TEL-4				
	C FÖRETAG-5	TEL-5				
	L FÖRETAG-6	TEL-6				
BYGGLOVSRITNING	RITAD/KONSTR. AV	HANDLAGGARE	ARBETSNUMMER	RITNINGNUMMER	BET	
FÖRHANDSKOPIA	SI	ANSVARIG	2023-03-21	FK-GRUPPEN	A-23.3-2.4	F4