



FÖRKLARINGAR & FÖRESKRIFTER

SE ALLMÄNNA FÖRESKRIFTER.

HÄNVISNINGAR

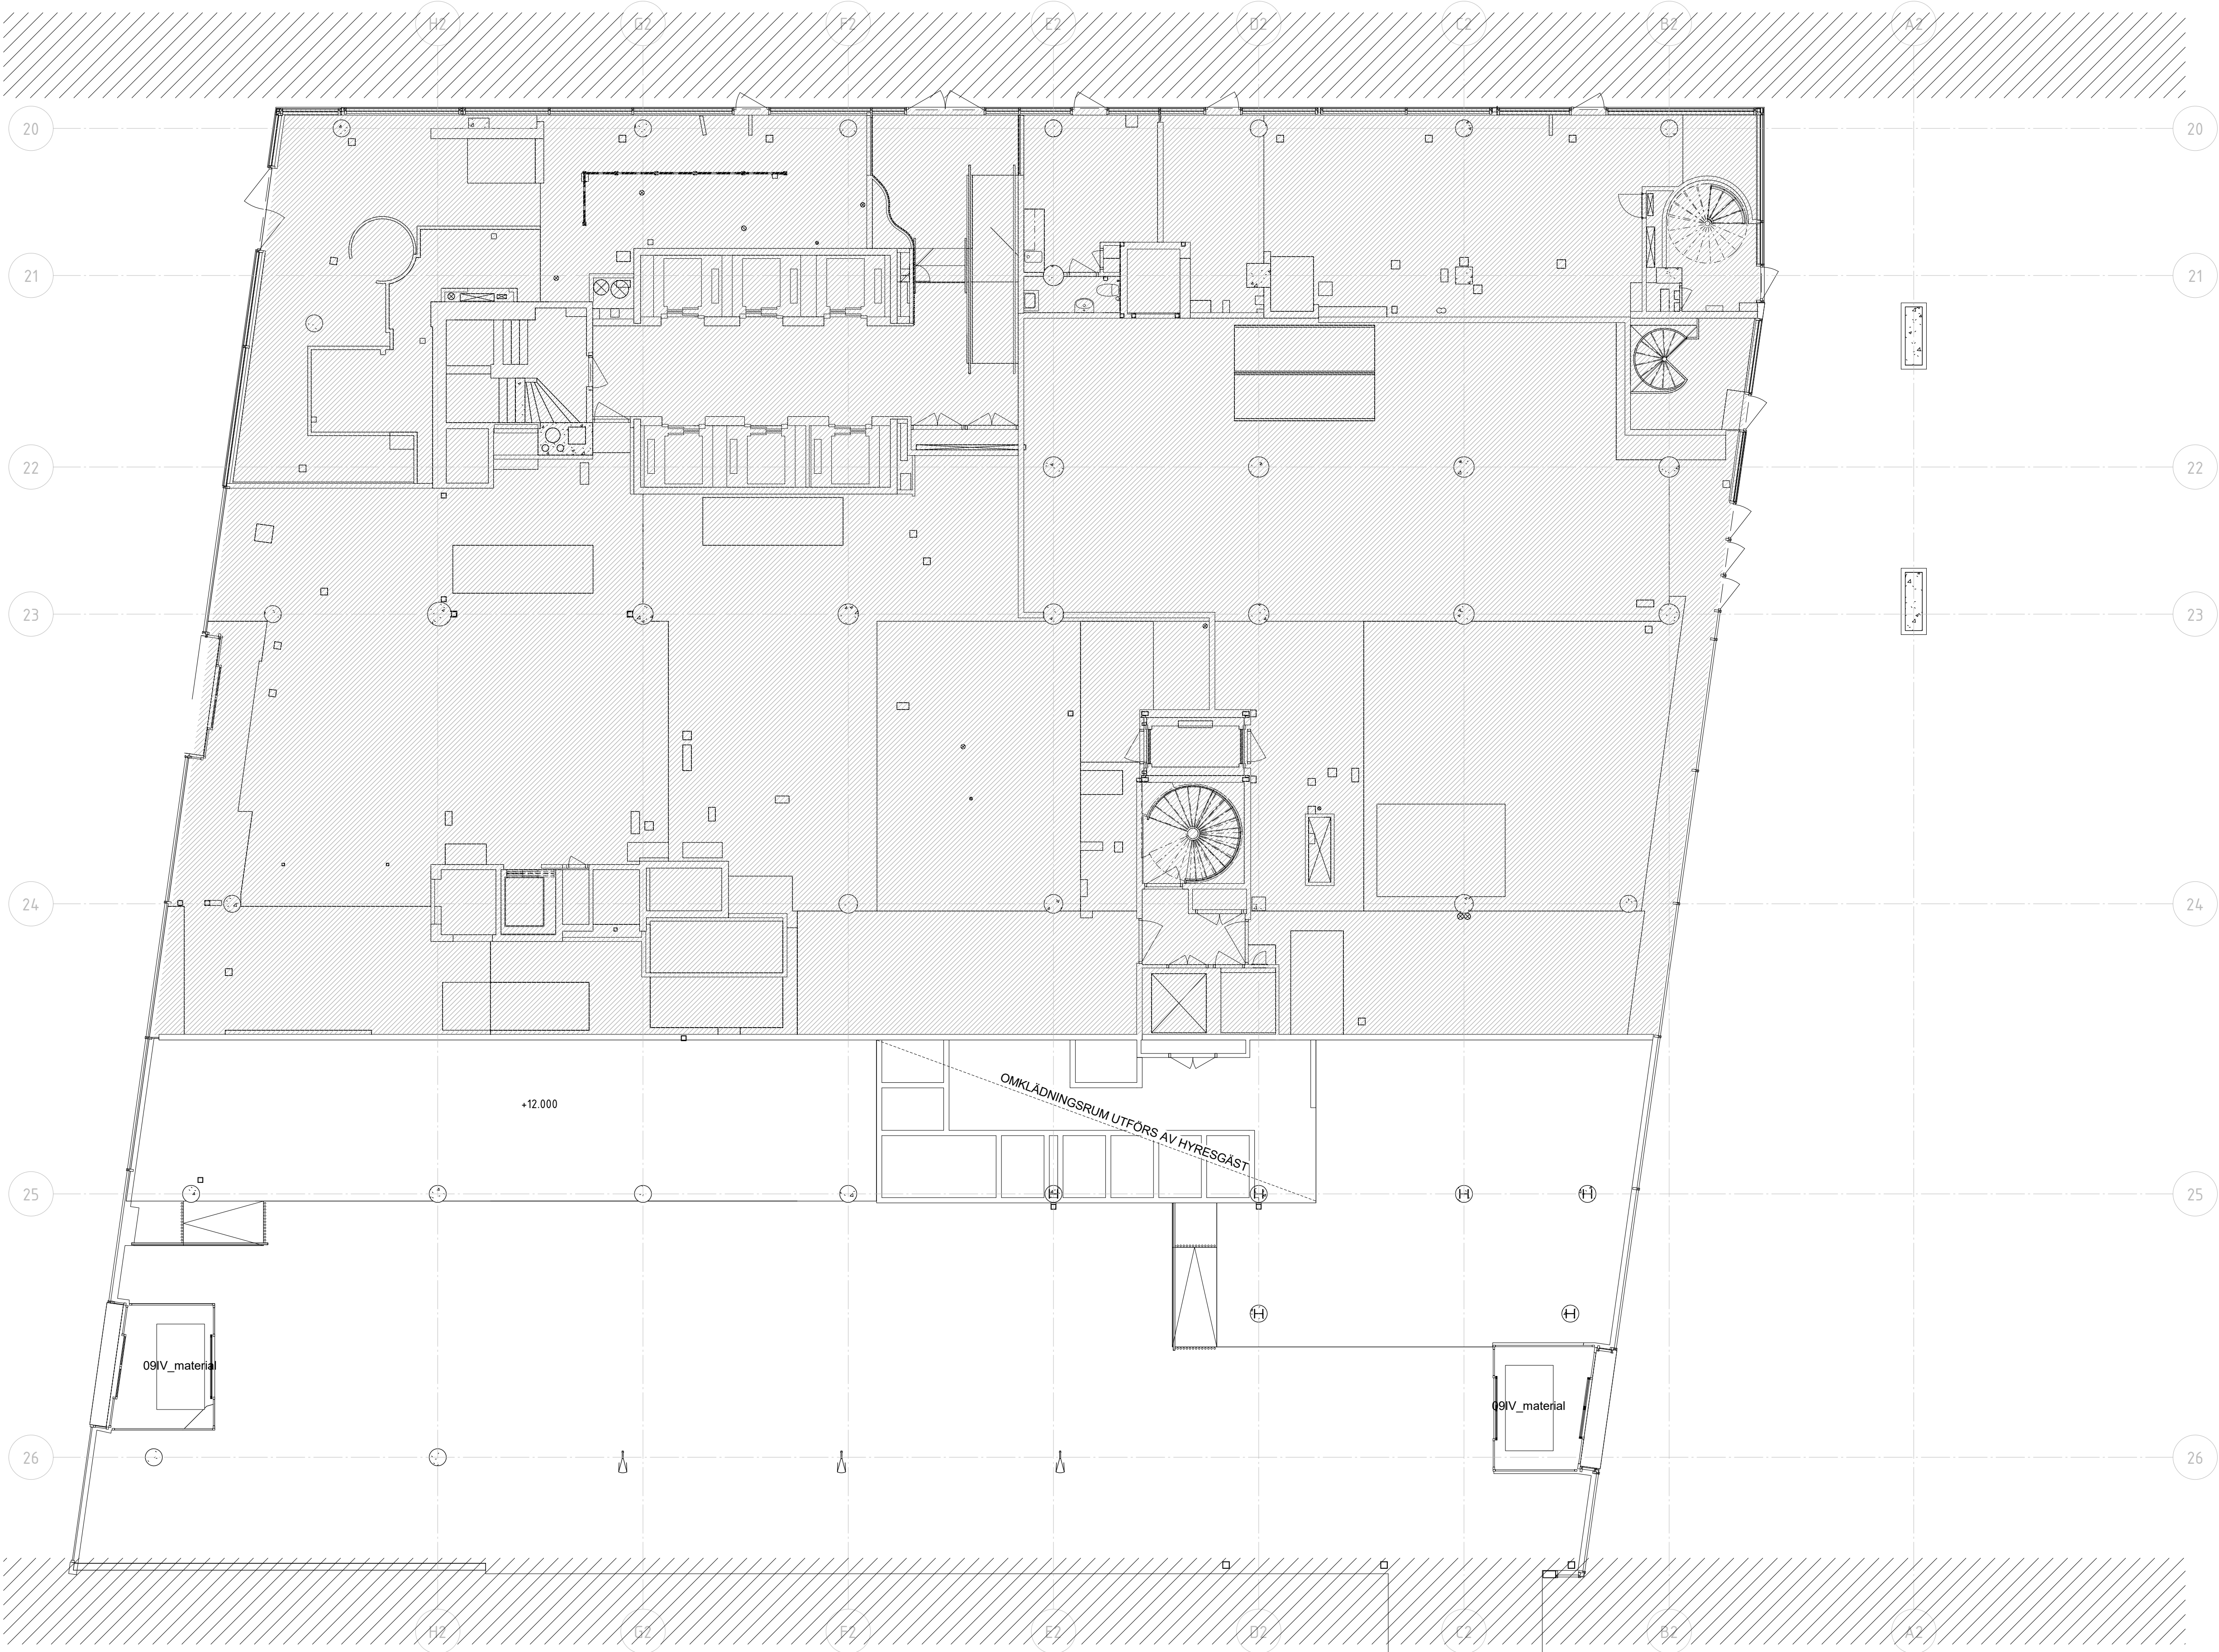

BET	ÄNDRING AVSER	DATUM	SIGN
RELATIONSHANDLING			
VASAKRONAN			
ORIENTERINGSGRUPP			
VASAKRONANS PROJEKTNUMMER 1413900151			
BERIDAREBANAN 4 HÖGHUS 2			
WESTER + ELSNER T: 08-402 68 80			
K TYRÉNS T: 010-452 20 00			
E PE TEKNIK & ARKITEKTUR AB T: 010-516 00 00			
V FERAX INSTALLATIONSPROJEKT AB T: 073-586 04 94			
BR BRANDKONSULTEN T: 08-505 344 00			
S EVOGA AB T: 073-412 76 46			
SP NORDISKA BRAND T: 08-730 06 70			
- - T:			
- - T:			
- - T:			
UPPDRAG NR 2745-00	RITAD/KONSTR AV M. SVENSSON	HANDLÄGARE H. JOHANSSON	
DATUM 2023-01-31	ANSVARIG S. SIGFRIDSSON	FASTIGHET/KST 14138	BYGGNAD 002
HGA09 LOKAL			
H09, 201, 202, 3:02, 3:03, REST			
PLAN 04, VÅN 0 TR, DEL 13			
DELPLAN			
SKALA 1:100	NUMMER 09A--40-1-0204130	REV	

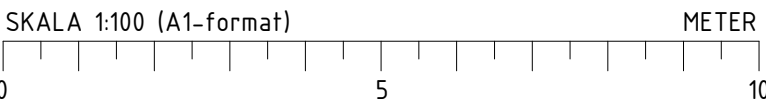

DENNA RITNING SKA SKRIVAS UT I FÄRG

FÖRKLARINGAR & FÖRESKRIFTER

SE ALLMÄNNA FÖRESKRIFTER.

HÄNVISNINGAR

FÖRTECKNINGAR:
09A--43-5-0200001 VÄGGTYPER

BET	ÄNDRING AVSER	DATUM	SIGN
RELATIONSHANDLING			
VASAKRONAN			
ORIENTERINGSFIGUR			
BERIDAREBANAN 11 BERIDAREBANAN 4 BERIDAREBANAN 11			
VASAKRONANS PROJEKTNUMMER 1413900156			
BERIDAREBANAN 11 HÖGHUS 3			
A WESTER + ELSNER T: 08-402 68 80			
K TYRÉNS T: 010-452 20 00			
E PE TEKNIK & ARKITEKTUR AB T: 010-516 00 00			
V FERAX INSTALLATIONSPROJEKT AB T: 073-586 04 94			
BR BRANDKONSULTEN T: 08-505 344 00			
S EVOGA AB T: 073-412 76 46			
SP NORDISKA BRAND T: 08-730 06 70			
- - T:			
- - T:			
- - T:			
UPPDRAG NR 2745-00	RITAD/KONSTR AV A. KALMARU	HANDLÄGGARE H. JOHANSSON	
DATUM 2023-01-31	ANSVARIG S. SIGFRIDSSON	FASTIGHET/KST 14139	BYGGNAD 003
HGA09 LOKAL 4:01,2:01,2:02,3:02,3:03,REST			
B05 3			
PLAN 04, VÅN 0 TR, DEL 14			
DELPLAN			
SKALA 1:100	NUMMER 09A--40-1-0304140	REV	

ORIGINALFORMAT: A1

